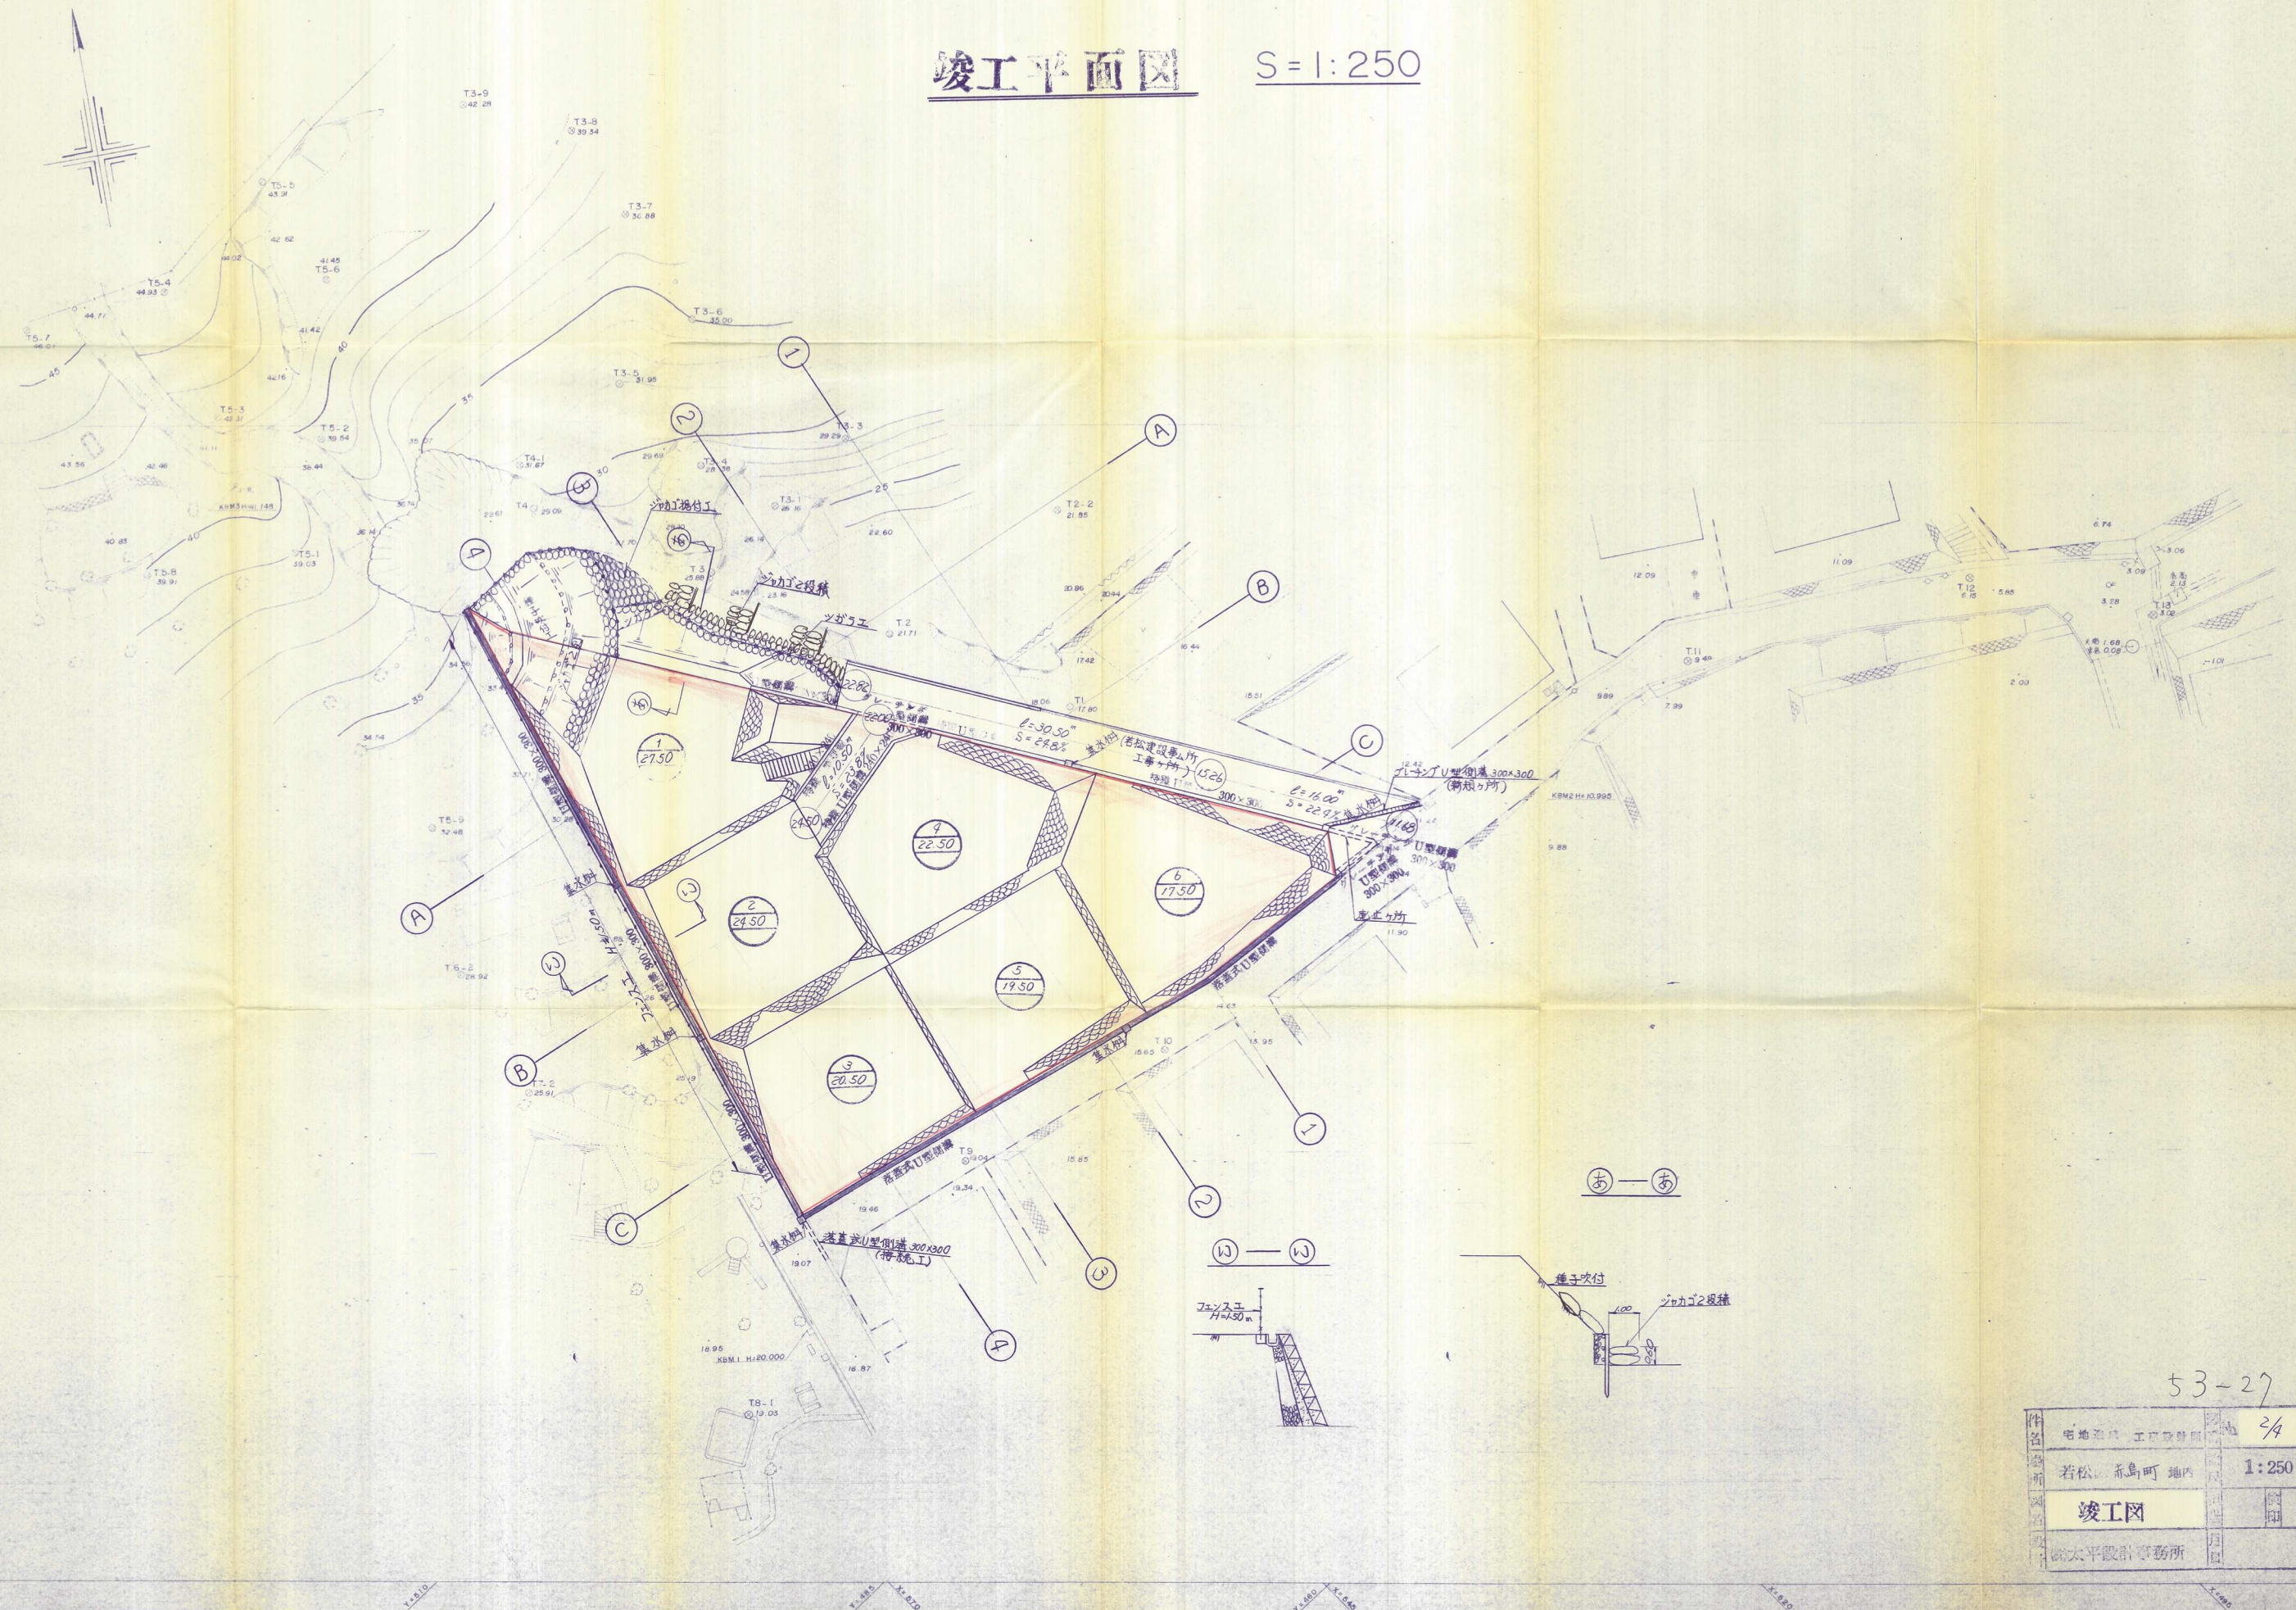


$$\underline{S = 1:250}$$


53-27

件名	宅地測量 工事設計圖	縮尺	2/4
場所	若松 赤島町 地内	縮尺	1:250
図名	竣工図	製図	
設計者	松本設計事務所	月日	