


竣工圖 5:1:500

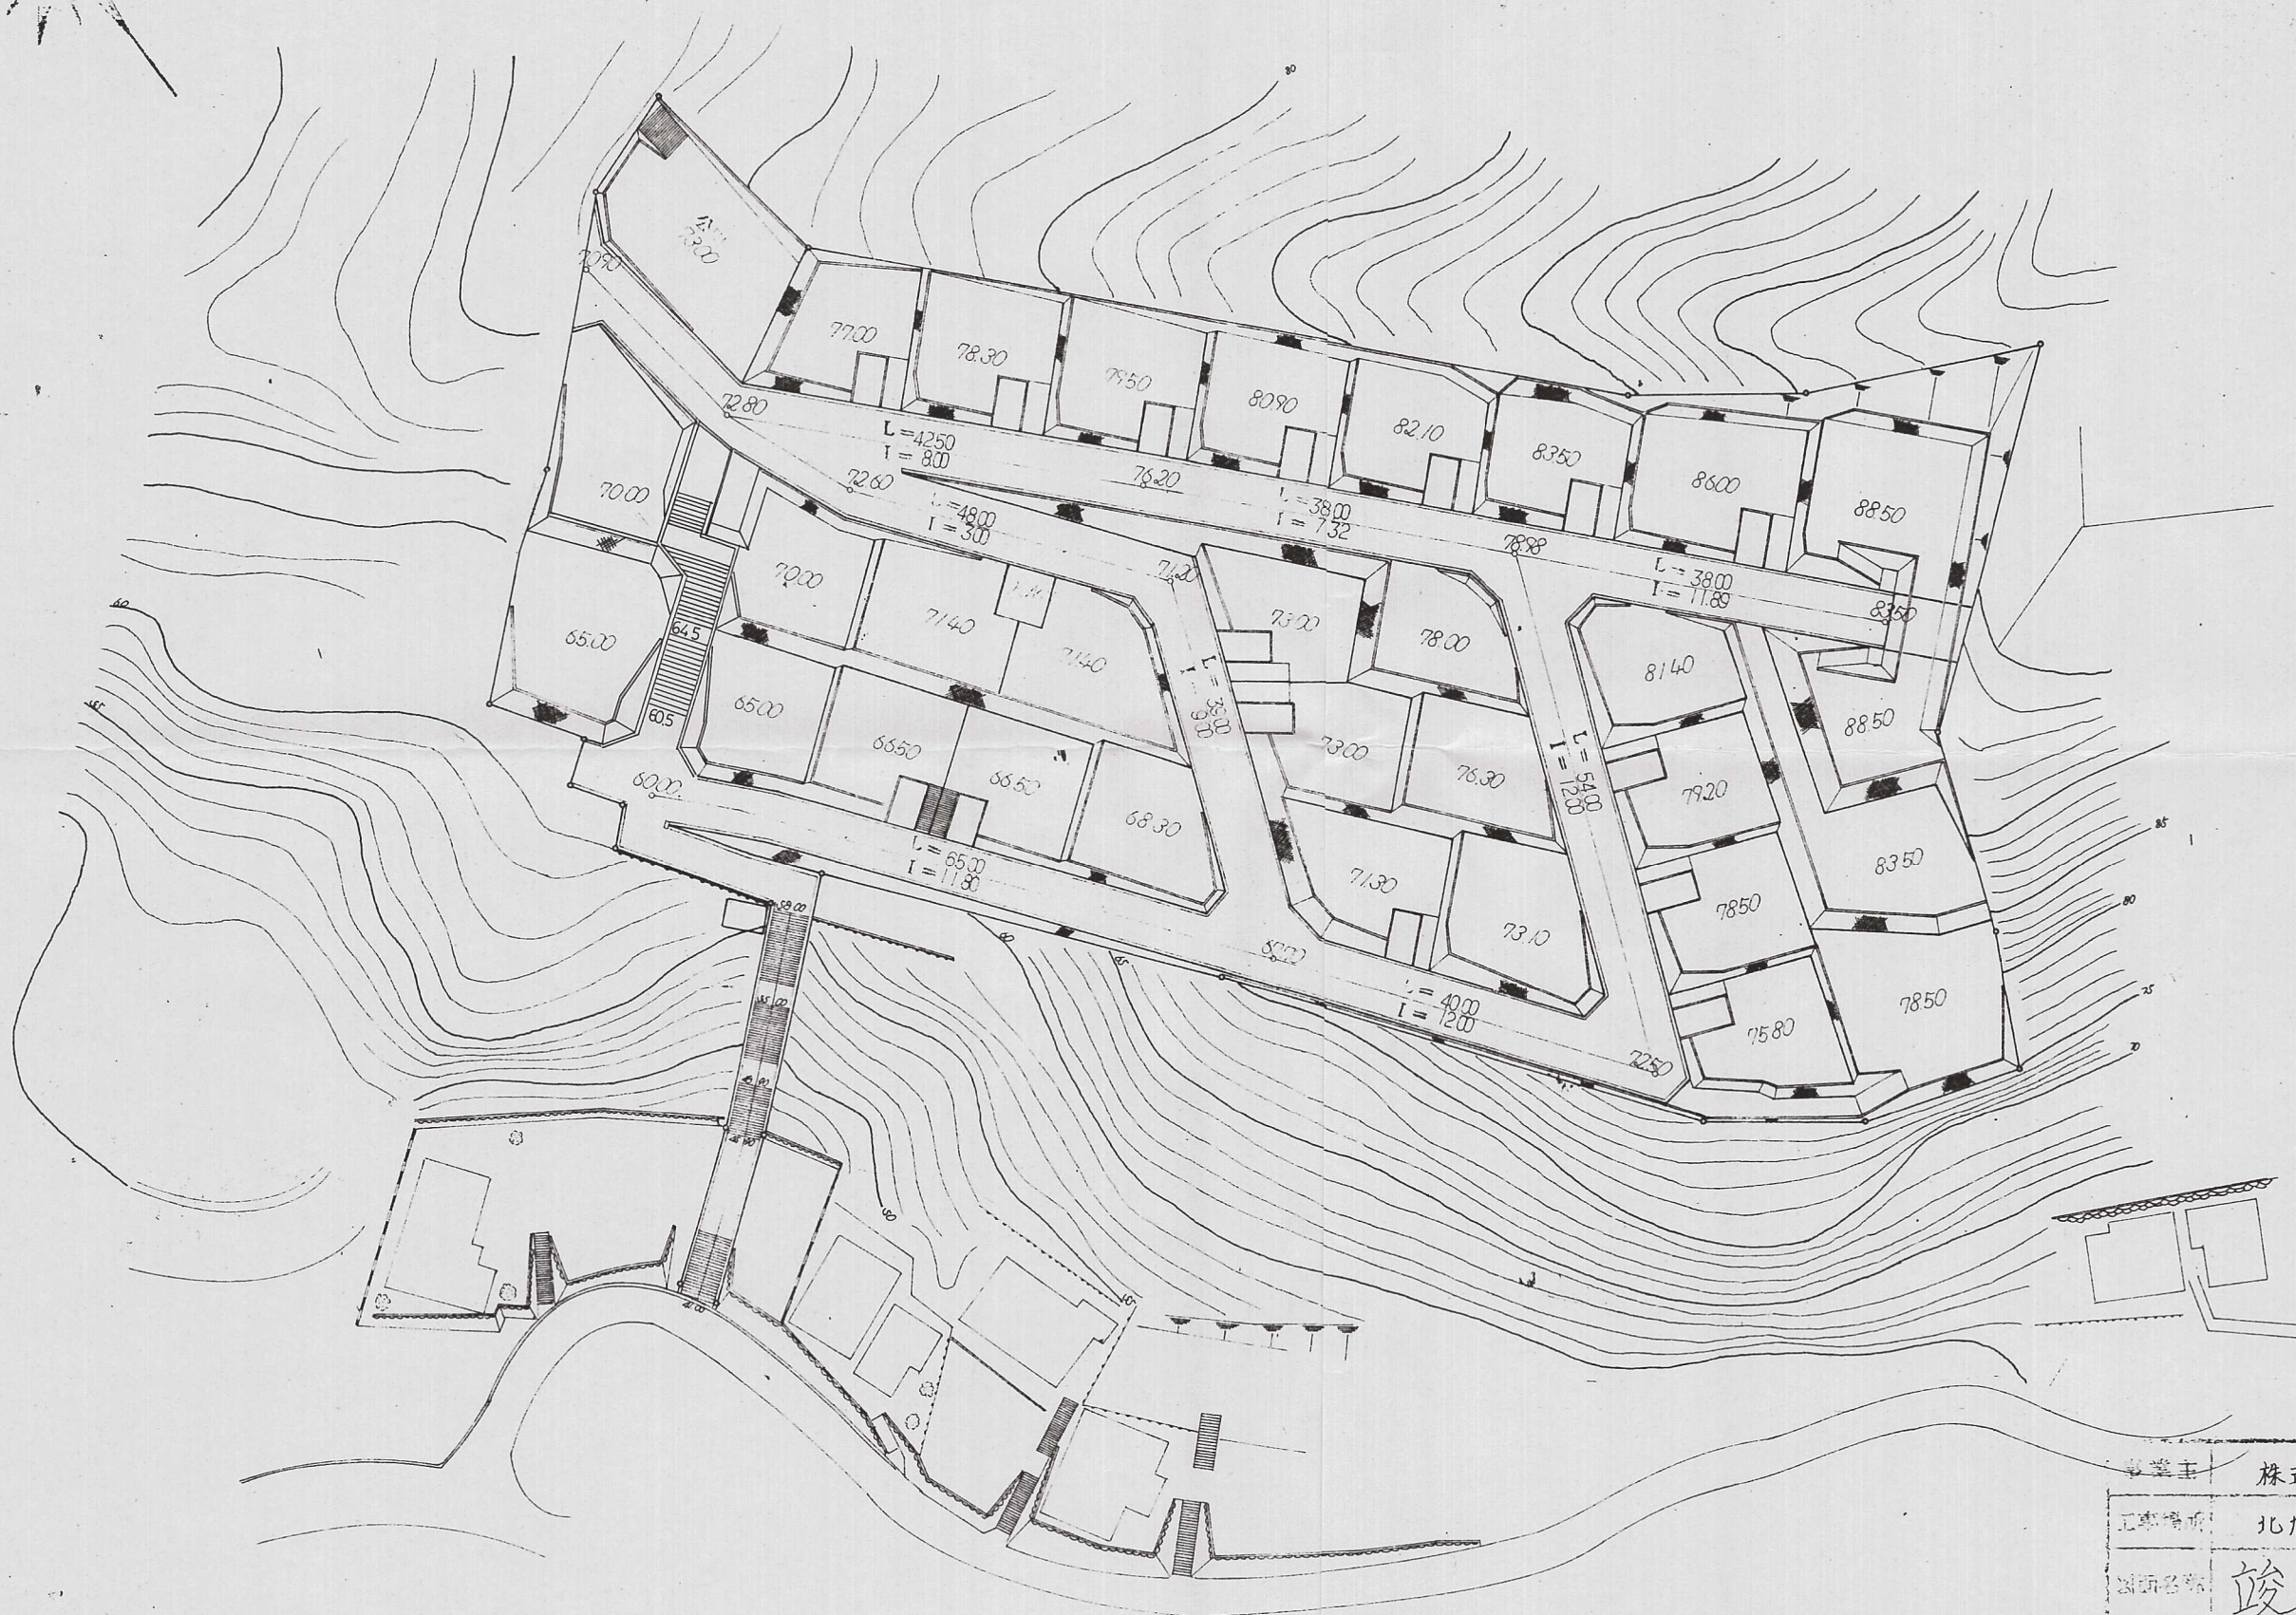

53-9

業主	株式会社 九州三共		第 尺
工事場所	北九州市若松区山ノ堂町4-4		第 尺
図面名称	竣工図		設計 設計図
図面番号	図面番号		
設計者	高田 隆夫		