
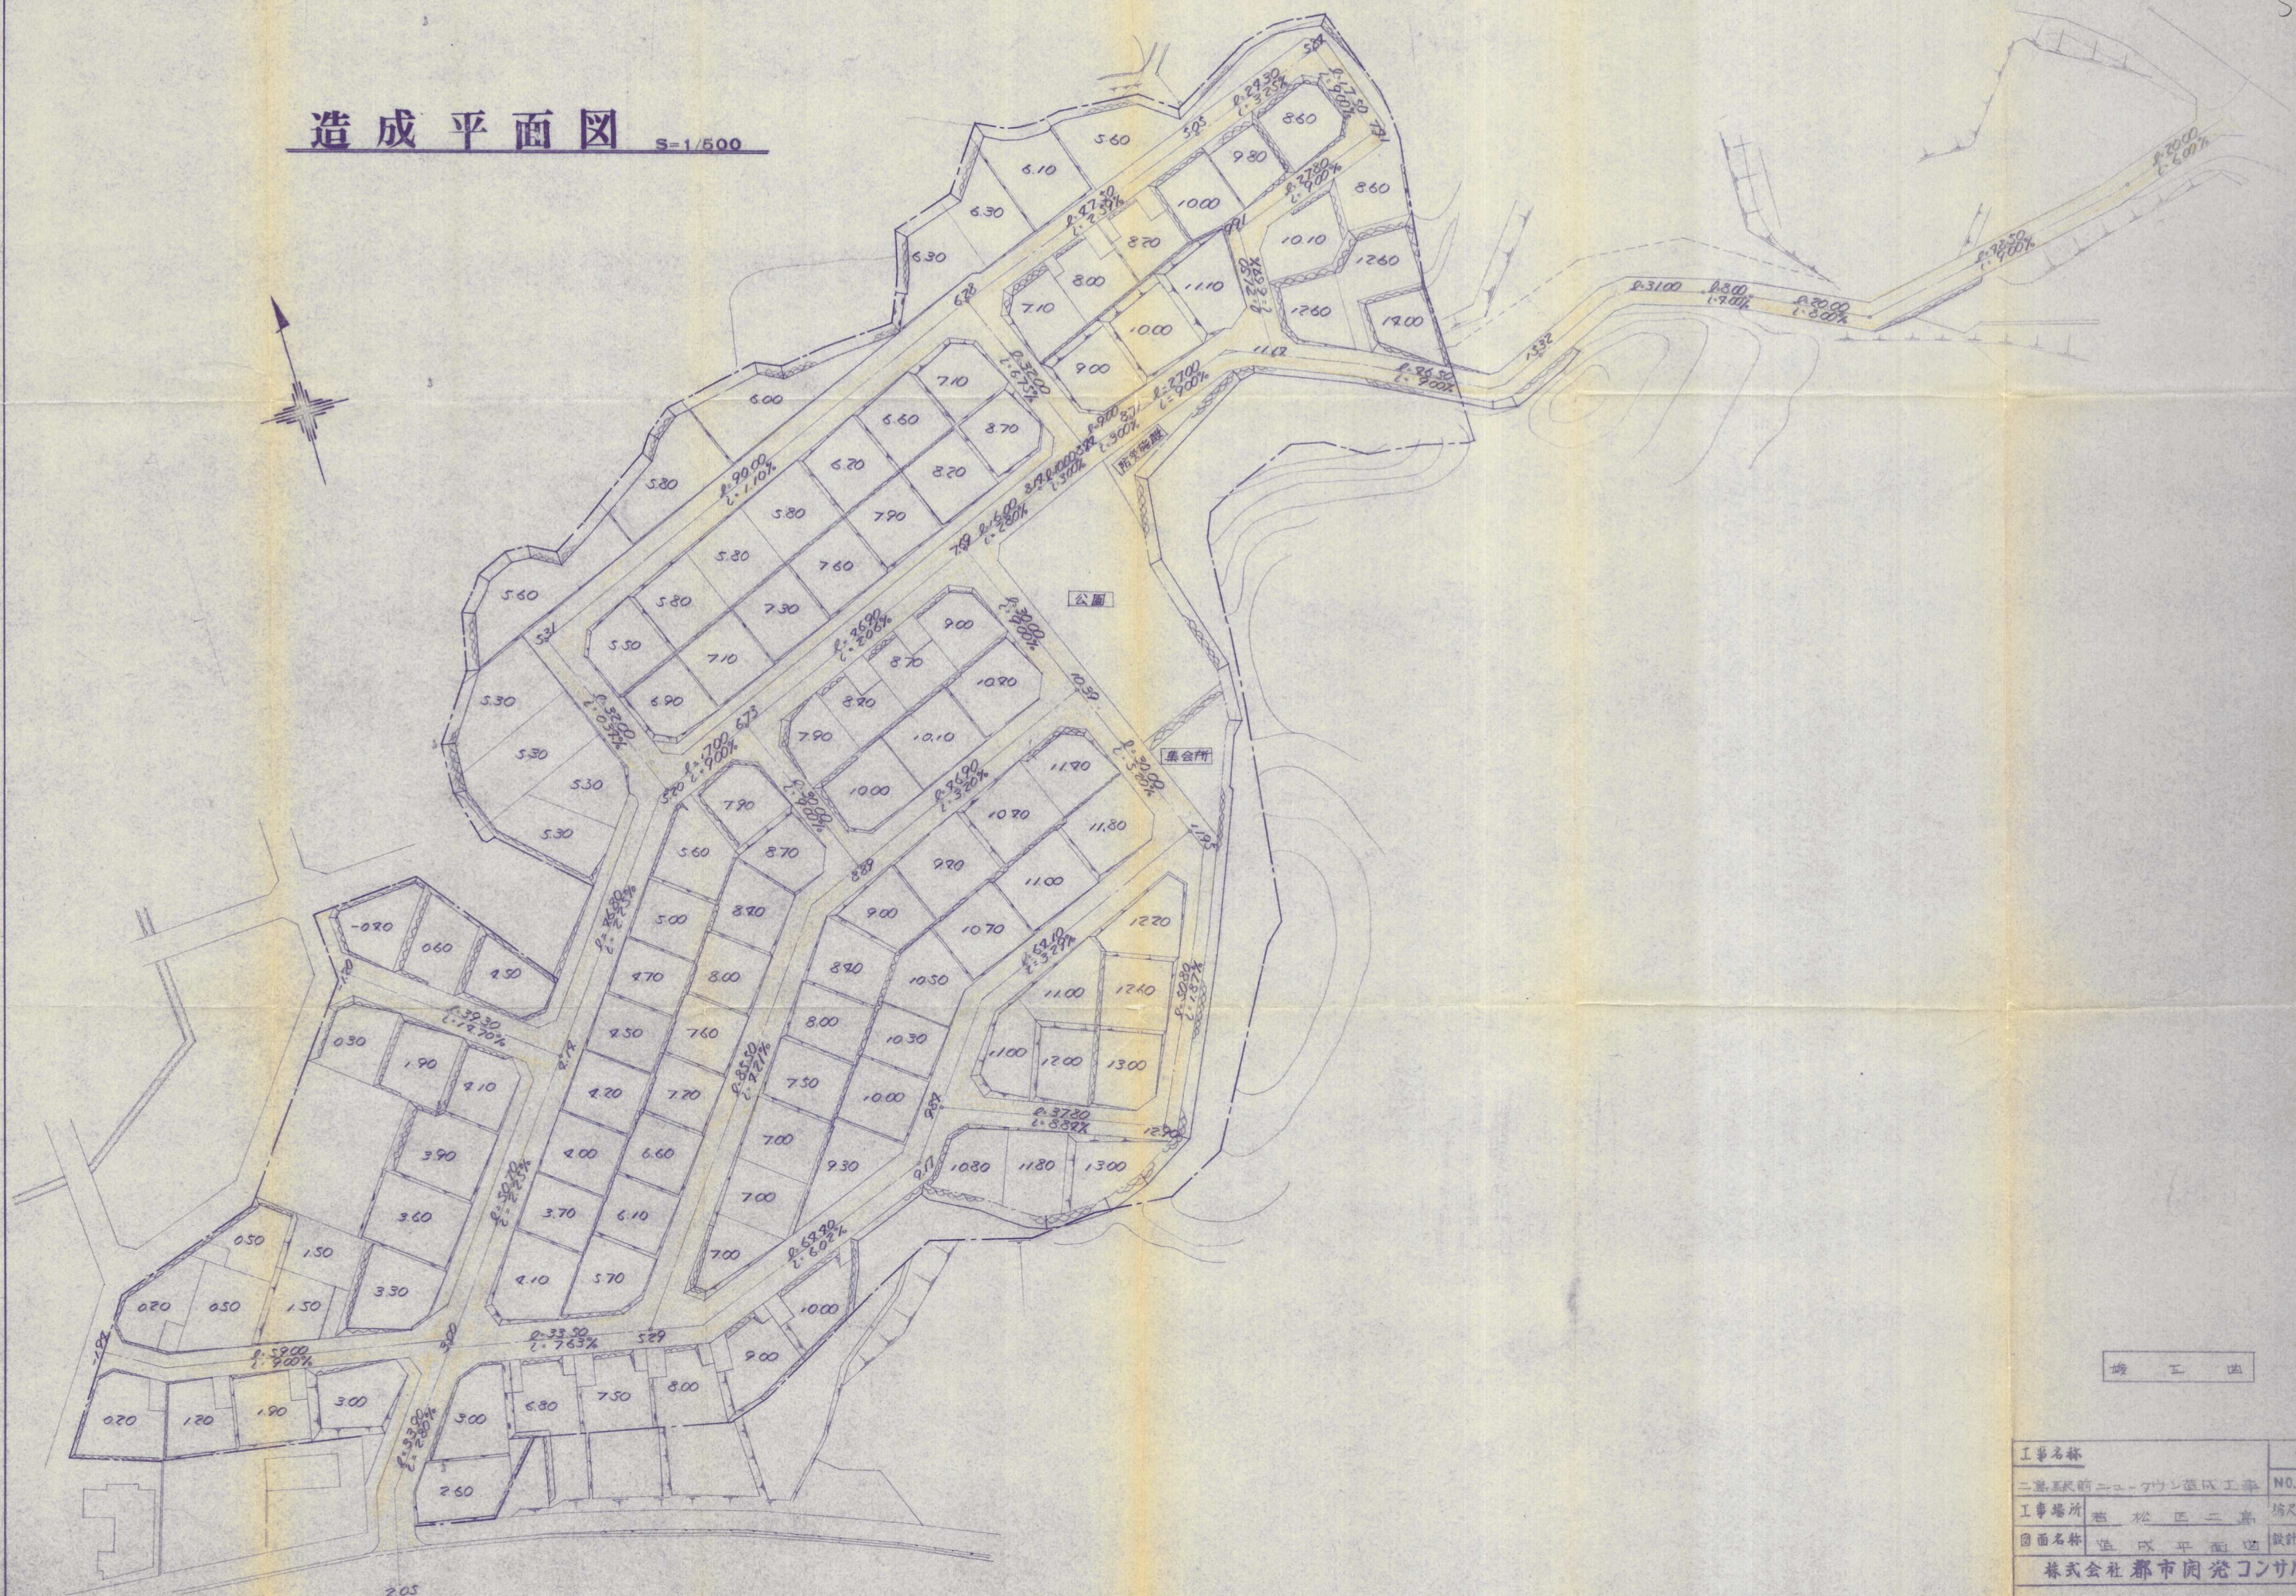


# 造成平面図

S=1/500

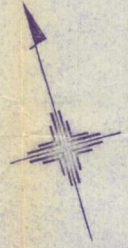

竣工図

工事名称	年月日
三島駅前ニュータウン造成工事	NO.
工事場所	松田三島
図面名称	造成平面図
株式会社 都市開発コンサルタント	