


土地利用完成図 $S=1/300$

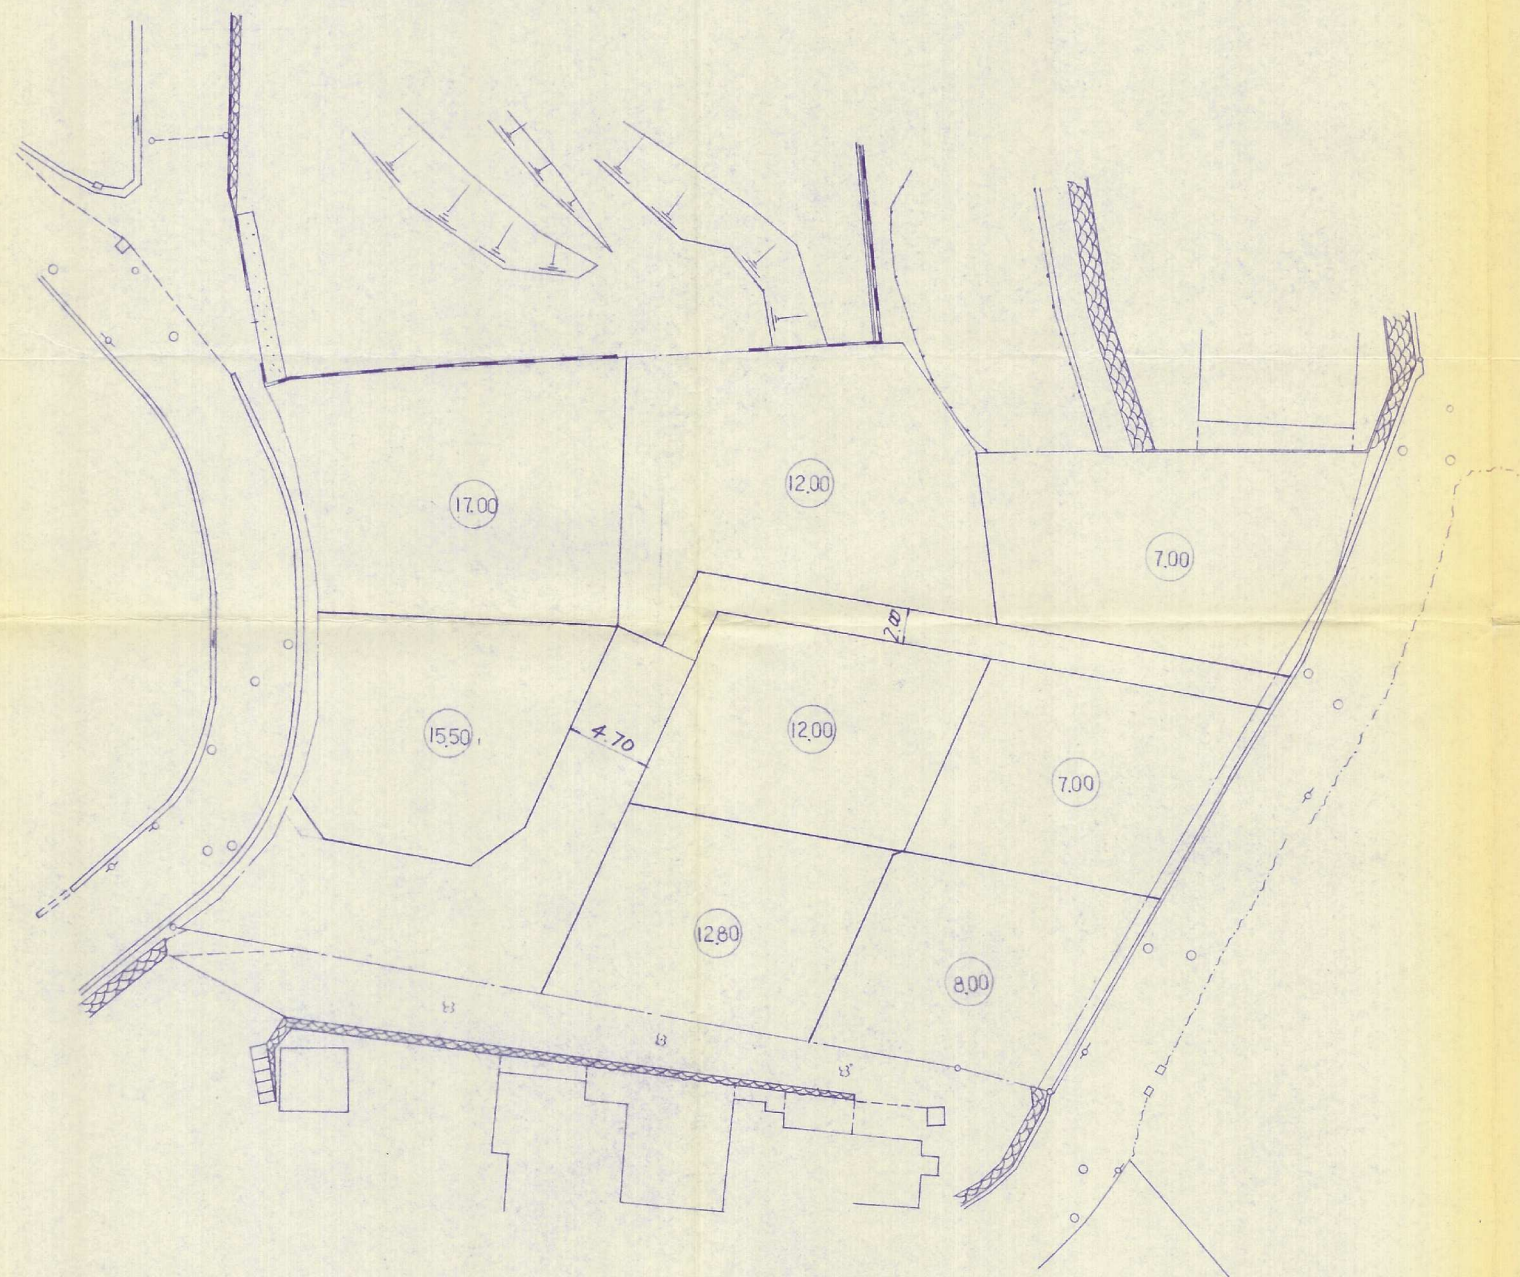

- 開発区域境界線
- 道路敷
- 排水路敷
- 宅地

3/18

工事名	山の堂団地造成工事		
名称	土地利用計画図	縮尺	$\frac{1}{300}$
箇所	若松区山・堂町7-2		
審査	設計	製図	昭和 年 月 日
株式会社都市開発コンサルタント			