


|  |             |    |       |
|--|-------------|----|-------|
| 北九州市小倉北区篠崎字 2533~2 2535~11 地内<br>(住居表示 清水 57B) |             |    |       |
| 宅地造成工事   |             |    |       |
| 図面名称   | 竣工<br>計画平面図 | 縮尺 | 1/200 |
| 図面番号   | 全 葉 中 号     |    |       |
| 北九州市小倉南区南方700<br>TEL 962 - 4 9 3 1 森川産業株式会社    |             |    |       |

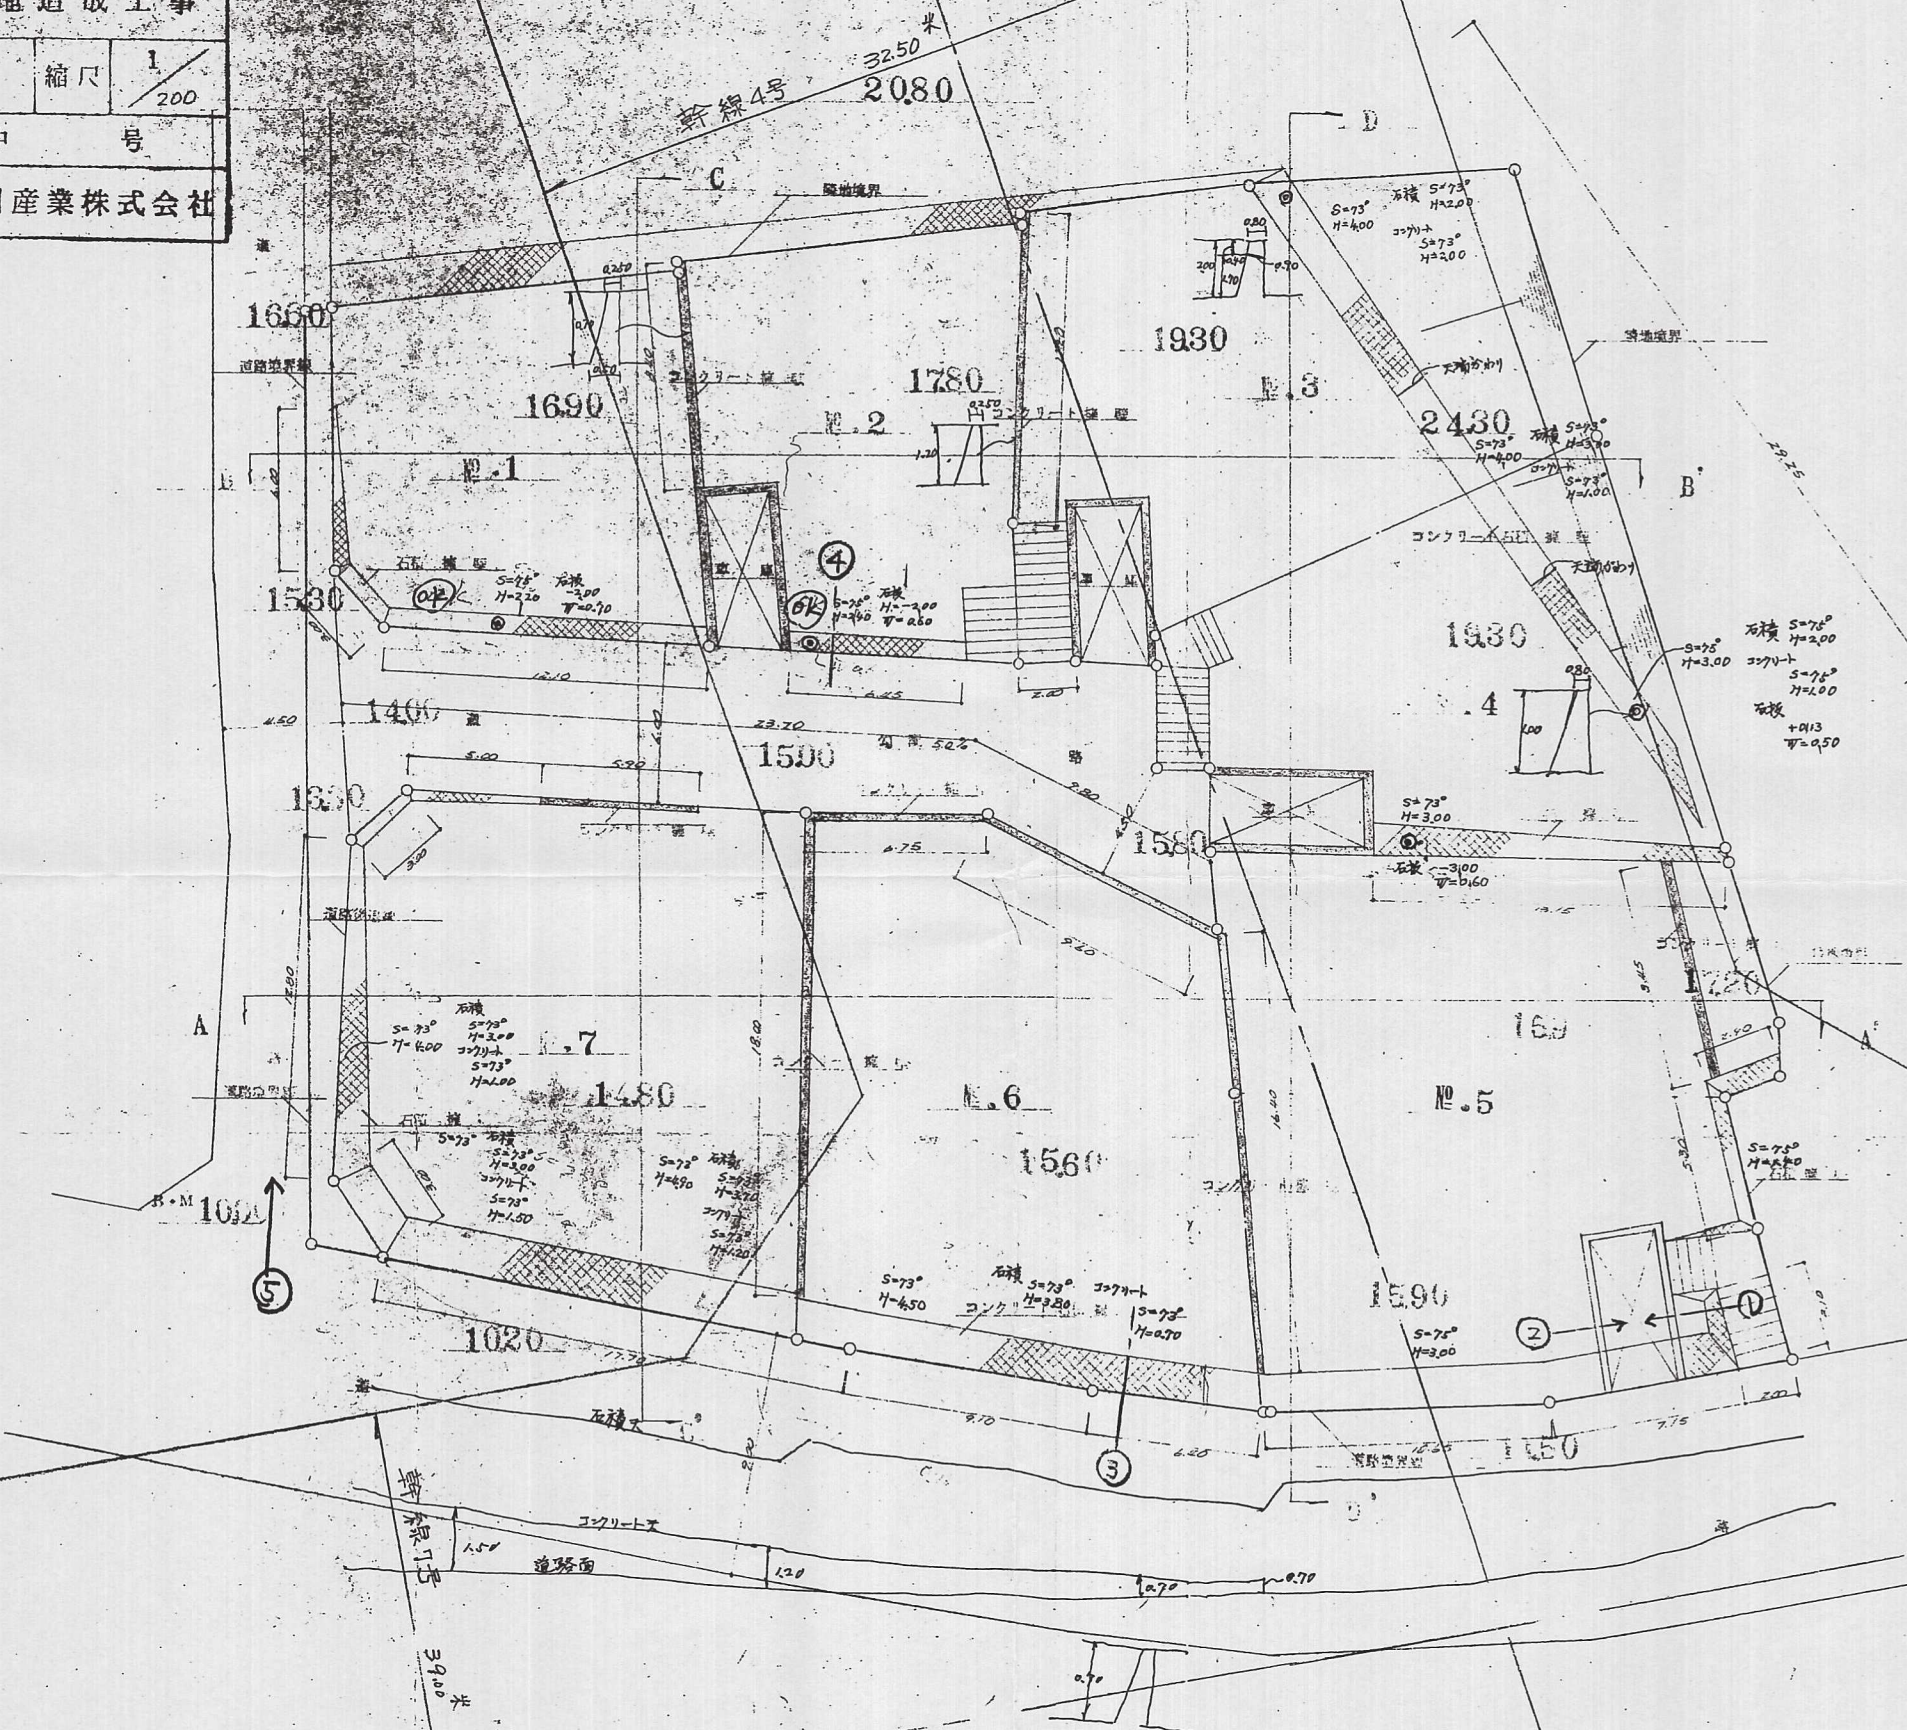

- 石積高 4.0~5.0  
 $3.0 + 1.70 + 9.10 + 6.40 + 10.65 + 7.15 + 22.0 = 76.00M$
- 2.0~4.0  
 $12.80 + 3.00 + 5.0 + 13.15 + 6.0 + 3.00 + 12.10 + 6.05 + 5.80 + 2.90 + 3.10 = 73.30M$
- コンクリート壁高 1.0M  
 $5.90 + 18.00 + 6.75 + 9.60 + 6.40 + 8.45 + 11.60 + 8.40 = 85.1M$

上記出来形の通り相違ありません  
 昭和53年 月 日

申請者 北九州市小倉北区泉創丁目1-20 山田武明  
 工事施工者 北九州市 森川建設株式会社 代表取締役 善市

造成計画平面図 S=1:200

49-61