


造成計画平面図

S=1/500

竣工図

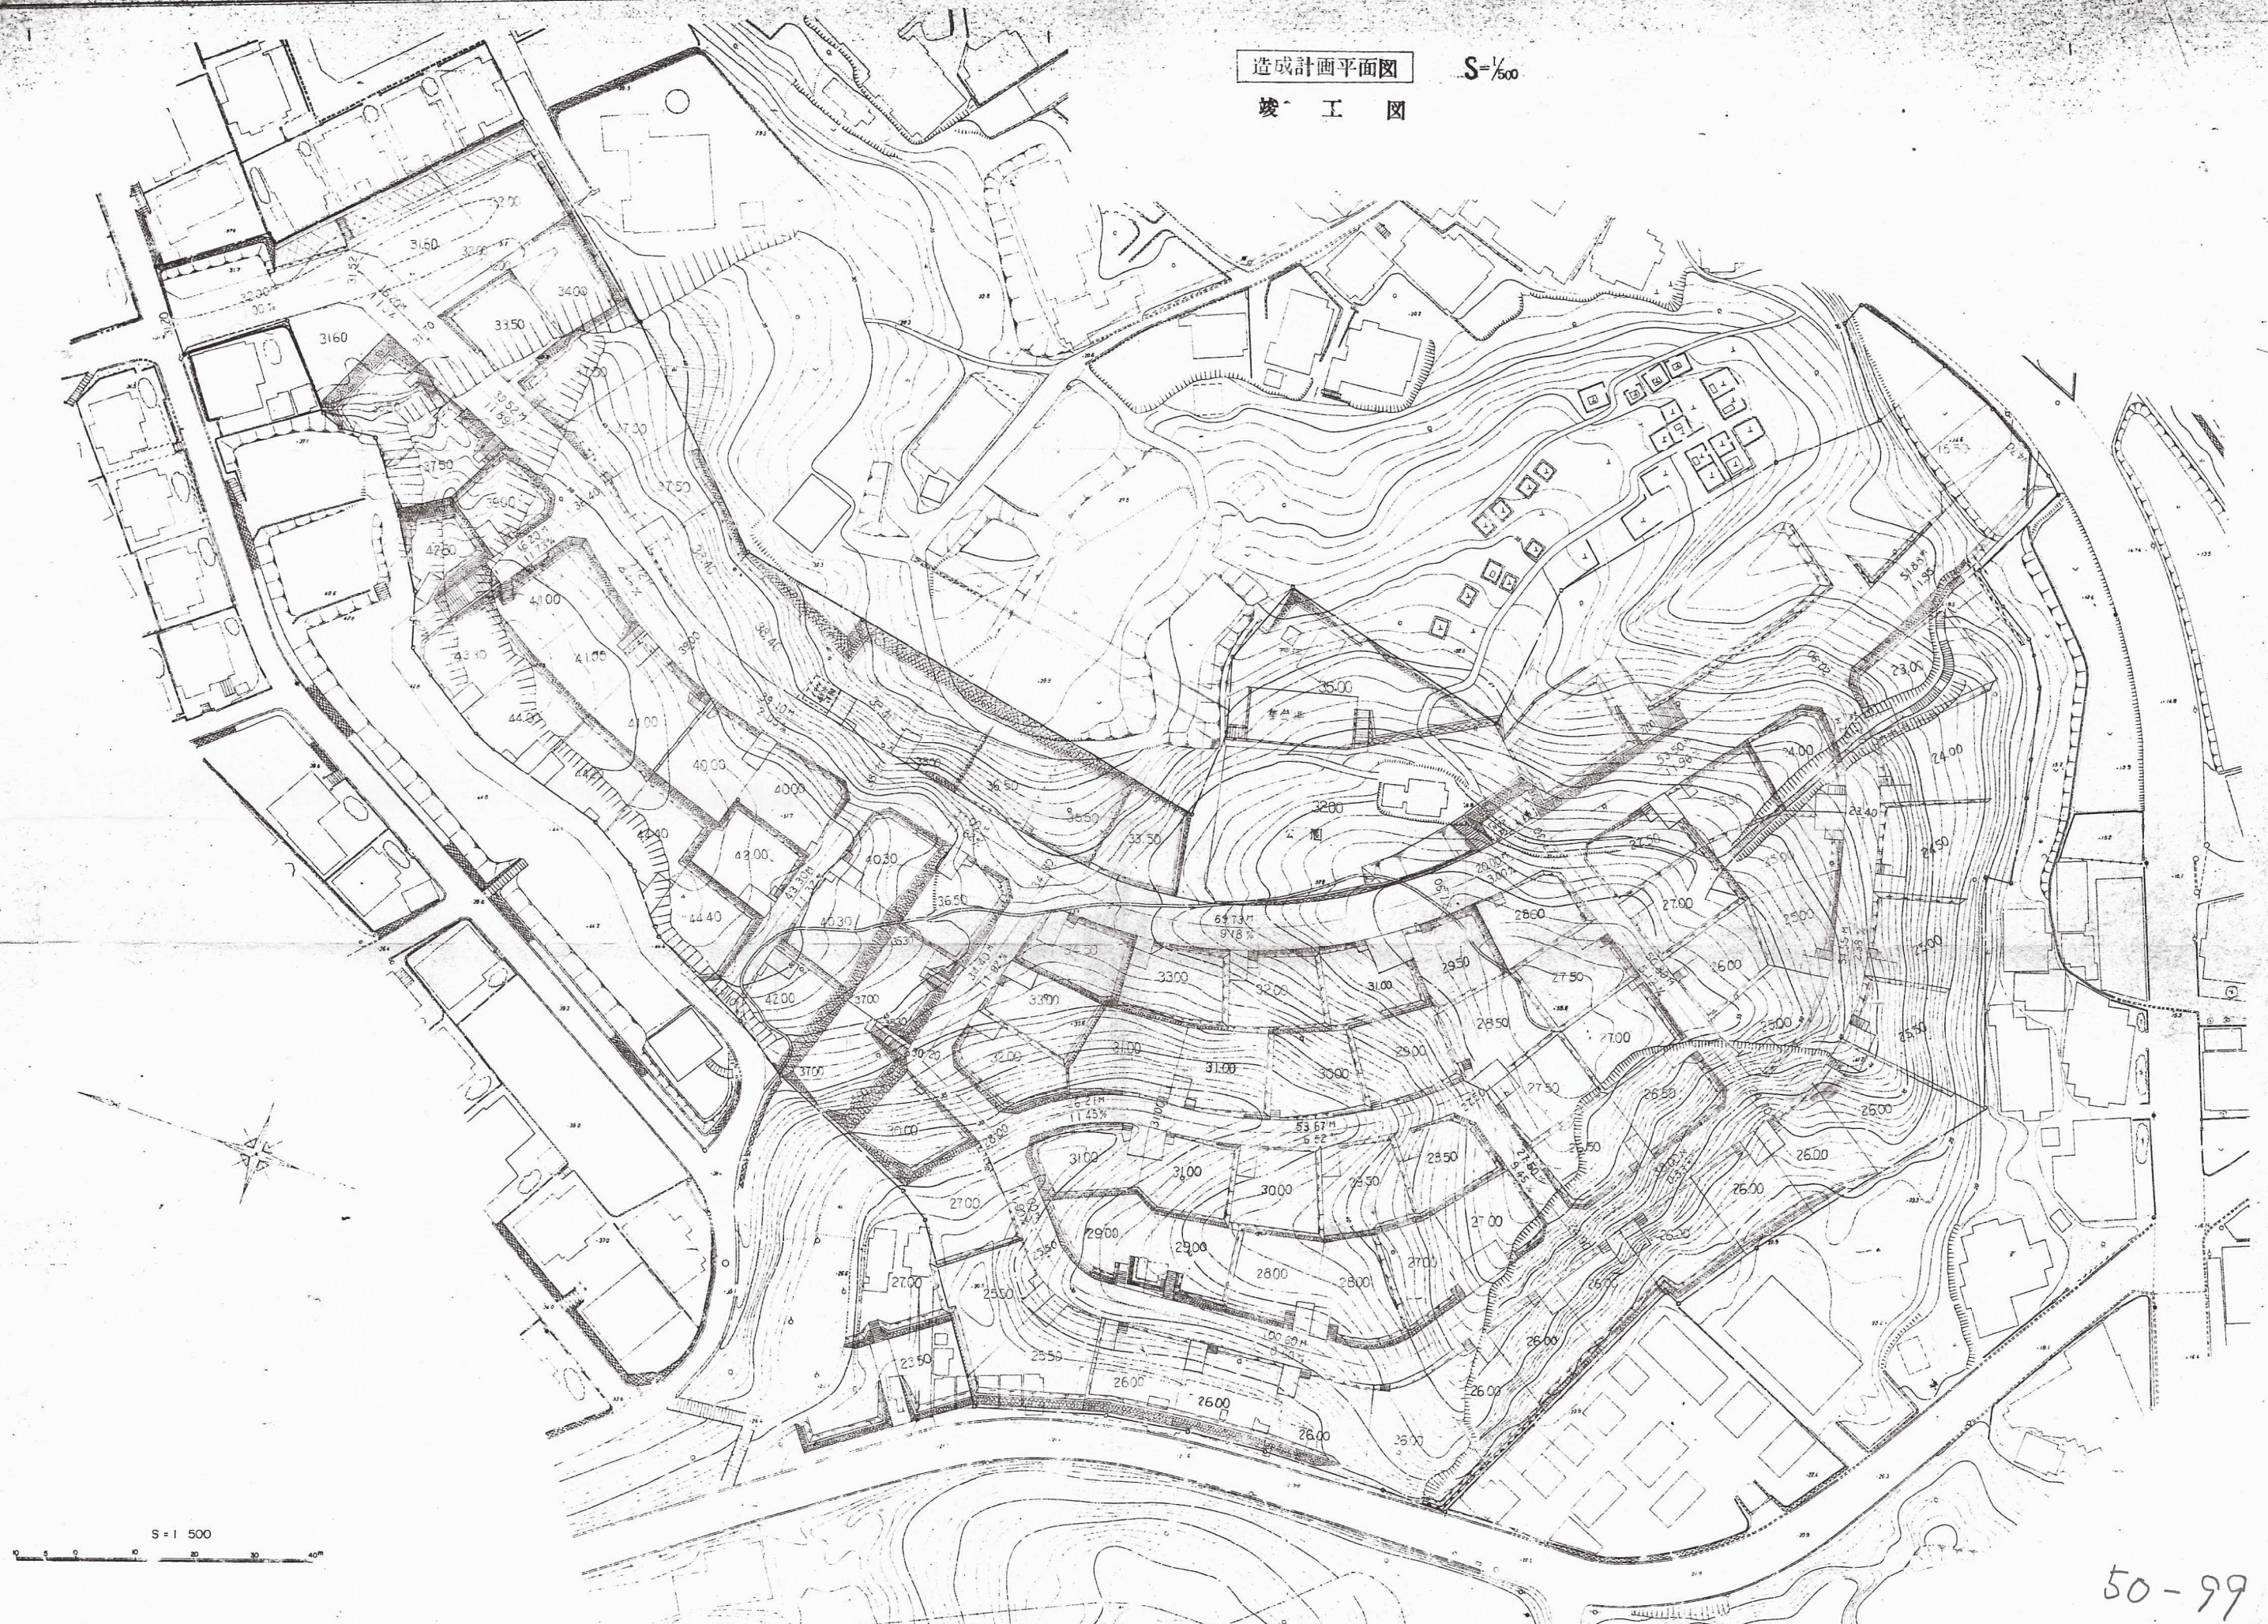

S=1/500

50-99