


造成完成平面図

S = 1/250

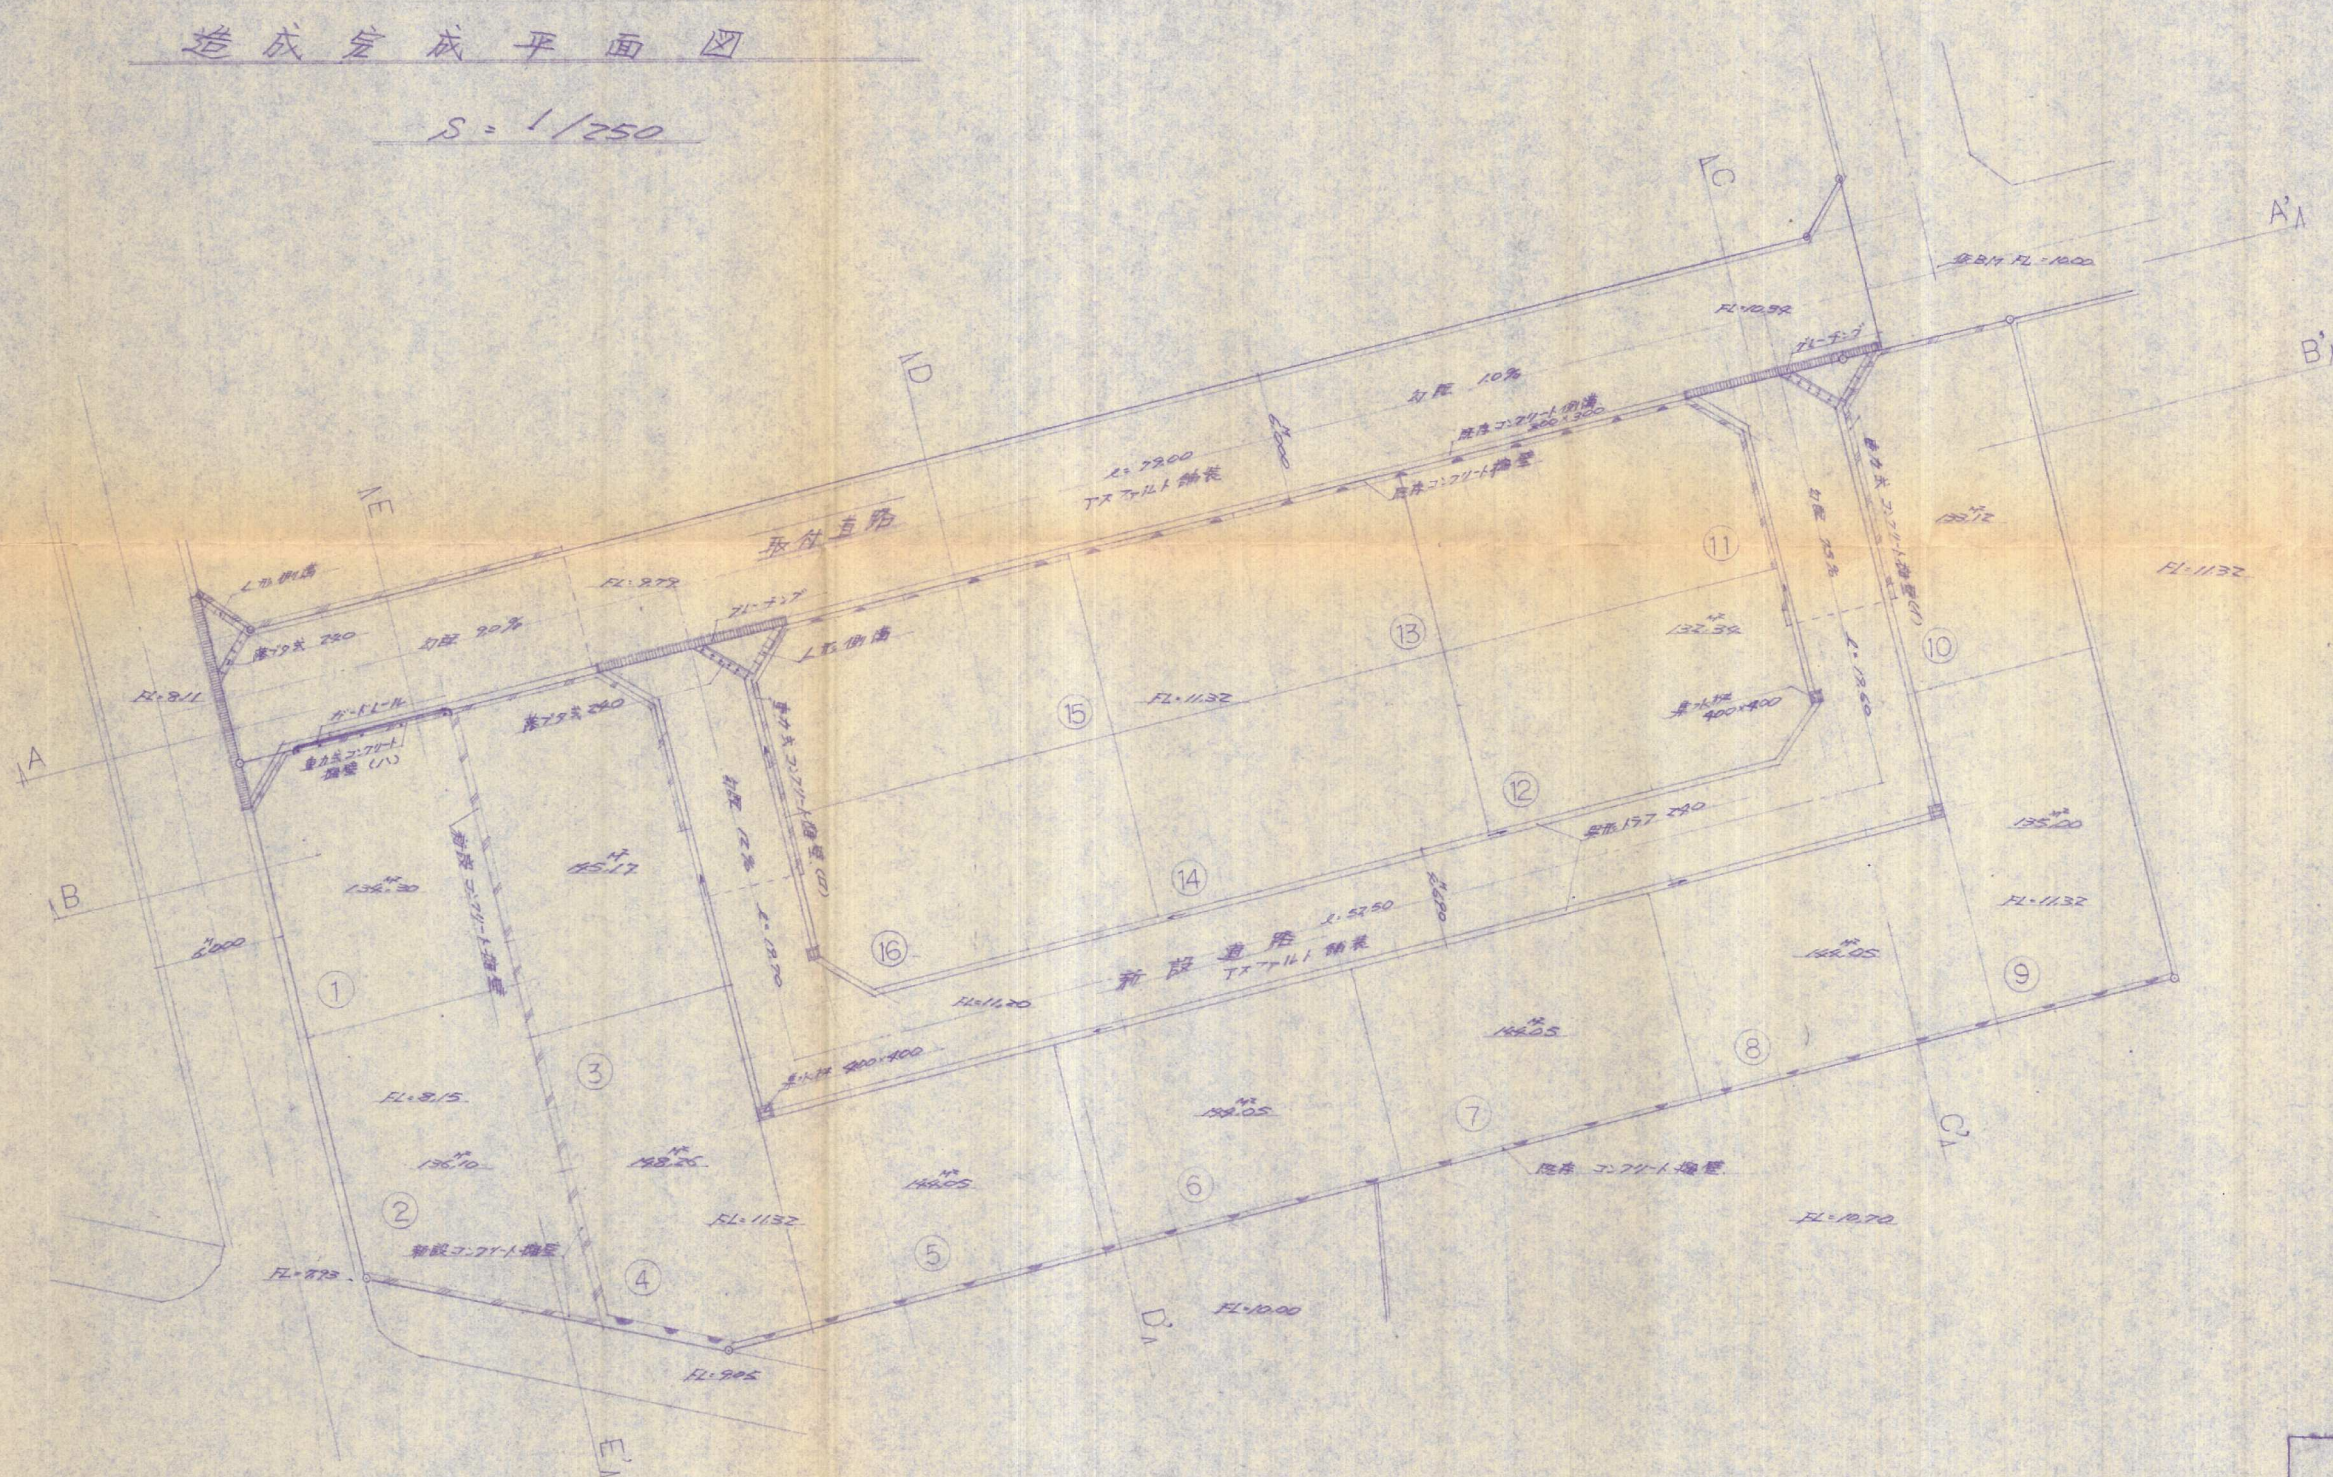

井田 剛 監		工事設計図
造成完成図		全 枚
年 月 日	S. 1/250	号
一級建築士 第11265号 沖山 軍		
事務所 山内興産一級建築士事務所		
北九州市小倉北区片野3丁目4-24 山内興産2ビル2F		
TEL代表951-6131番 知事免許第1-0377号		