


土地利用計画平面図

1/200

所在地	北九州市八幡西区茶屋の原三丁目905-1
面積	1,432.60㎡
用途地域	第1種中高層住居地域
戸数・人工	3棟×4=12戸×3.5=42人
駐車場	24台/12戸=200%
清掃施設	ゴミ置き場（開発者管理）
水道	公営水道に接続
雑排水	公共下水道に放流
雨水	道路側溝に放流
セットバック部	北九州市に帰属

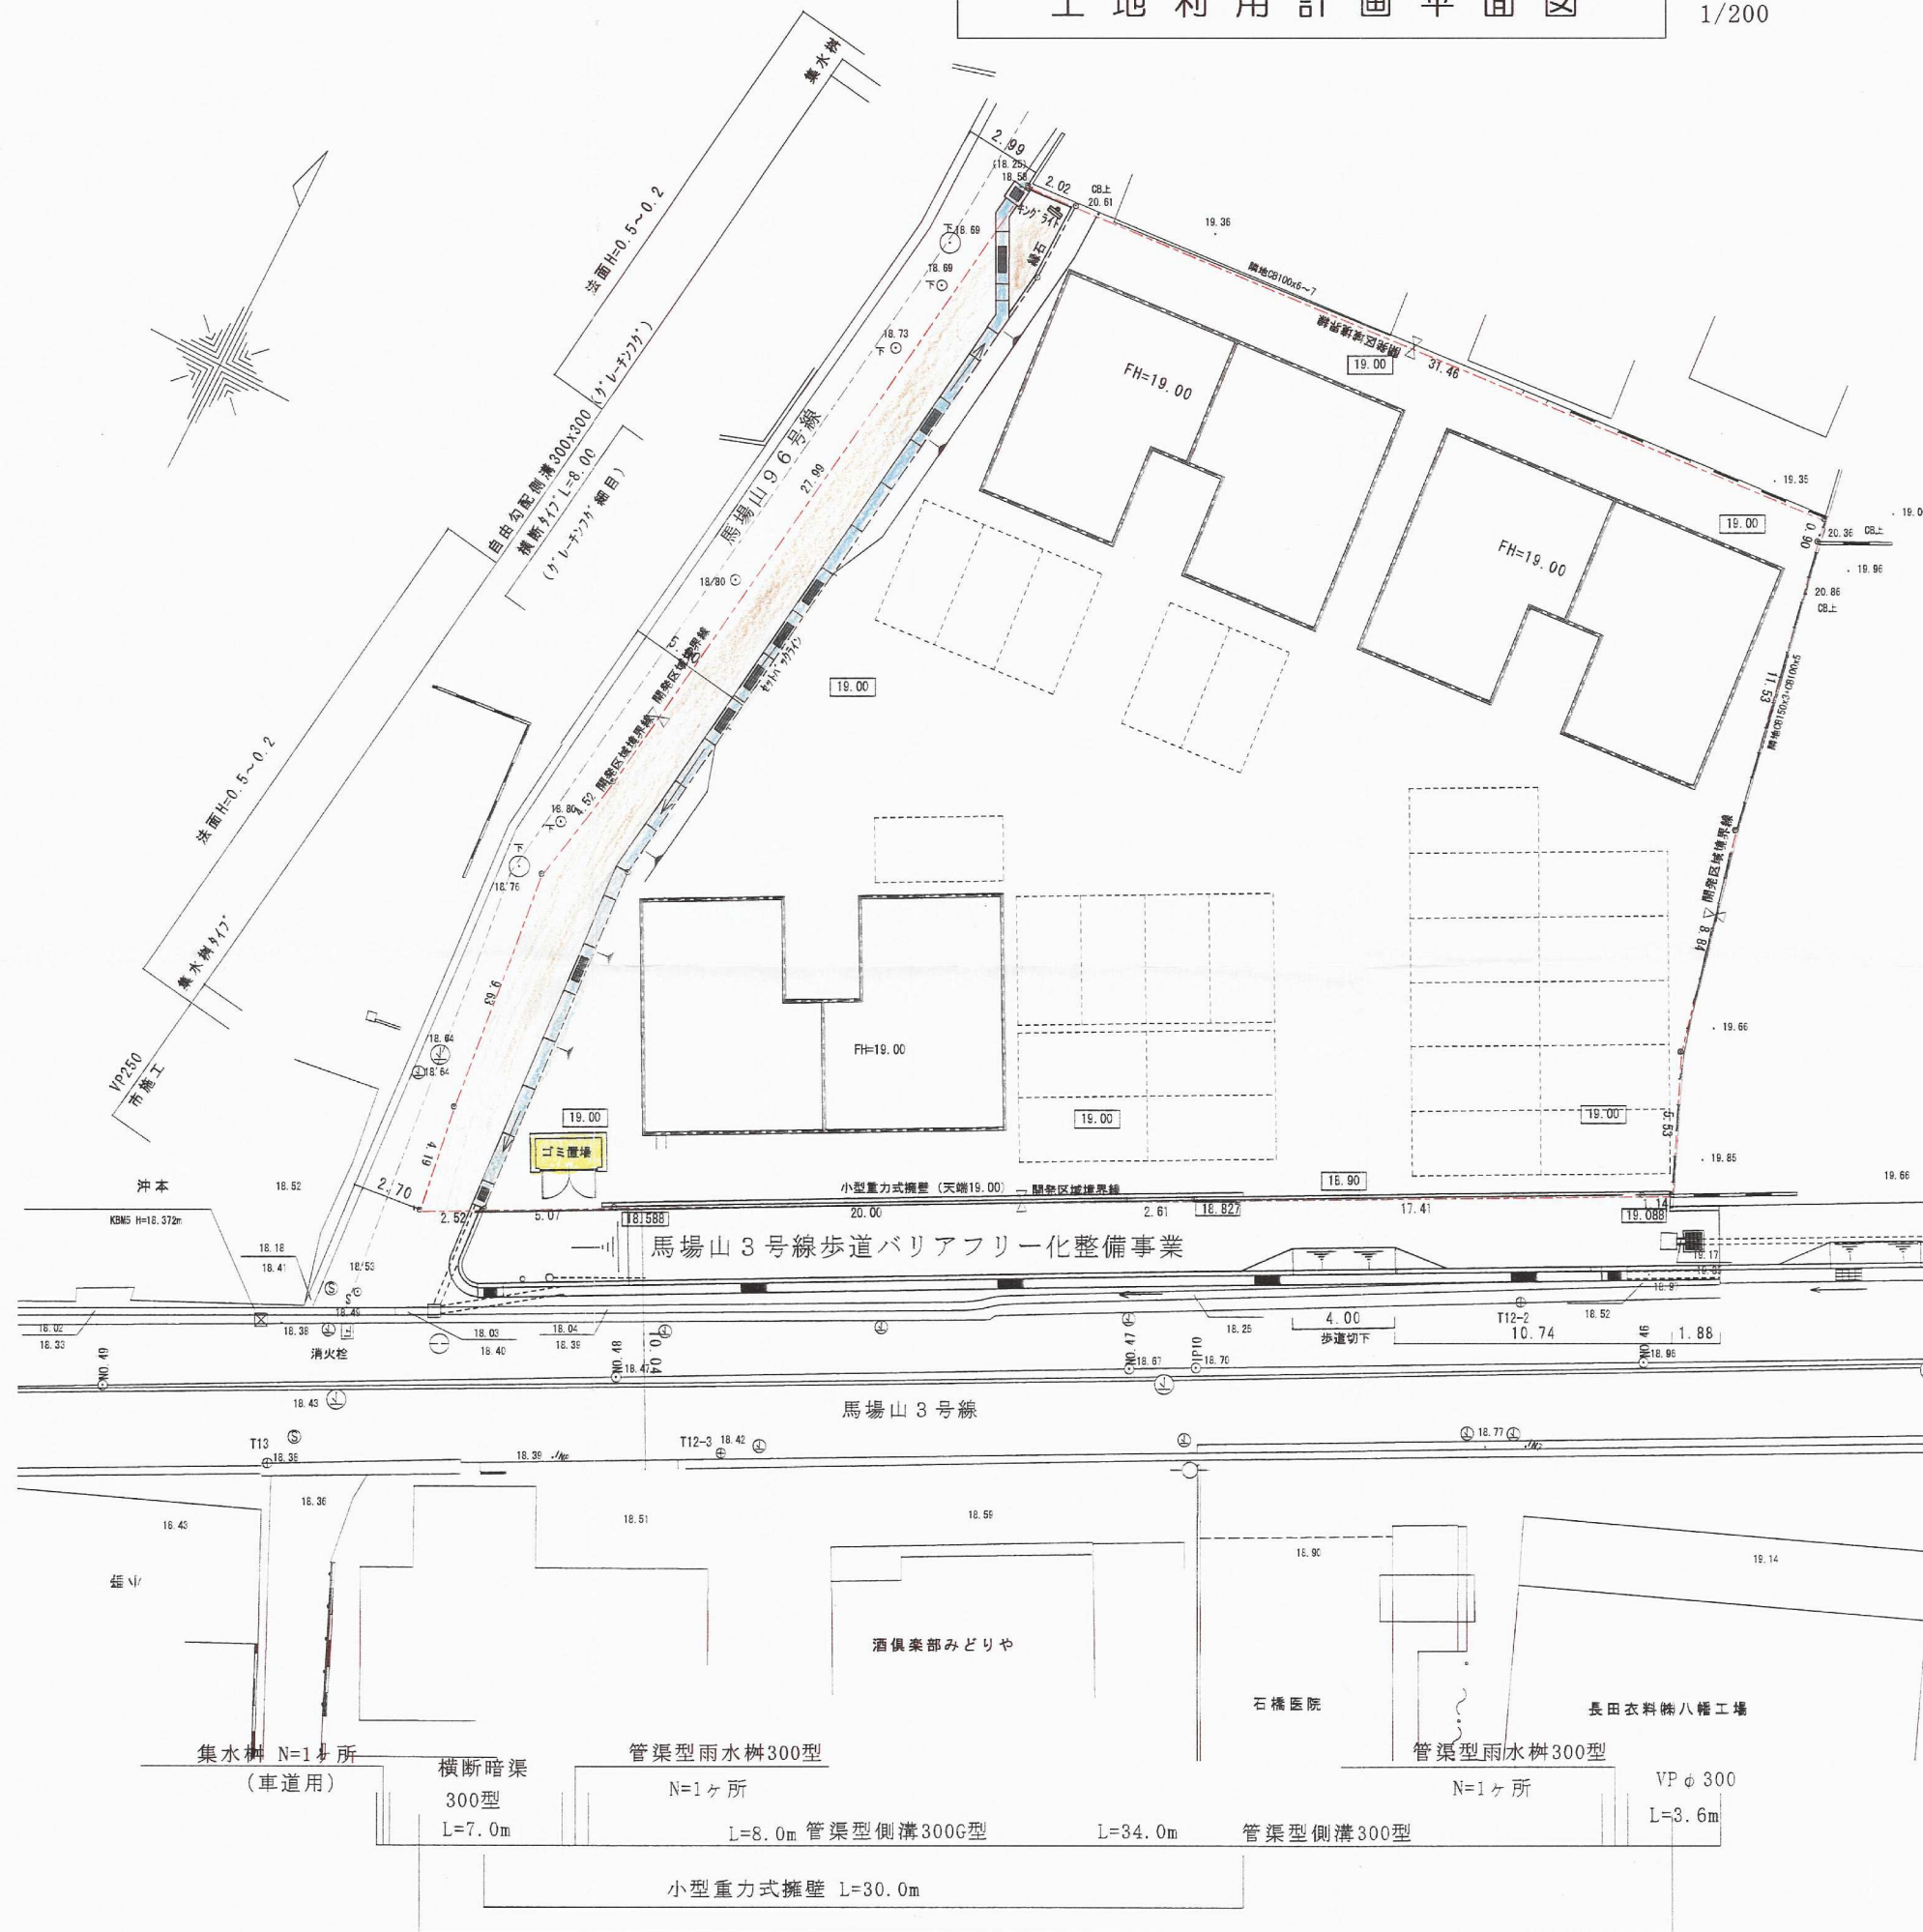

竣工図

竣工

19-32

開発者	井上 貞雄
開発区域の地名	北九州市八幡西区茶屋の原三丁目905-1
図面種別	土地利用計画平面図
図面番号	7
縮尺	図示
設計年月日	平成20年4月3日
設計者	北九州市小倉小倉北区足立2丁目4-1 星和設計コンサルタント 柿田 日出夫
	102 093-932-1156

平成19年度 馬場山3号線歩道バリアフリー化整備事業
建設局西部整備事務所