
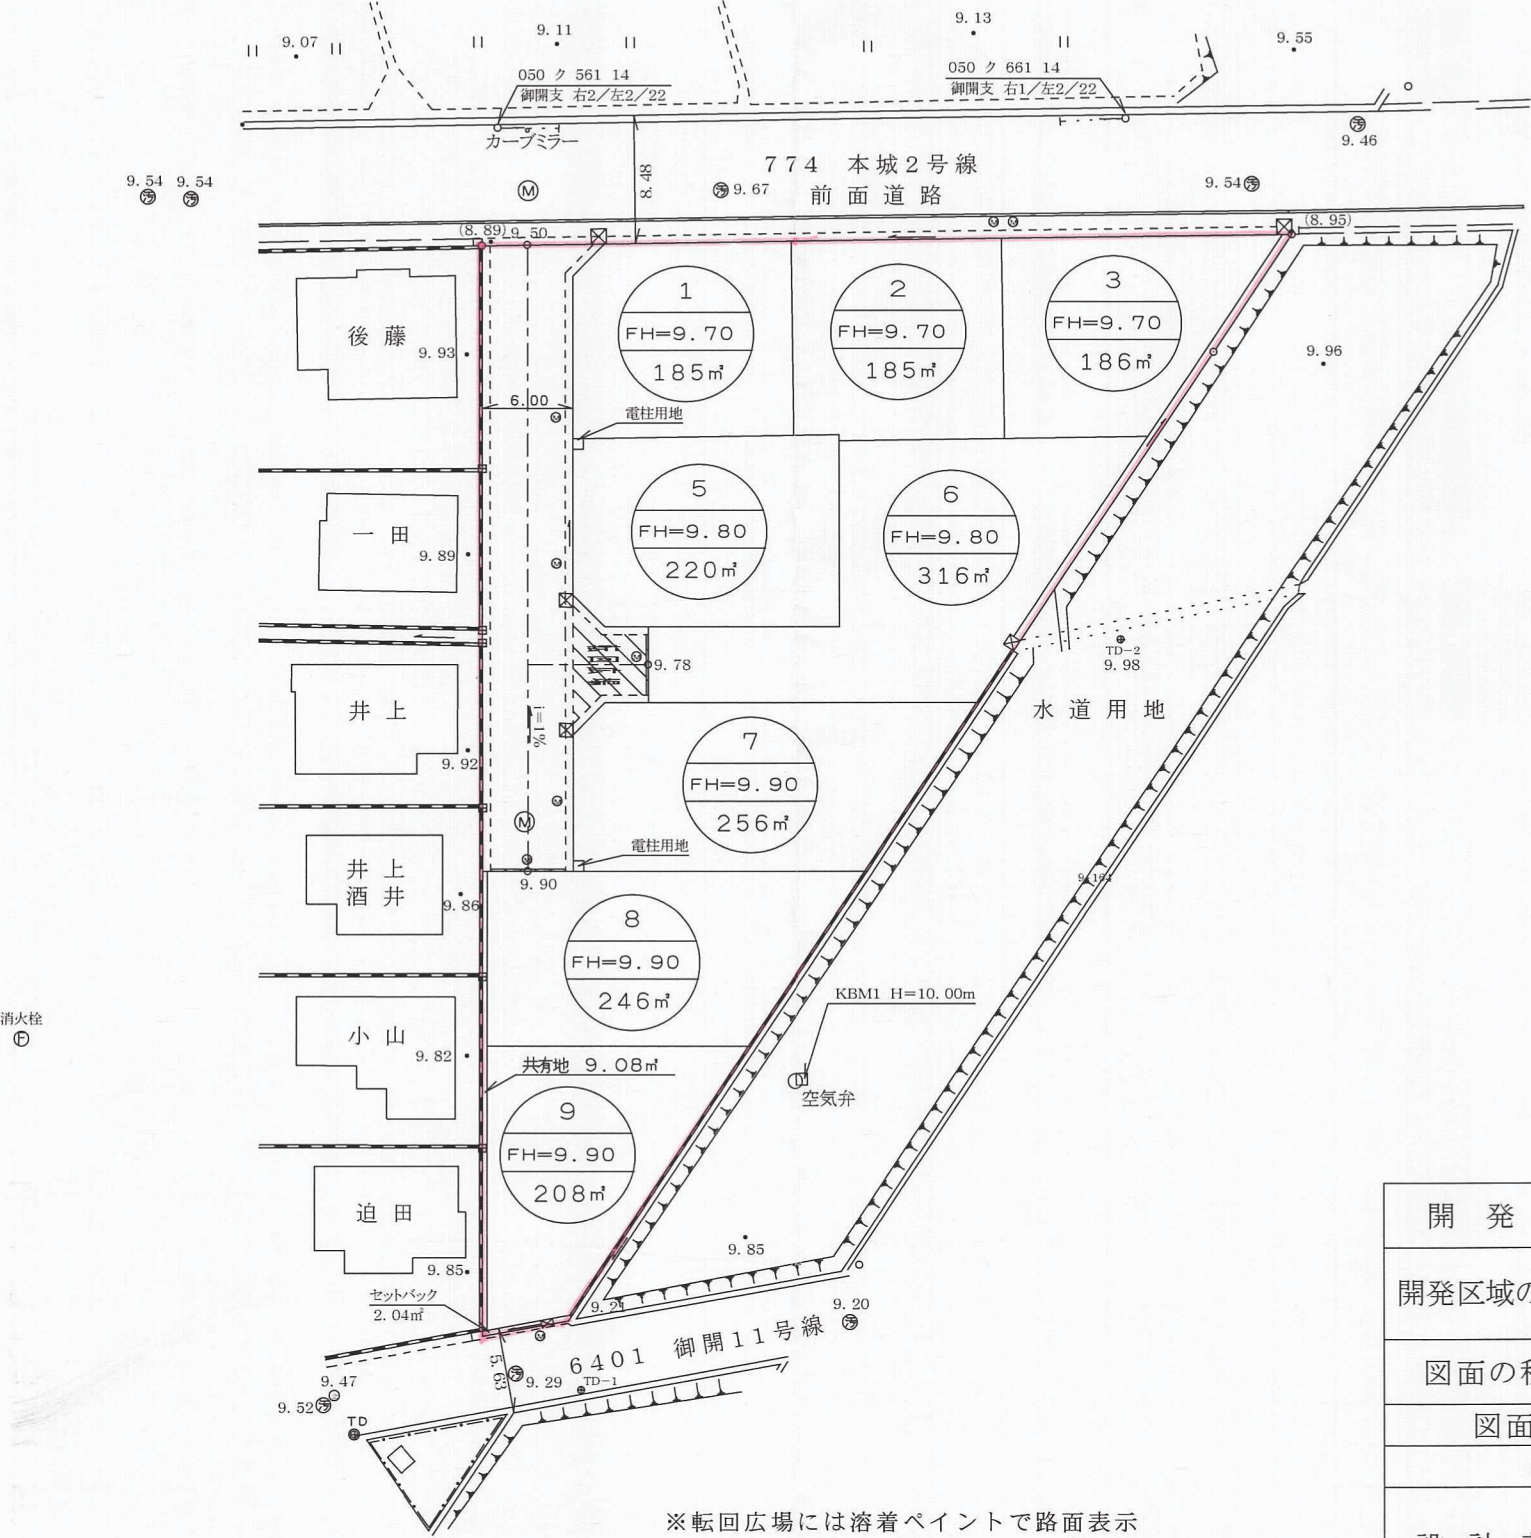


土地 利 用 計 画 図

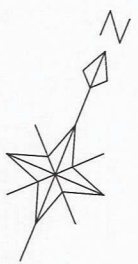

凡 例

記 号	名 称
○—○	開発区域界
▭	宅 地
▭	道 路
≡	V S側溝
■	空洞ブロック
	法 面
⊠	集 水 桝
⊕	電 柱
⊙	消 火 栓
⊗	宅 地 番 地
	計 画 高
	敷 地 面 積

竣 工 図 面

開 発 者	北九州市八幡西区折尾五丁目5番25－105号 大日不動産 香山 信子 <u>TEL 093－692－0367</u>		
開発区域の地名	北九州市八幡西区御開四丁目 3896－1, 3896－2		
図面の種別	土 地 利 用 計 画 図		
図面番号	縮 尺	設計年月日	
5	1 / 5 0 0	平成16年4月19日	
設 計 者	遠賀郡水巻町中央7番4号 (有)中央測量設計 <u>TEL 093－201－1338</u> 氏名 林 一 人		

※転回広場には溶着ペイントで路面表示