


土地利用計画平面図 S=1:500

土地利用計画表

区 別	名 称	面 積 (㎡)	率 (%)	備 考
	宅 地	5,695.24	59.6	26戸
	道 路	3,050.19	31.9	
	公 園	287.63	3.0	
	ゴミ置場	9.18	0.1	
	防火施設	12.23	0.1	
	山 林	321.63	3.4	
	残 地	177.49	1.9	
	合 計	9,553.59	100.0	

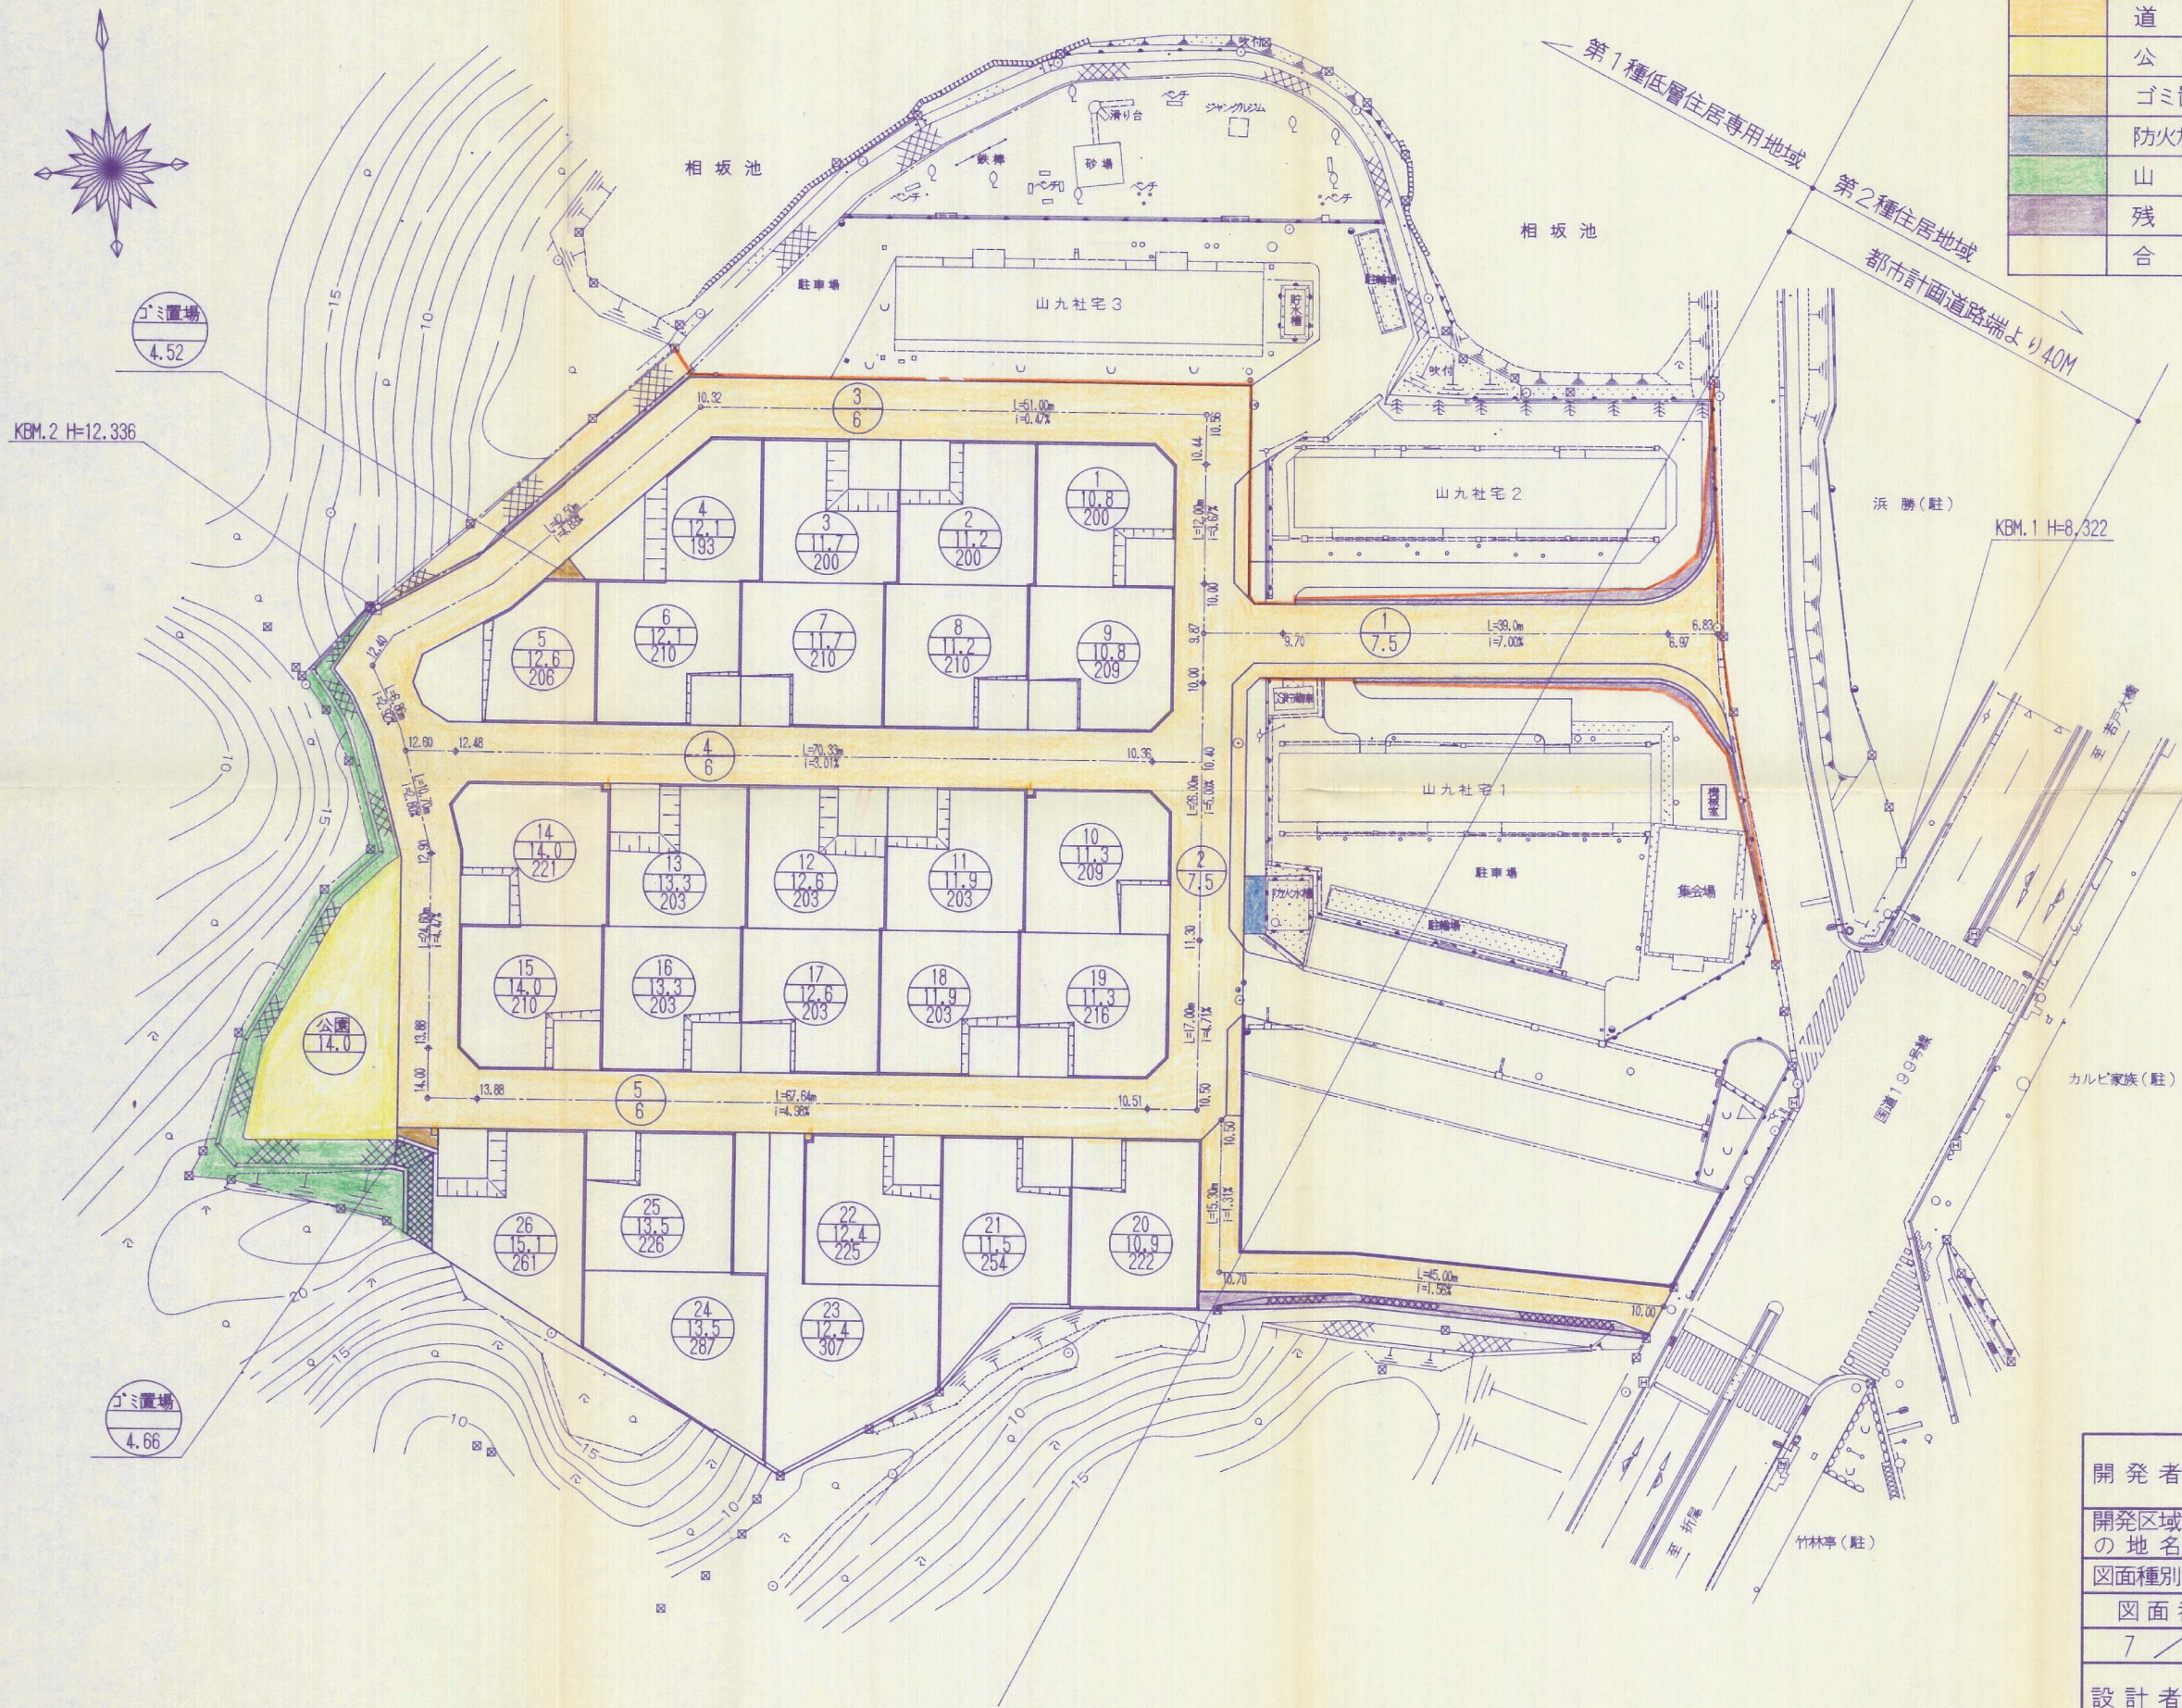

凡 例

記 号	名 称
—●—	開発区域
⊖	道路番号及び幅員
⊖ FH	宅地番号 宅盤高 (m) 敷地面積 (㎡)
— —	法 面
⊗	ブロック積擁壁

竣 工 図

開 発 者	大和団地株式会社		
開発区域 の 地 名	北九州市八幡西区大字本城1945-1番地外		
図面種別	土地 利 用 計 画 平 面 図		
図 面 番 号	縮 尺	設 計 年 月 日	
7 / 29	1:500	平成 年 月 日	
設 計 者	北九州市八幡西区市瀬一丁目 10-46 トコー開発 有限会社 TEL 093-644-7020		