


土地利用計画図 S=1/500

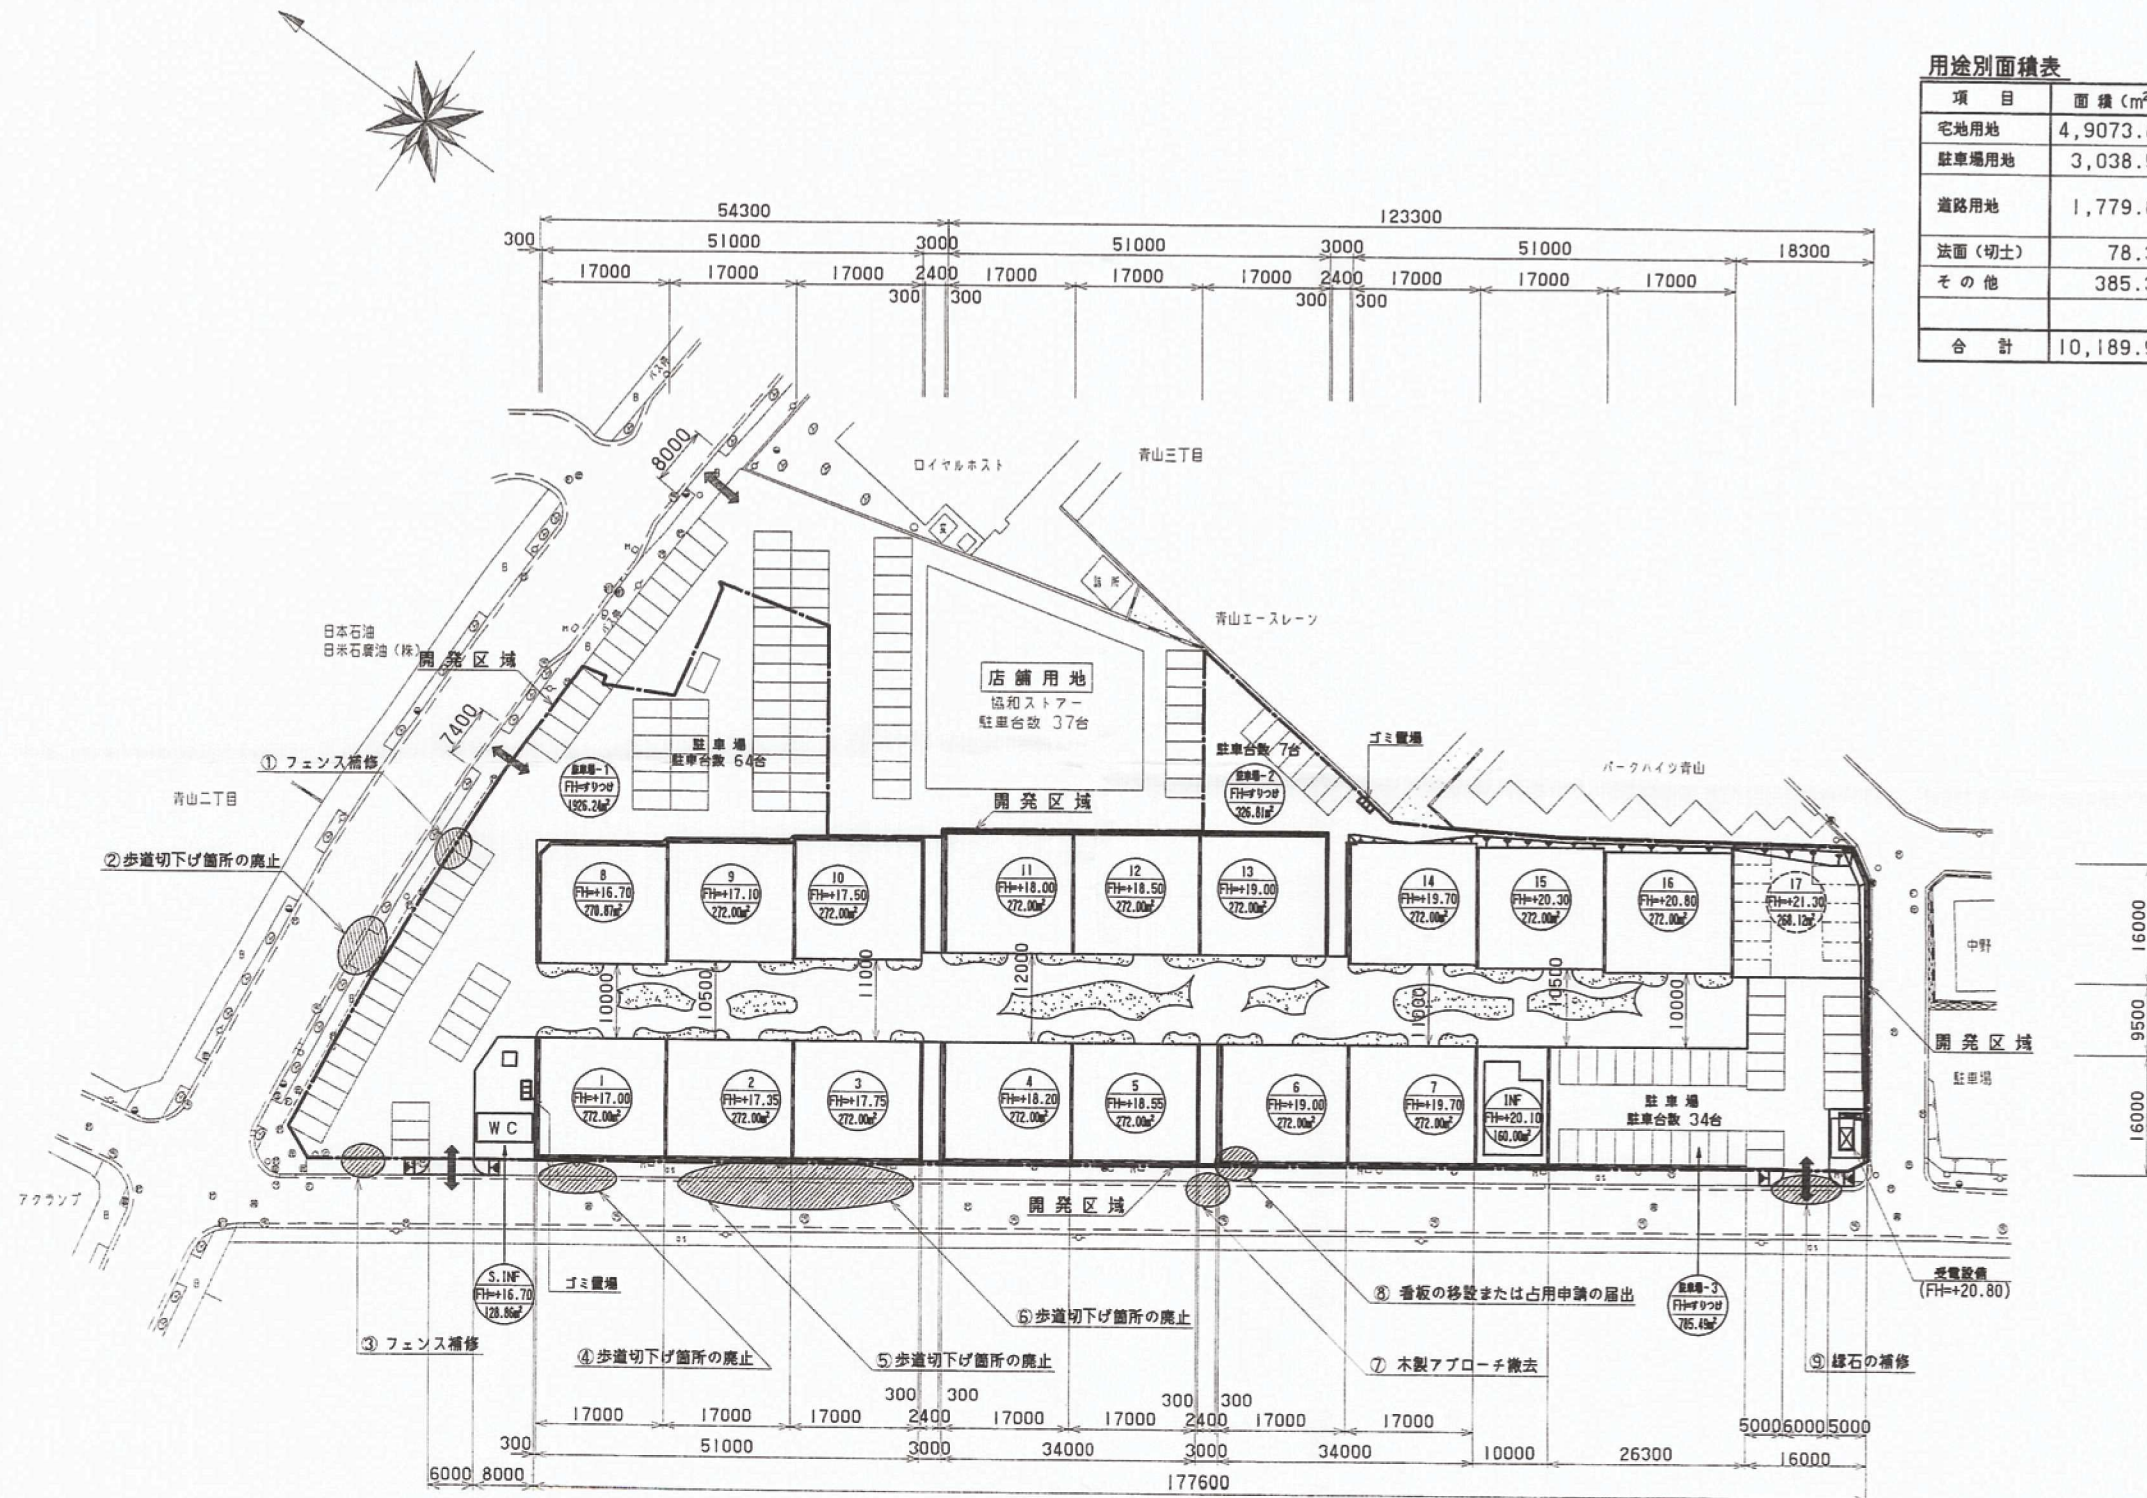

用途別面積表

項目	面積 (m ²)	比率 (%)	備考
宅地用地	4,9073.85	48.16	INF・S・INF 含む
駐車場用地	3,038.54	29.82	
道路用地	1,779.85	17.47	アスファルト舗装 A=1,263.20m ² 芝生 A=516.65m ²
法面 (切土)	78.37	0.77	
その他	385.34	3.78	受電設備等 含む
合計	10,189.95	100.00	

凡例

記号	種別
[Symbol]	アスファルト舗装 (駐車場)
[Symbol]	芝生 (中央部道路)
[Symbol]	簡易舗装 (宅地)
[Symbol]	ブロック土留め

竣工図面

開発者	093-512-0215 明日新開社
開発区域の地名	北九州市八幡西区青山三丁目2-2, 外
図面種別	土地利用計画図
図面番号	5 / 15
縮尺	図示
設計年月日	平成13年10月
設計者	093 株式会社 松尾設計 氏名 古賀 教彦 印