


平面図

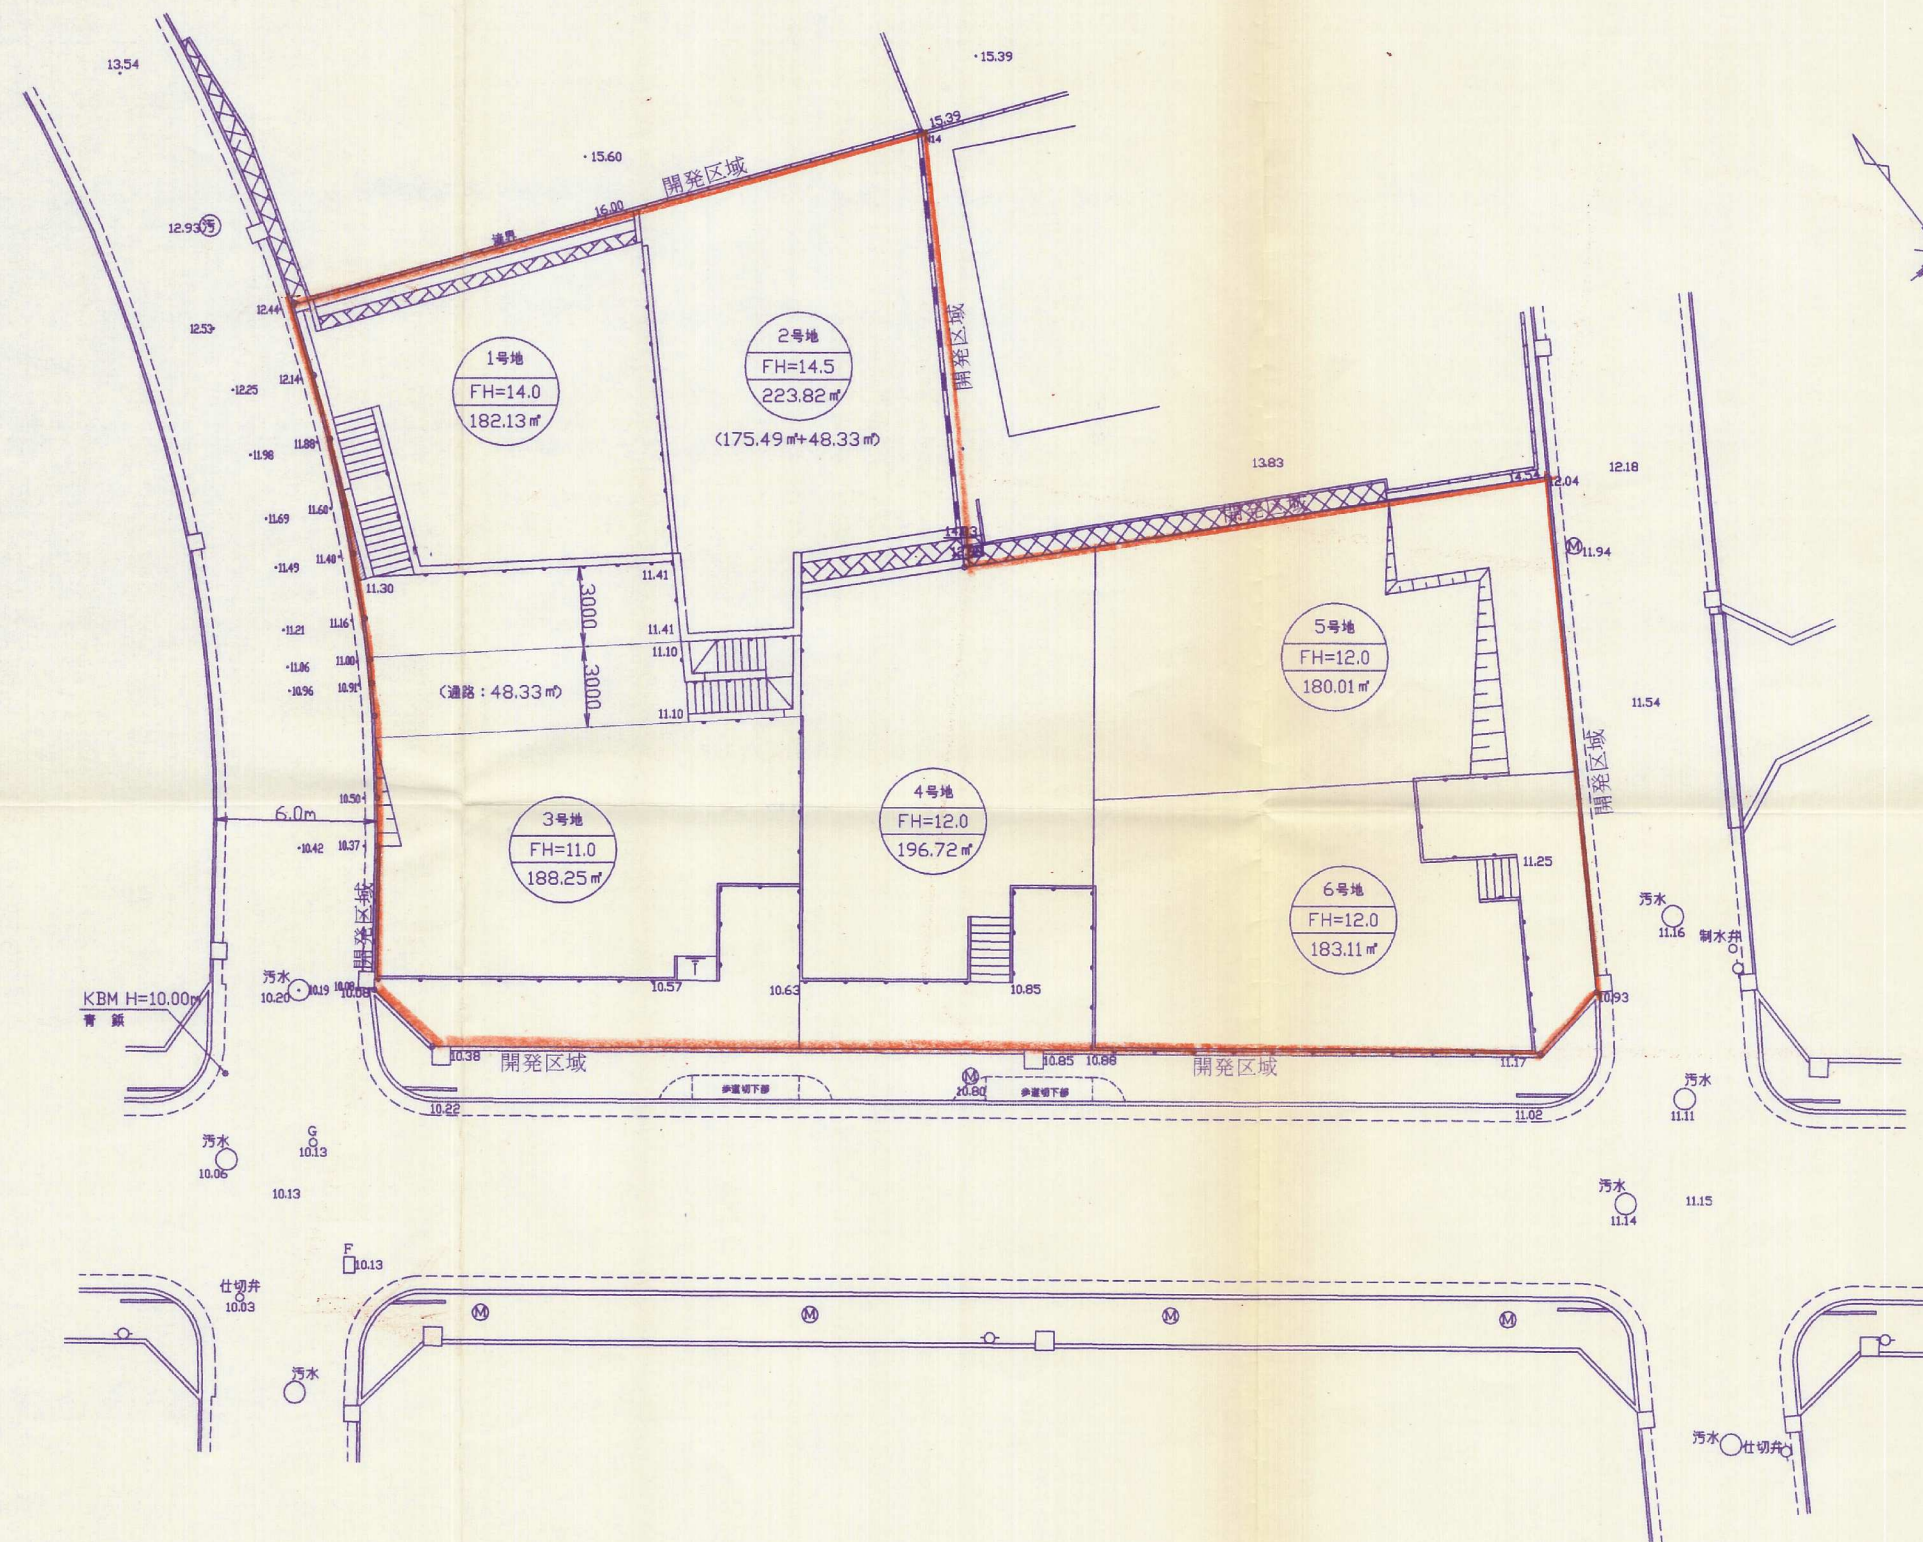

竣工図

竣工図面

開発者	西日本鉄道株式会社		
開発区域 の名称	北九州市八幡西区南王子町8-4外		
図面種別	土地利用平面図		
図面番号	縮尺	設計年月日	
6	S = 1 / 200	H18. 6	
設計者	北九州市小倉北区今町3丁目17-6(有) 光洋株式会社 TEL 093-591-6869 氏名 永井 正		