


土地利用計画図 S=1/600

土地利用面積一覧表(1工区)


	1工区(40区画)		備考
	面積(m ²)	%	
宅地部	8,799.21	62.33	
道路部	5,318.90	37.67	
公共・公益用地			
歩行者専用道路			
みち広場			
電柱用地			
開発面積	14,118.11	100.0	

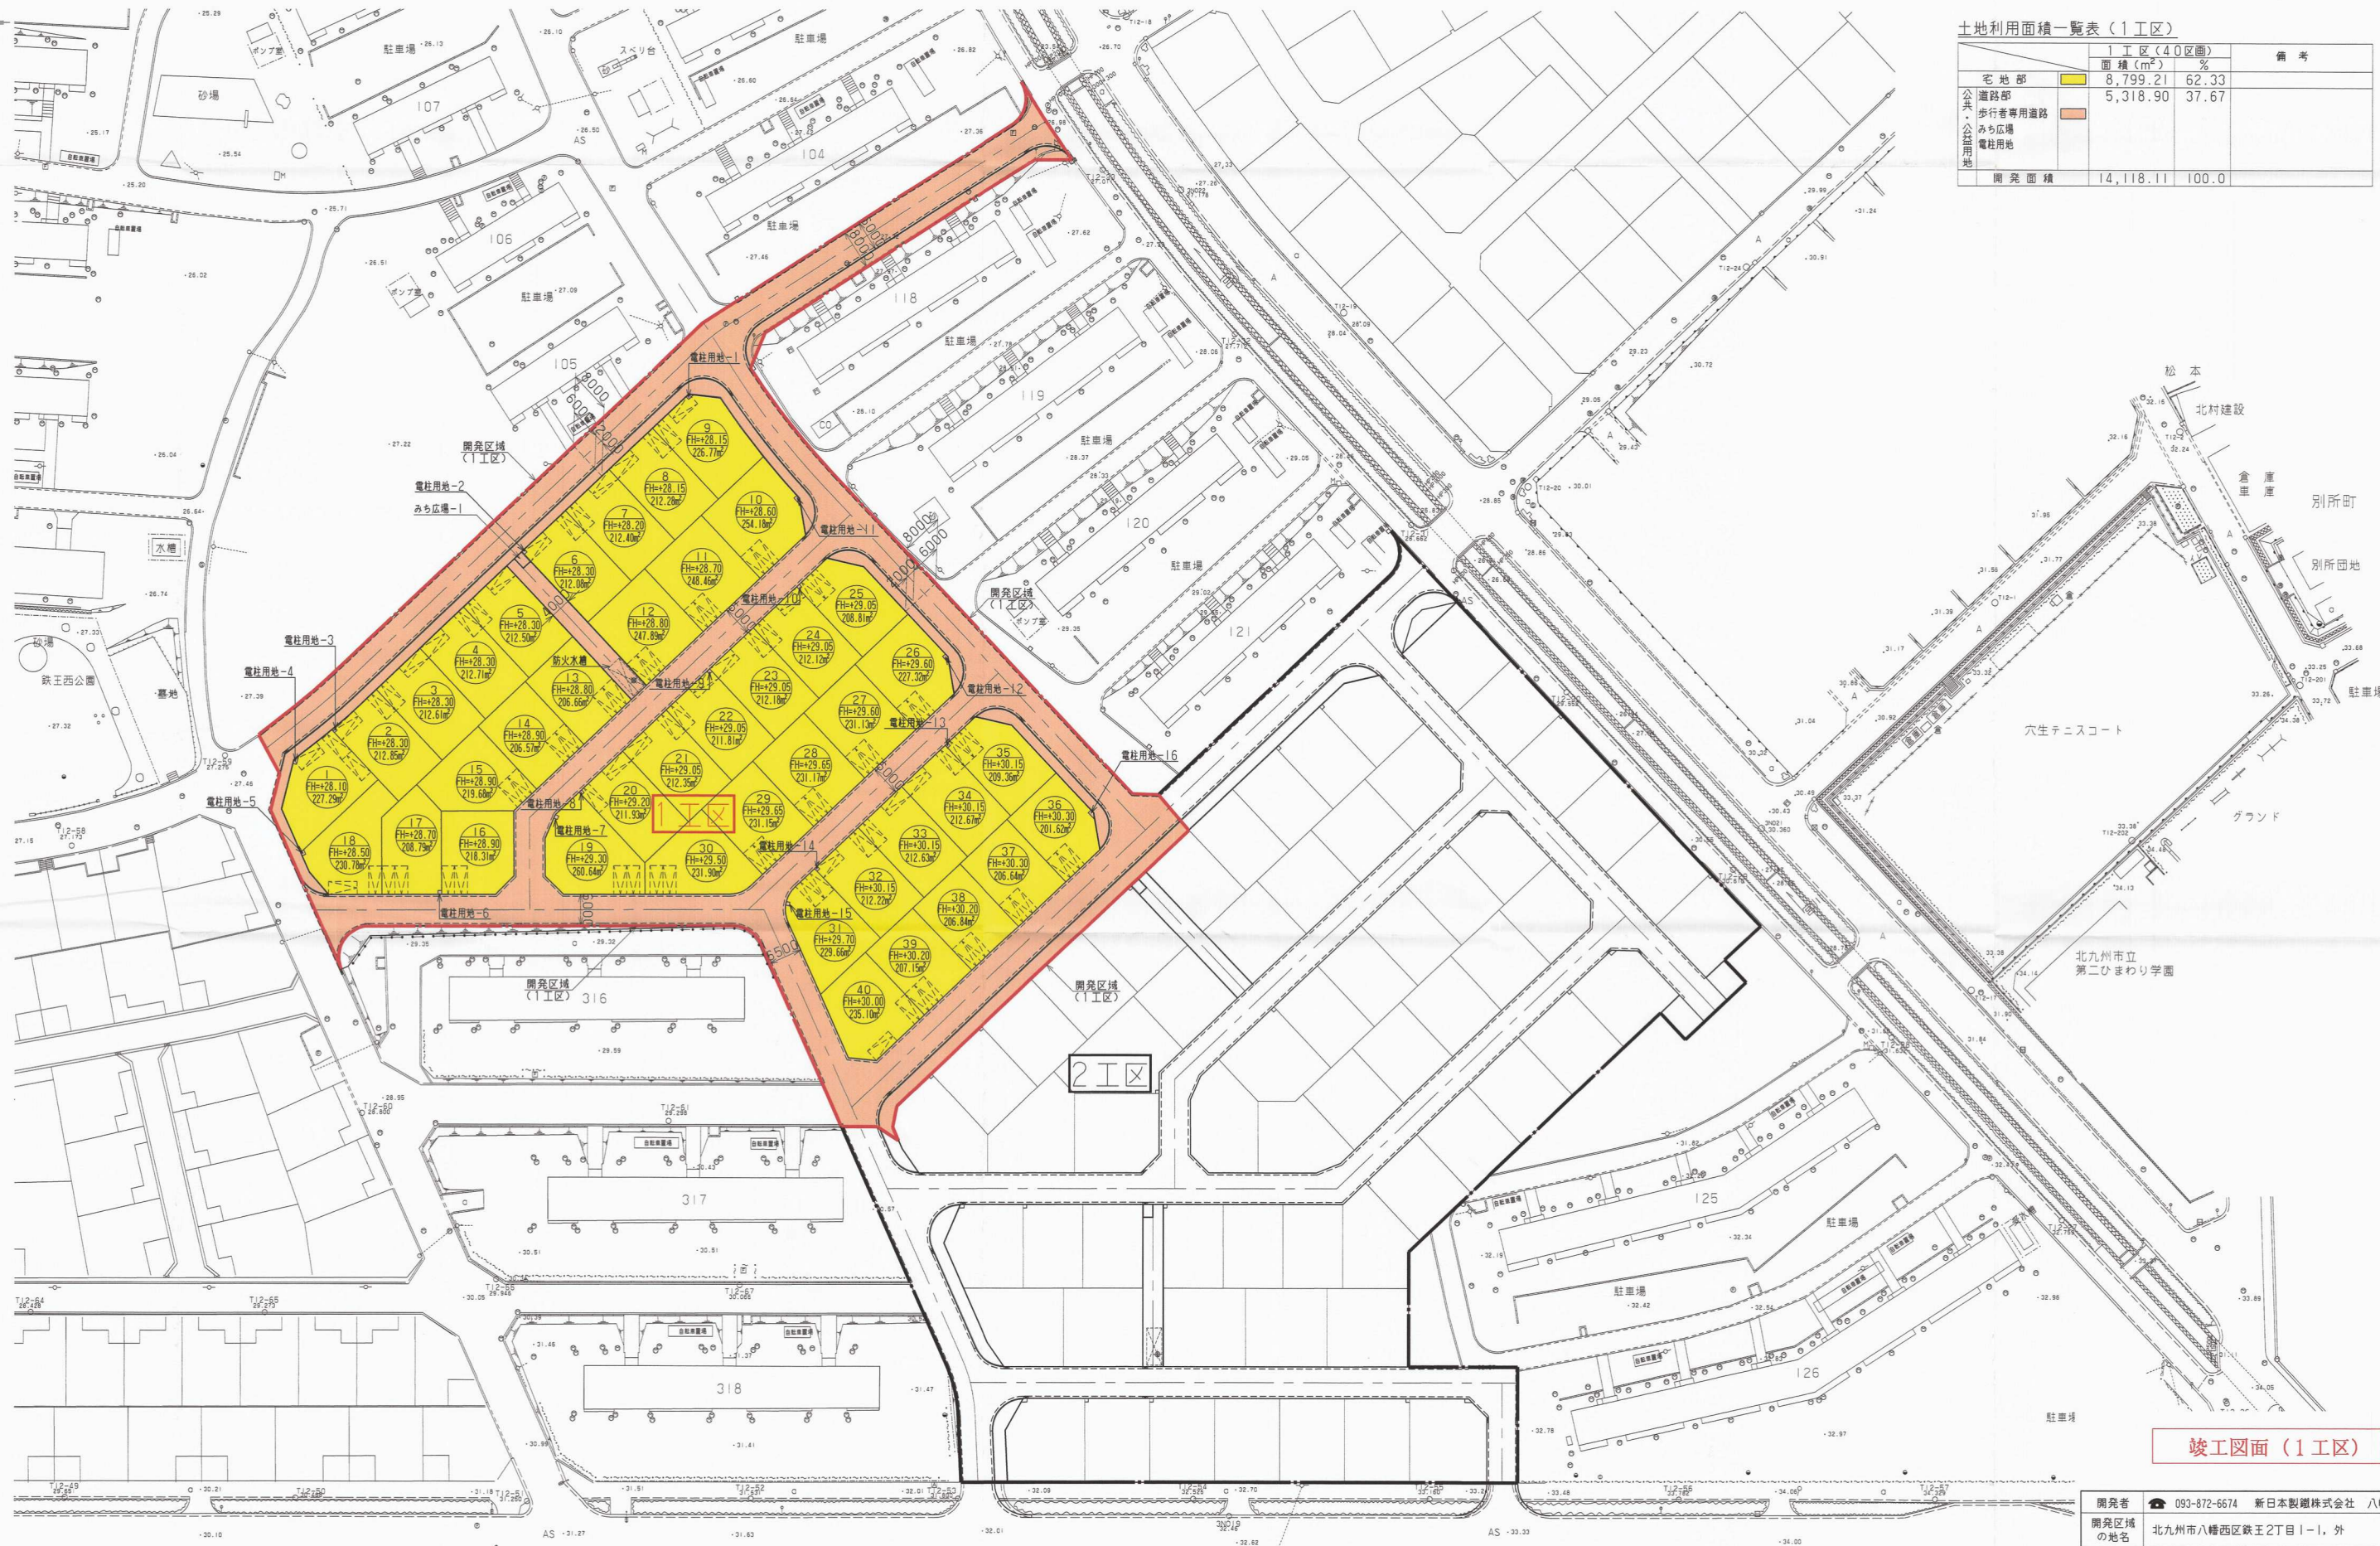

竣工図面(1工区)

開発者	☎ 093-872-6674 新日本製鐵株式会社 八幡製鐵所		
開発区域の地名	北九州市八幡西区鉄王2丁目1-1, 外		
図面種別	土地利用計画図		
図面番号	縮 尺	設計年月日	
7 / 58	図 示	平成21年 4 月	
設計者	☎ 093 661-4970	株式会社 松尾設計 氏 名 古賀 敬彦	

土地利用計画図 $S=1/600$

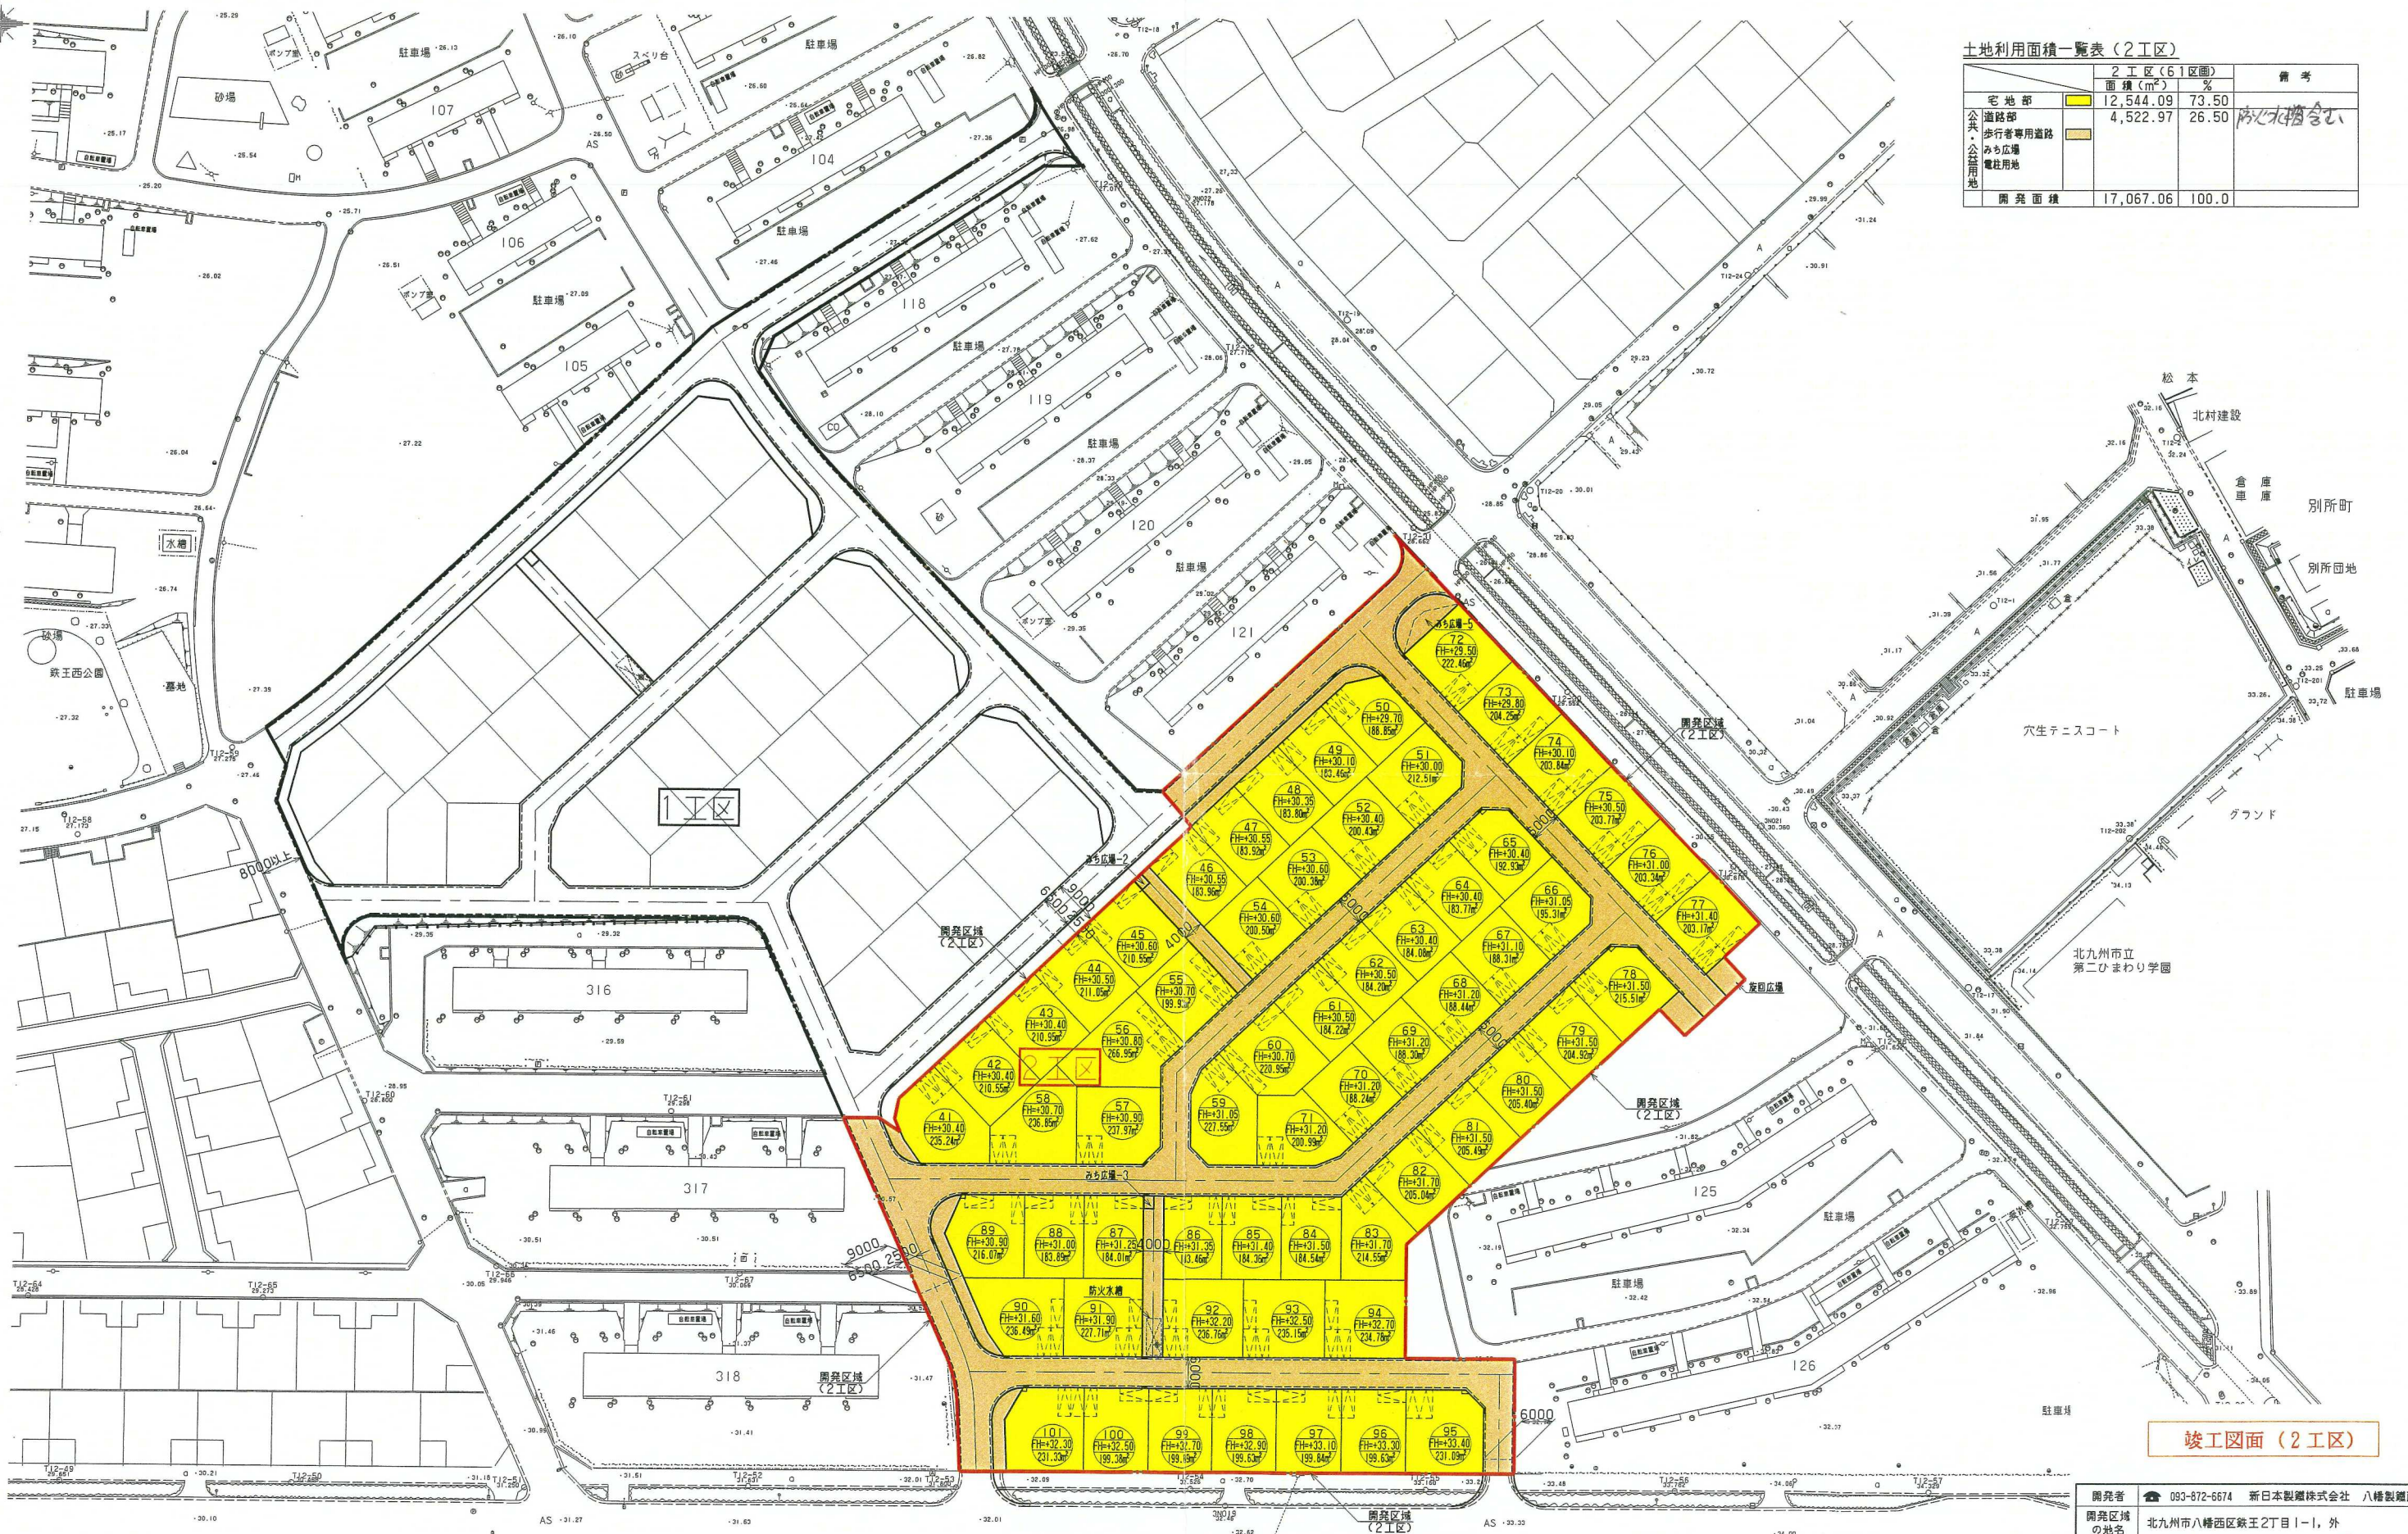

竣工図面 (2工区)

開発者	093-872-6674 新日本製鐵株式会社 八幡製鐵所		
開発区域 の地名	北九州市八幡西区鉄王2丁目1-1, 外		
図面種別	土地利用計画図		
図面番号	縮尺	設計年月日	
7 / 65	図示	平成21年10月	
設計者	093 661-4970	株式会社 氏名	松尾設計 古賀 教彦 印