


平面図
 S=1:250

所在：北九州市八幡西区大字本城字相坂下地内

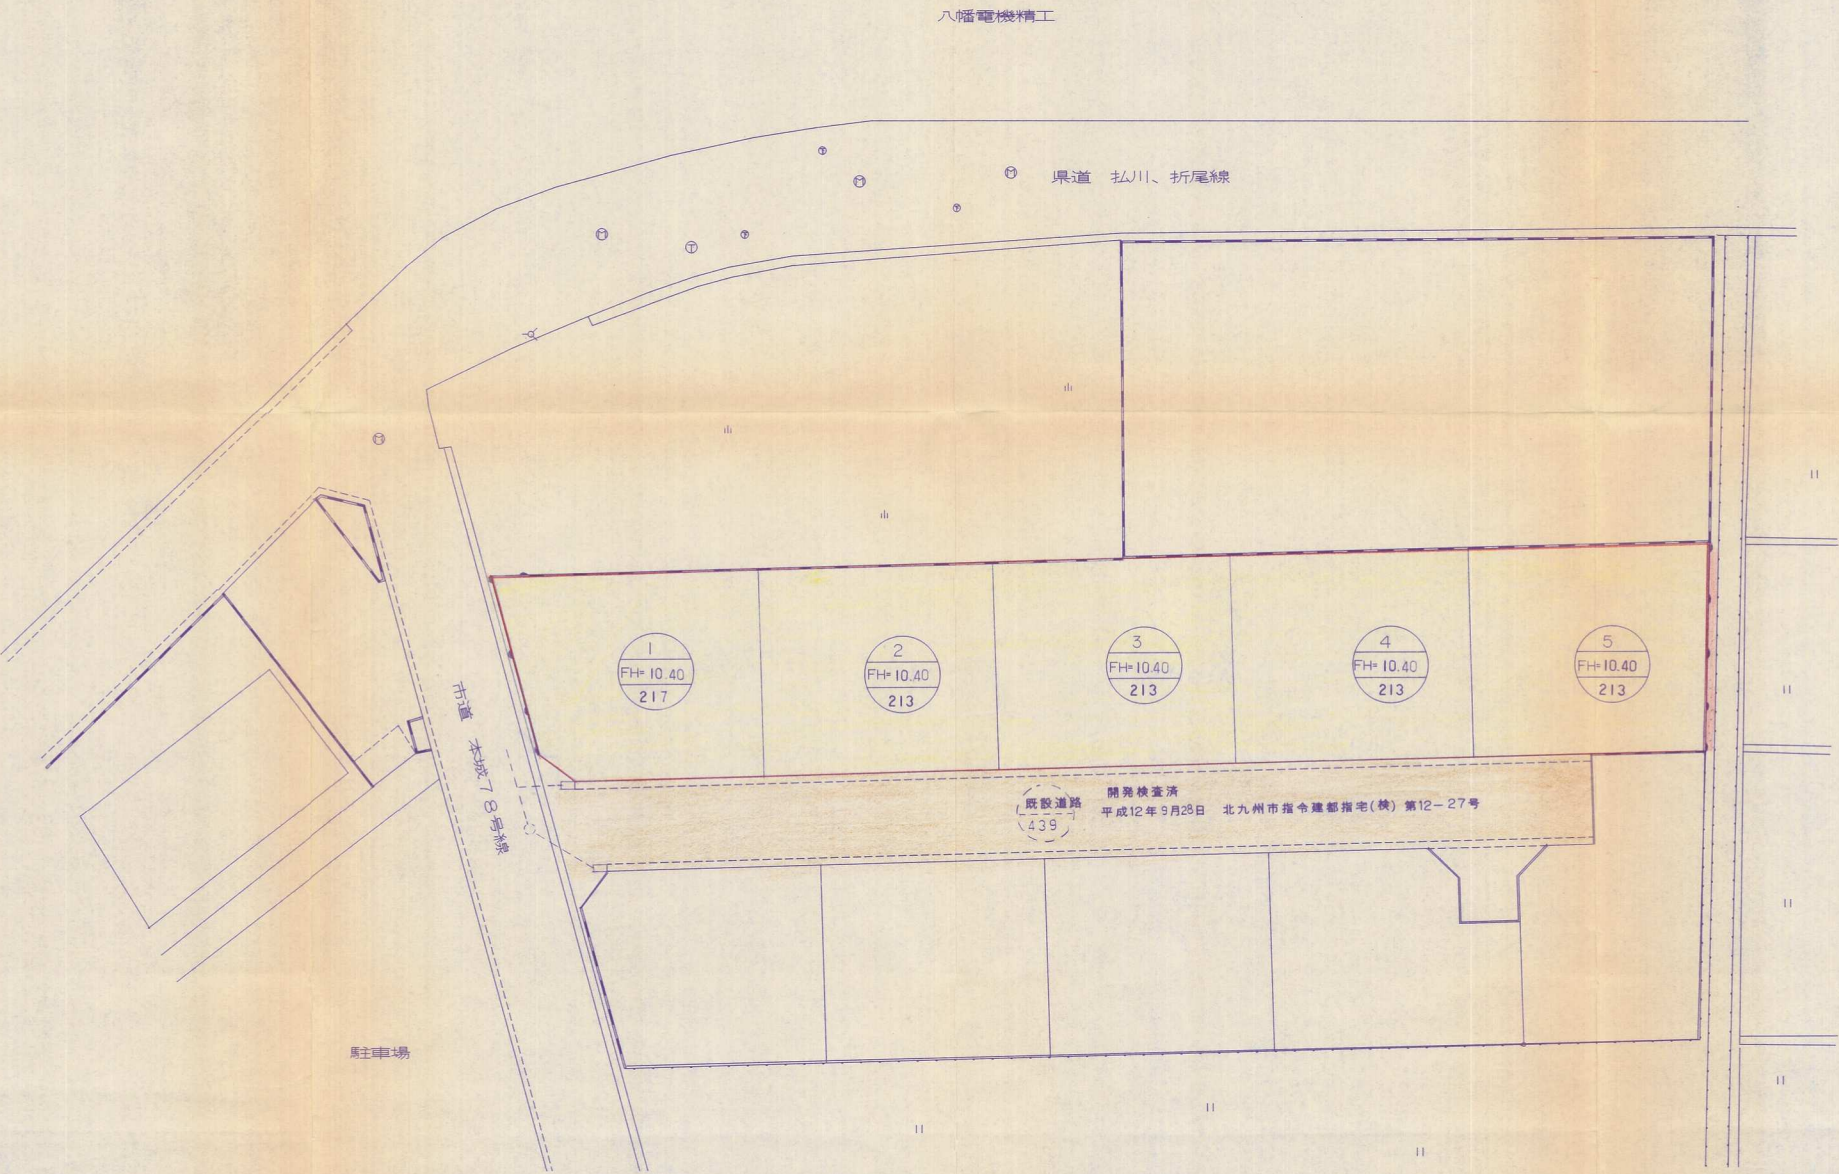

記号	名称
	擁壁等
	宅地
	既設道路
	
	
	開発区域

竣工図面

開 発 者	株式会社 三 立		
開発区域 の地名	北九州市八幡西区大字本城3398番4外		
図面 種別	土地利用計画平面図		
図面番号	縮 尺	設計年月日	
	図 示		
設計者	通賢郡岡垣町大字吉木700番地の2 093-283-3196 氏名 魚 澤 清		