
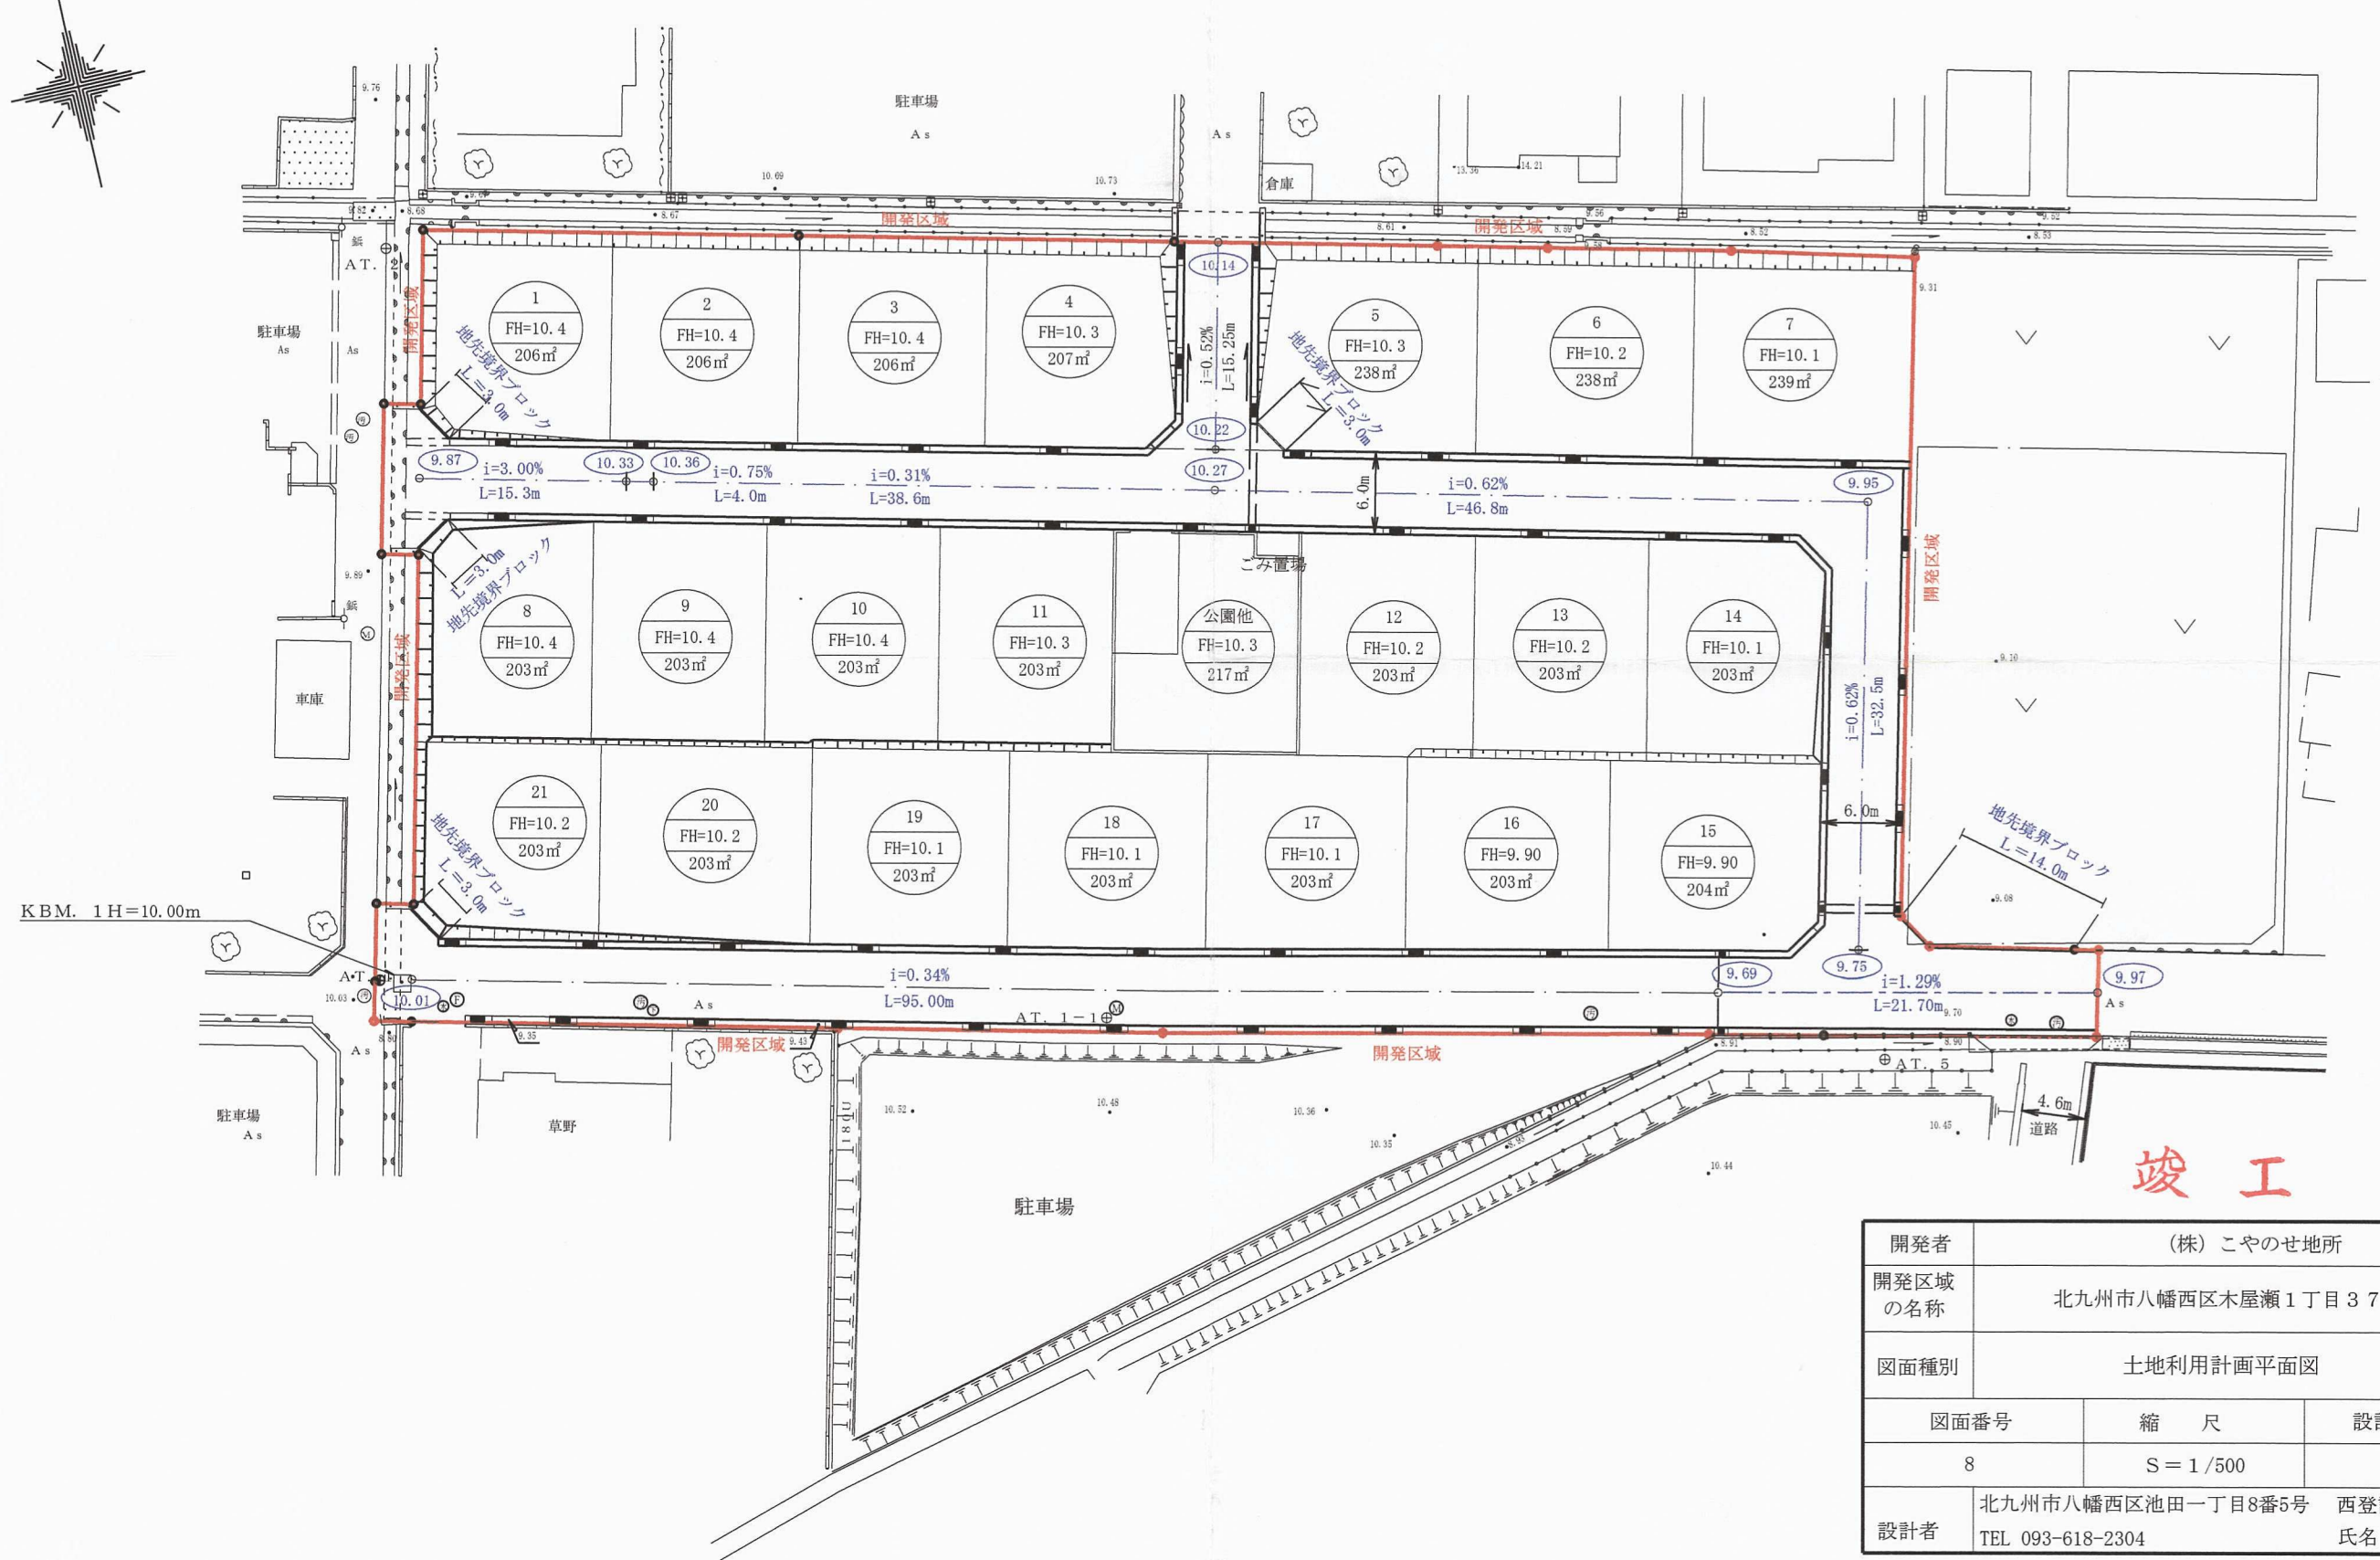


土地利用計画平面図 S=1:500

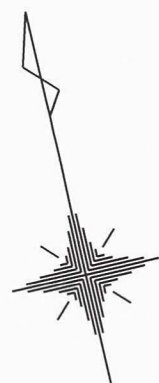

竣工

開発者	(株) こやのせ地所		
開発区域 の名称	北九州市八幡西区木屋瀬1丁目371番外		
図面種別	土地利用計画平面図		
図面番号	縮 尺	設計年月日	
8	S = 1 / 500		
設計者	北九州市八幡西区池田一丁目8番5号 TEL 093-618-2304	西登記測 氏名 西	

20107