

土地利用竣工図

S=1:500



凡 例


	開発区域境界
	道 路
	防 火 水 槽
	側 溝、樹
	法 面
	ごみ置場
	石 積 擁 壁
	P C 擁 壁
	L 型 擁 壁

(1エ区)

開 発 者	TEL 093-963-4780	株式会社 ハローデイ
開発区域 の地名	北九州市八幡西区藤原一丁目 自由ヶ丘	
図面 種別	土 地 利 用 竣 工 図	
図面番号	縮 尺	設計年月日
6	S=1:500	H22. 1. 25
設計者	北九州市小倉北区馬借三丁目3番37号 (有)高尾設計事務所 TEL 093-511-4067 氏名 高 尾 容 旦 印	

土地利用竣工図

S=1:500

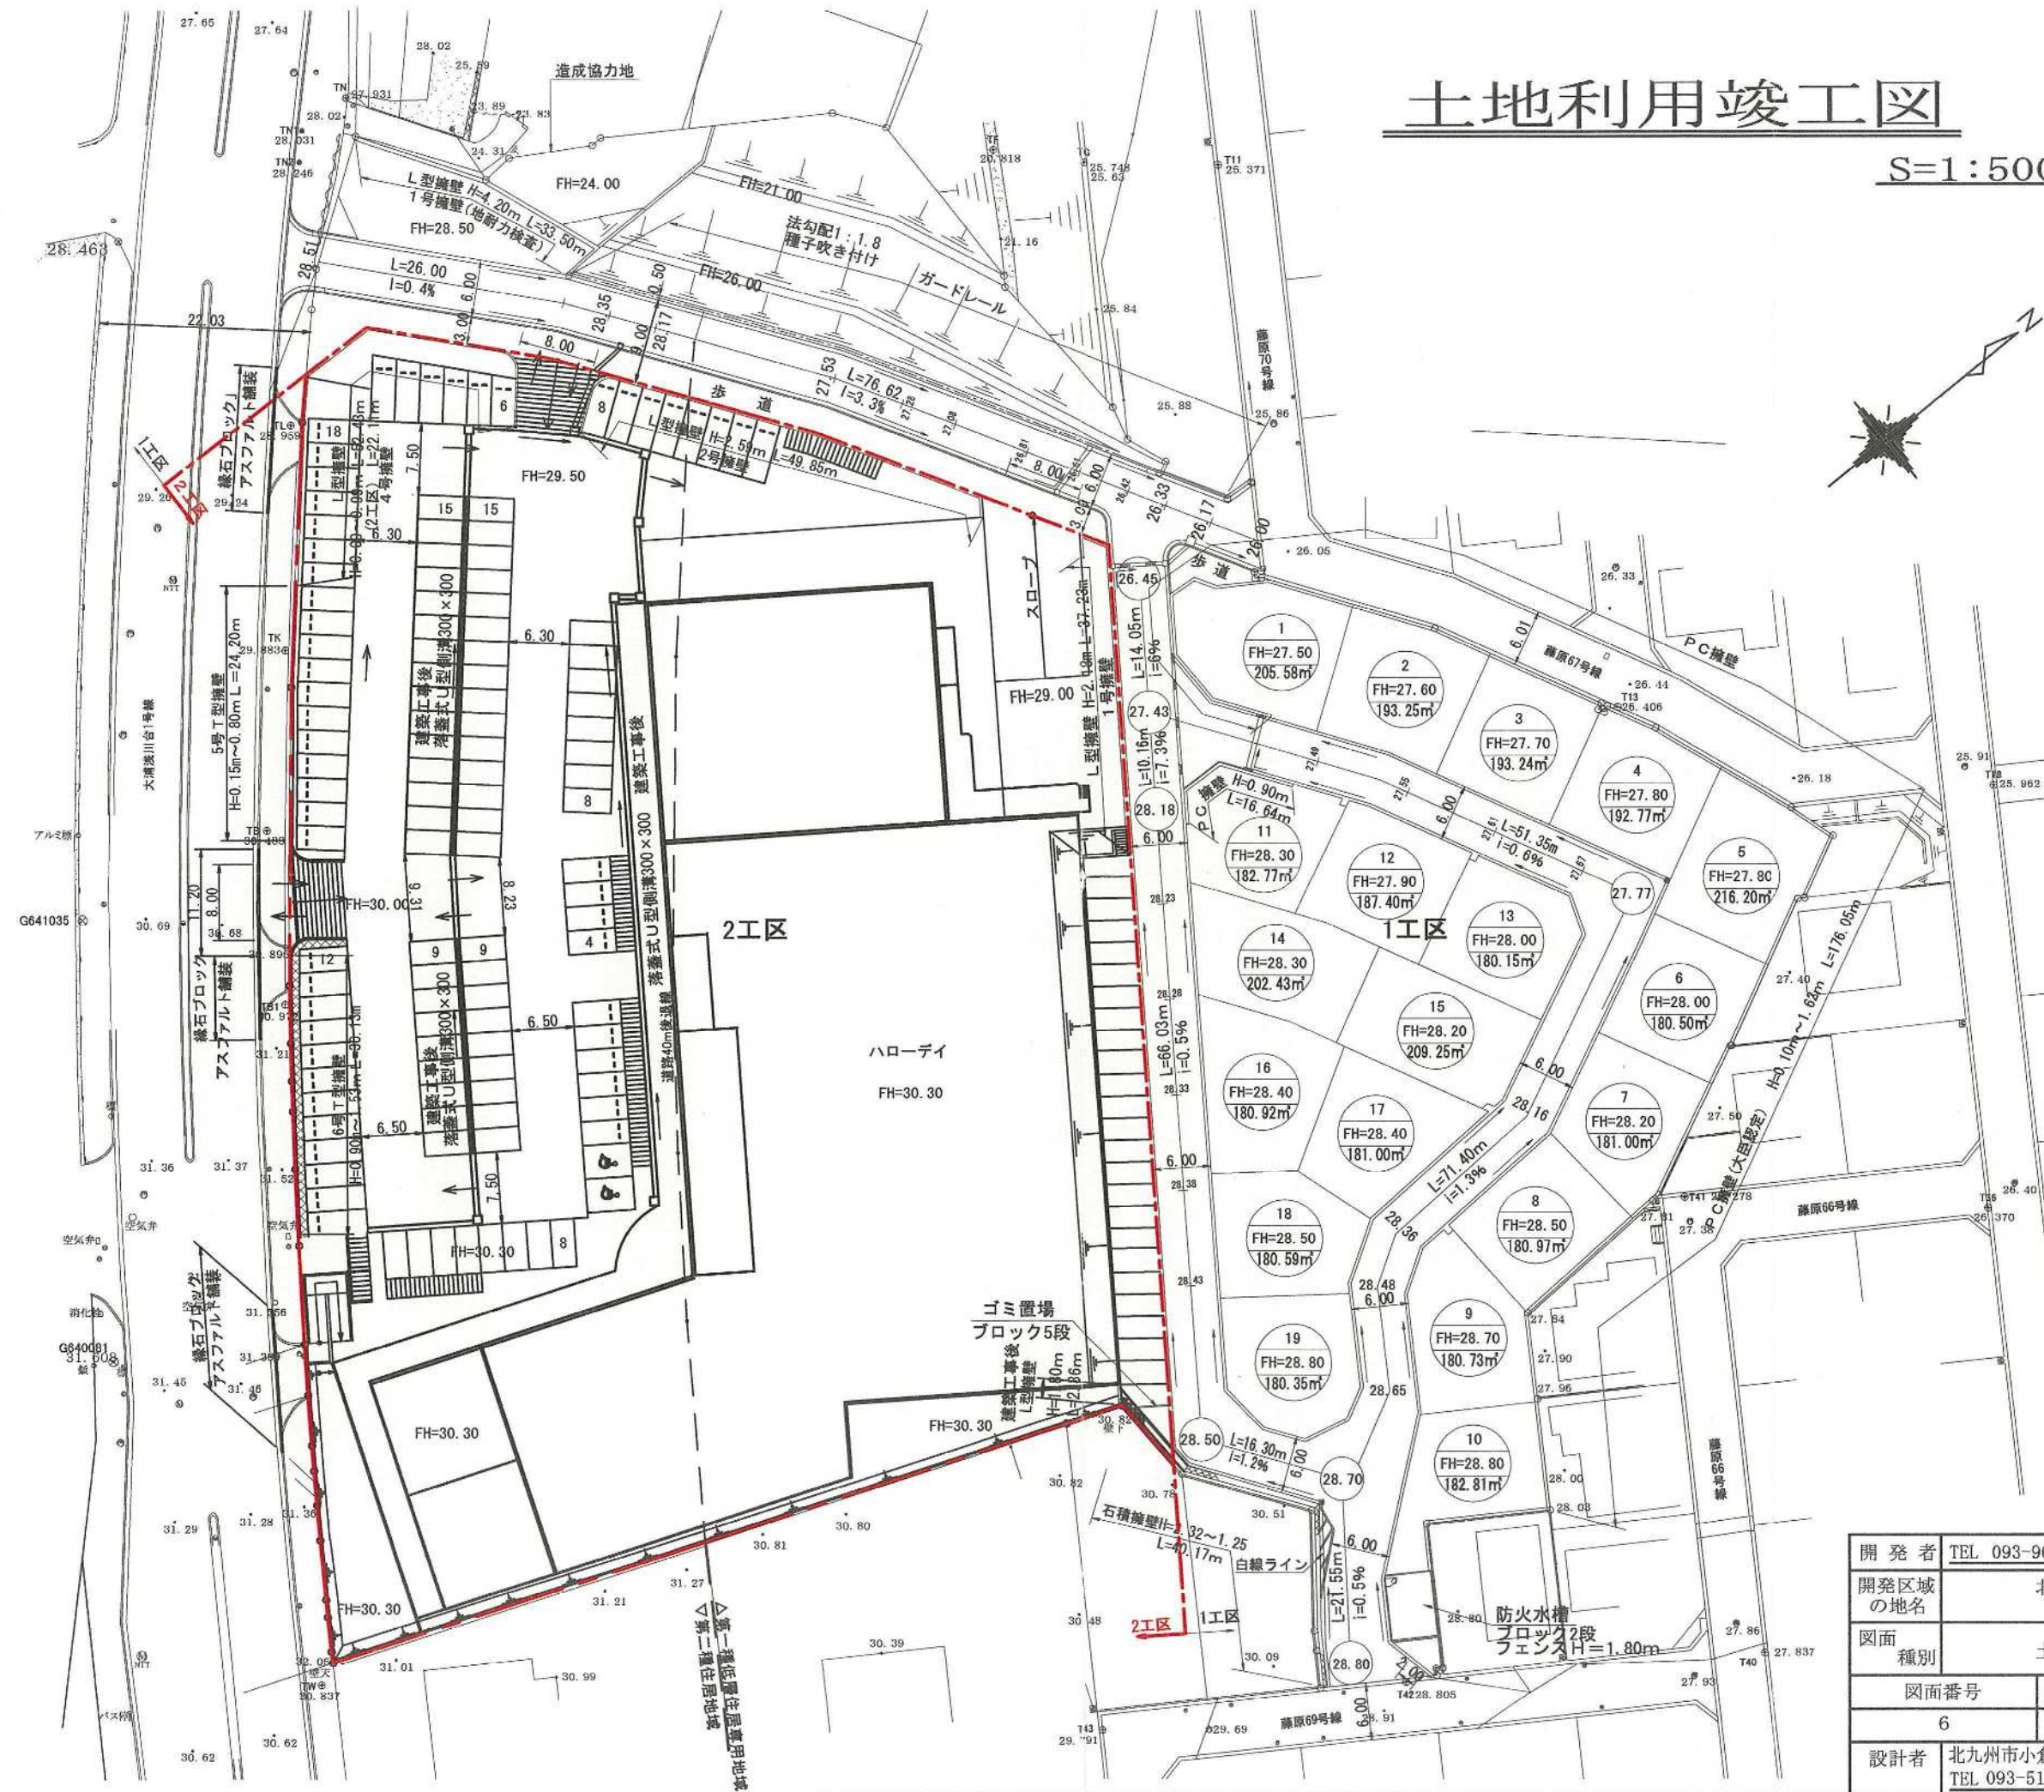

開発者	TEL 093-963-4780	株式会社 ハローデイ
開発区域の地名	北九州市八幡西区藤原一丁目 自由ヶ丘	
図面種別	土地利用竣工図	
図面番号	縮尺	設計年月日
6	S=1:500	H22.4.25
設計者	北九州市小倉北区馬借三丁目3番37号 (有)高尾設計事務所 TEL 093-511-4067 氏名 高尾 容 旦 印	