


土地 利用 計 画 平 面 図 S=1:250

北九州市八幡西区大字浅川328番1

土地 利用 計 画 表

名 称	面 積		比率(%)	備 考
	m ²	坪		
共同住宅	宅 地	3,146.32	951.76	71.71
	公 園	159.49	48.25	3.63
店 舗	1,081.99	327.30	24.66	
合 計	4,387.80	1,327.31	100.00	

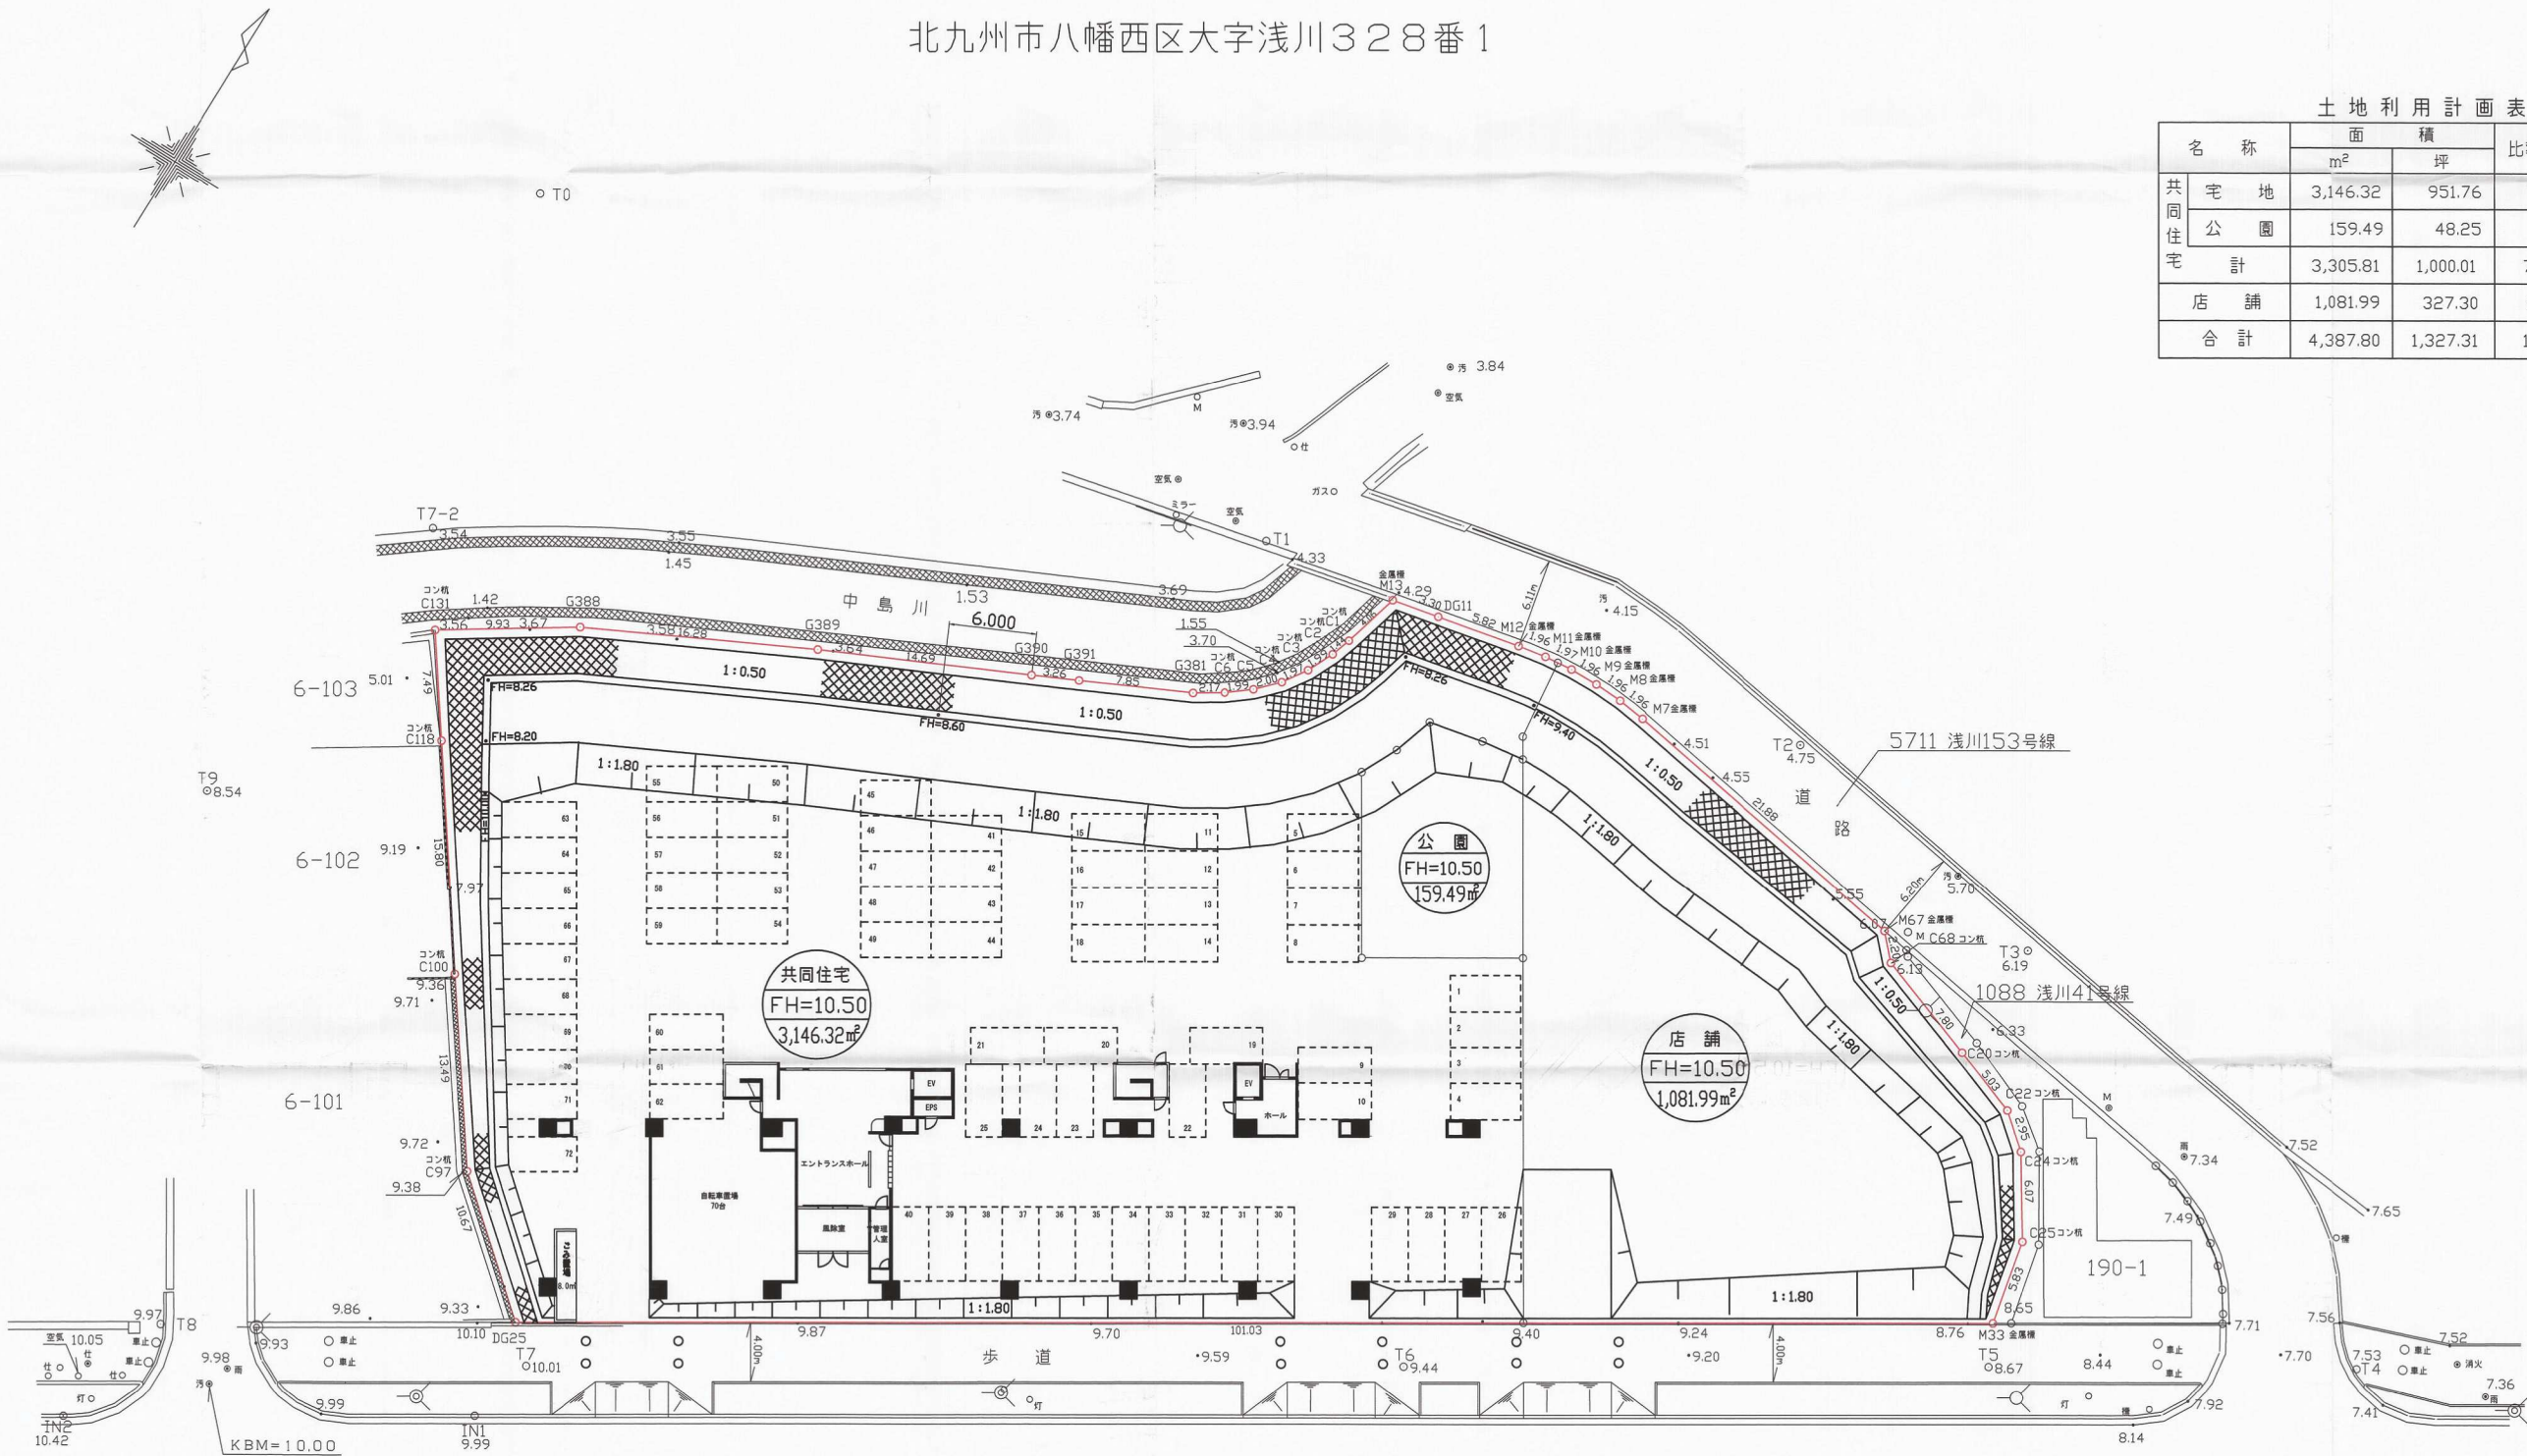

653 折尾 頓田線 (W=32.00m)

竣 工 図 面

開発者	株式会社 高 翔		
開発区域の地名	北九州市八幡西区大字浅川328番1		
図面種別	土地利用計画平面図		
図面番号	縮 尺	設計年月日	
6	S=1/250	平成17年? 月	
設計者	ワイ・エム・エー TEL(093)-611-5637 青 木 謙 昌		