

土地利用計画図 S=1/500

S=1/500

土地利用計画表

名称	1区	2区	計	比率(%)
	面積(m <sup>2</sup> )	面積(m <sup>2</sup> )		
宅地	A	1,843.38	1,843.38	17.1
	B	860.11	860.11	8.0
店舗	共同住宅	2,408.31	2,408.31	22.3
	戸建	4,054.50	4,054.50	37.6
小計	5,111.80	4,054.50	9,166.30	85.0
駐車場	409.99		409.99	3.8
道路		480.75	480.75	4.4
公園	322.35		322.35	3.0
防火水槽	53.16		53.16	0.5
ごみ置場		5.05	5.05	0.1
未利用地 造成協力地		348.65	348.65	3.2
合計	5,897.30	4,888.95	10,786.25	100

凡例


記号	名称	備考
○—○	開発区域界	
3 FH=13.00 213㎡	宅地番号 計画高 面積	
ブロック積擁壁		
プレキャスト擁壁		
法面・法勾配		

竣工図面

開発者	株式会社 高 翔	
開発区域の地名	北九州市八幡西区大字浅川401-1ほか	
図面種別	土地利用計画図	
図面番号	縮尺	設計年月日
6	S=1/500	平成15年1
設計者	匠建開発有限会社 青木 靖長 TEL(093)-613-7470	



土地利用計画図 S=1/500

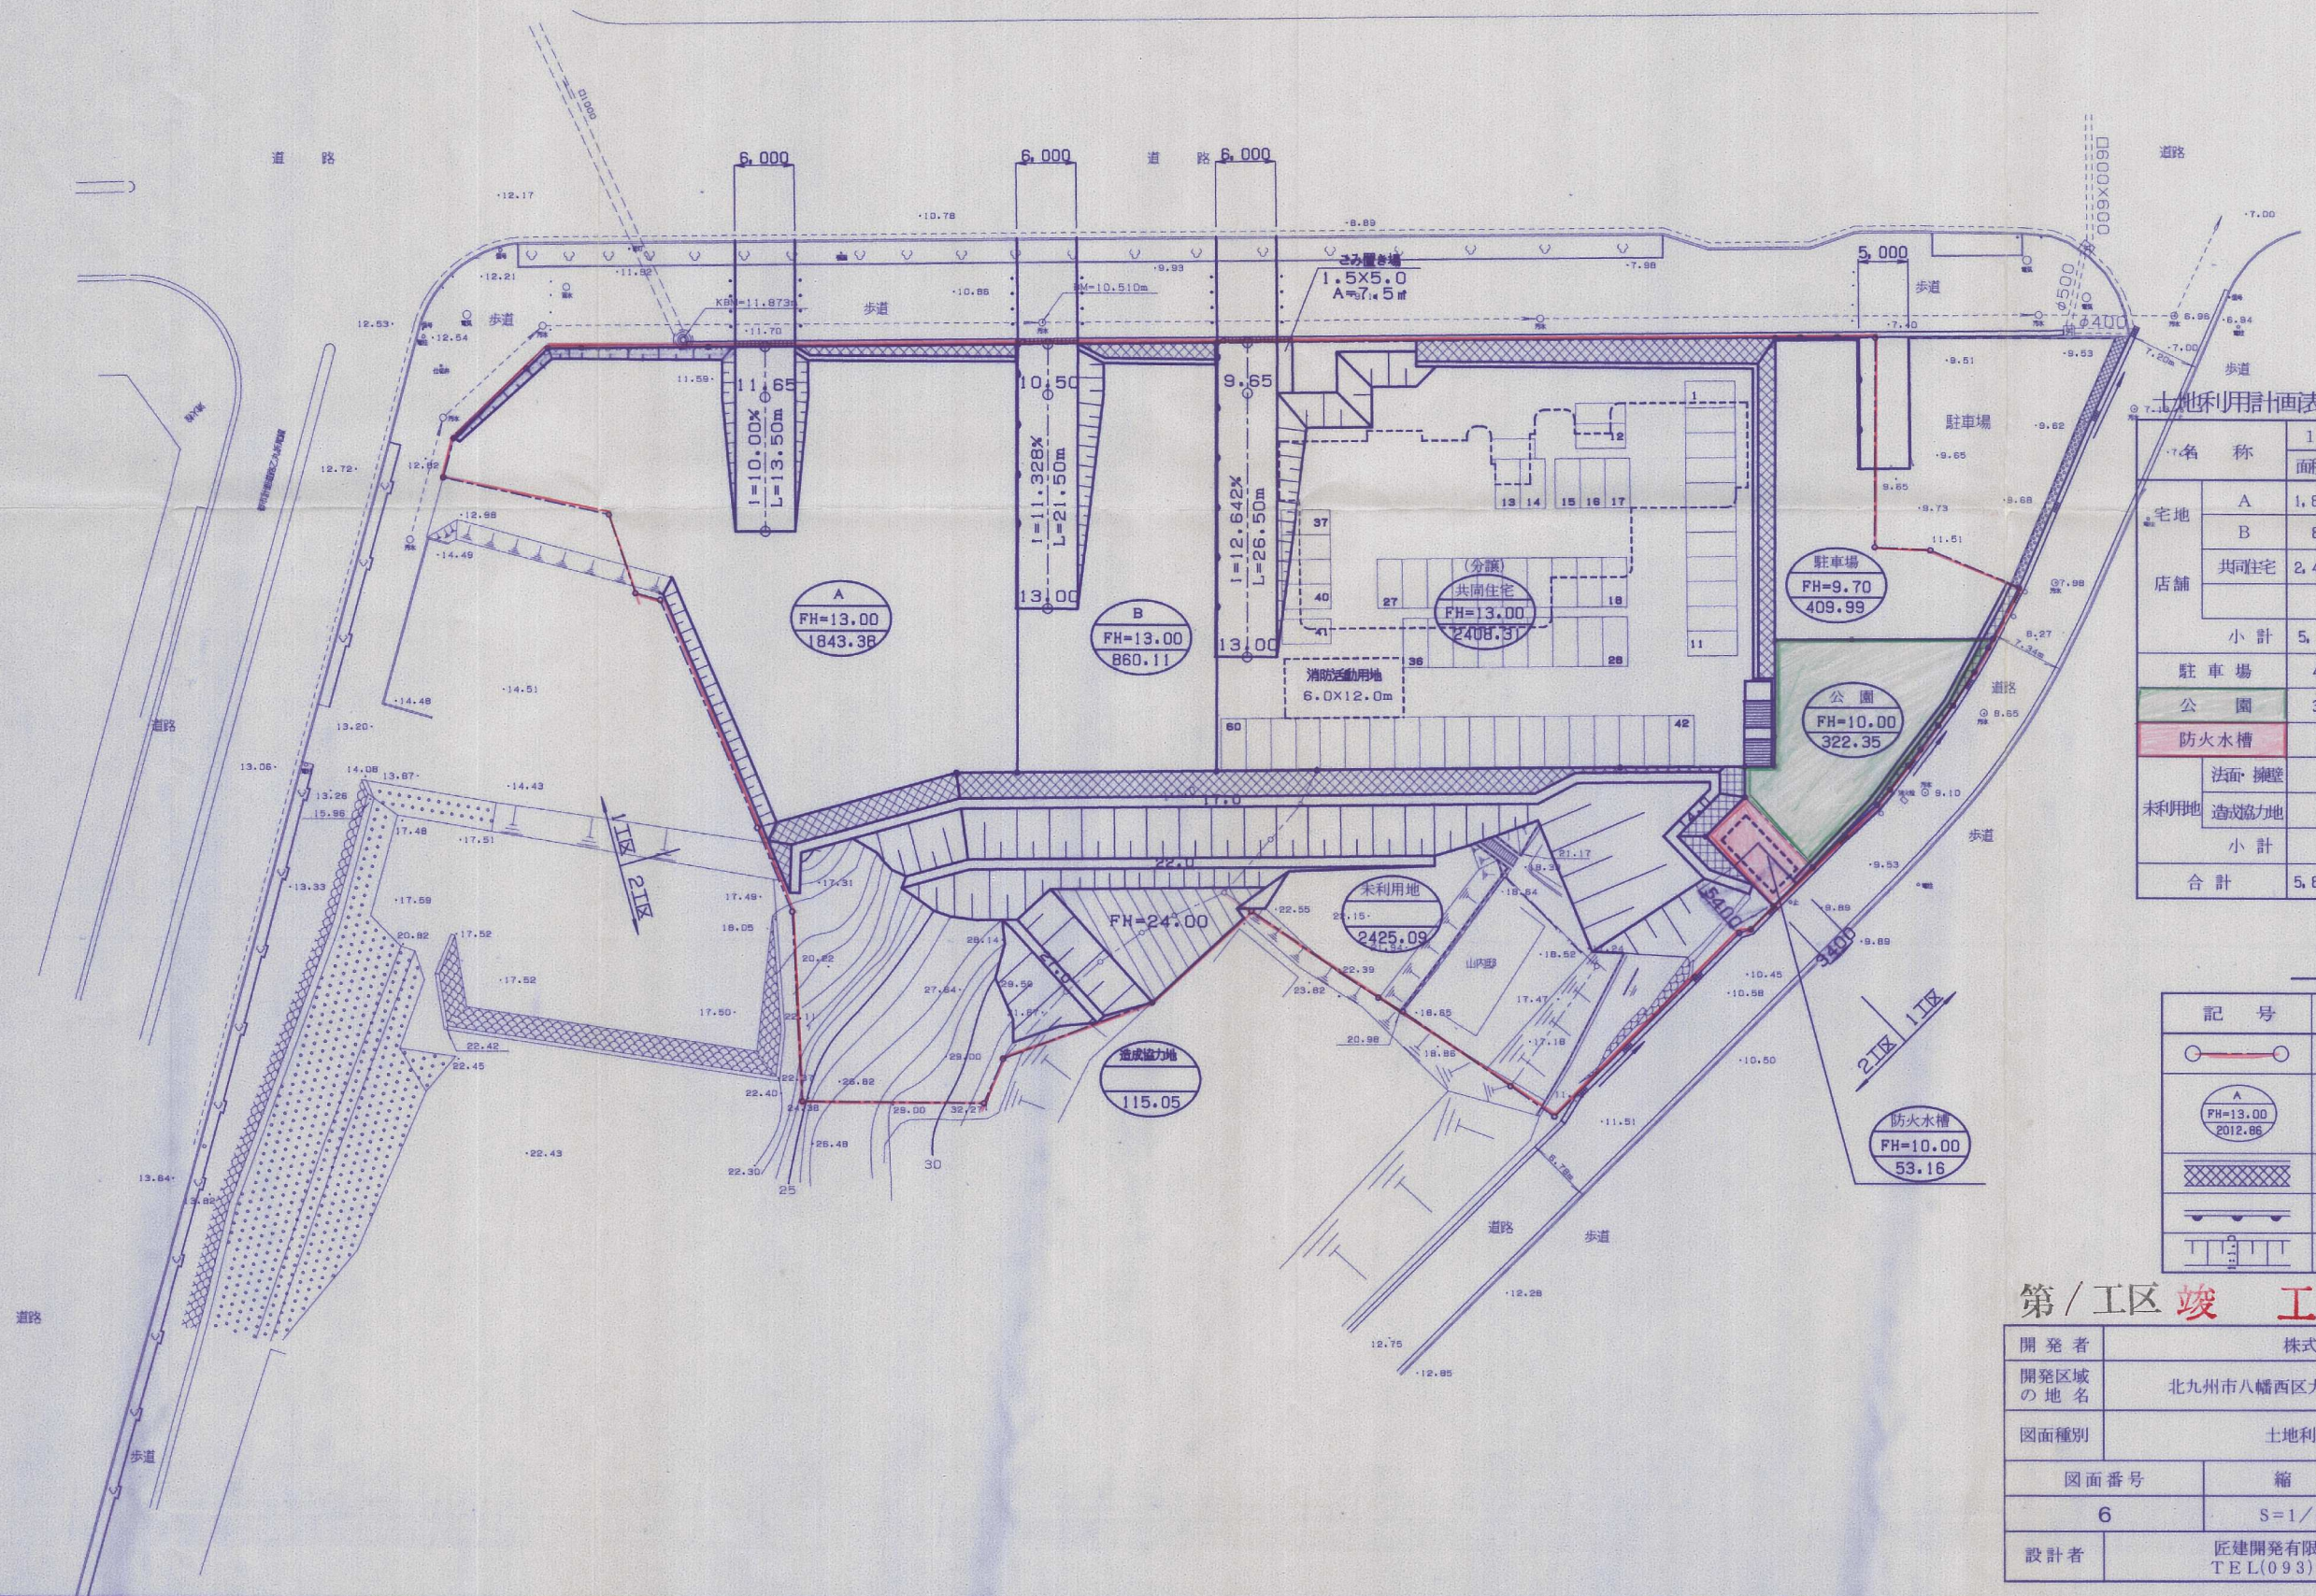

土地利用計画表

名称	1区 2区		計	比率(%)
	面積(m <sup>2</sup> )	面積(m <sup>2</sup> )		
宅地	A 1,843.38		1,843.38	22.1
	B 860.11		860.11	10.3
店舗	共同住宅 2,408.31		2,408.31	28.9
小計	5,111.80		5,111.80	61.3
駐車場	409.99		409.99	4.9
公園	322.35		322.35	3.9
防火水槽	53.16		53.16	0.7
法面・擁壁	2,310.04		2,310.04	27.8
未利用地	造成協力地 115.05		115.05	1.4
小計		2,425.09	2,425.09	29.2
合計	5,897.30	2,425.09	8,322.39	100

凡例

記号	名称	備考
	開発区域界	
	宅地番号 計画高 面積	
	ブロック擁壁	
	プレキャスト擁壁	
	法面・法勾配	

第1区竣工図面

開発者	株式会社 高翔	
開発区域の地名	北九州市八幡西区大字浅川401-1ほか	
図面種別	土地利用計画図	
図面番号	縮尺	設計年月日
6	S=1/500	平成15年2月
設計者	匠建開発有限会社 TEL(093)-642-9763	