


土地利用竣工図

S=1:250

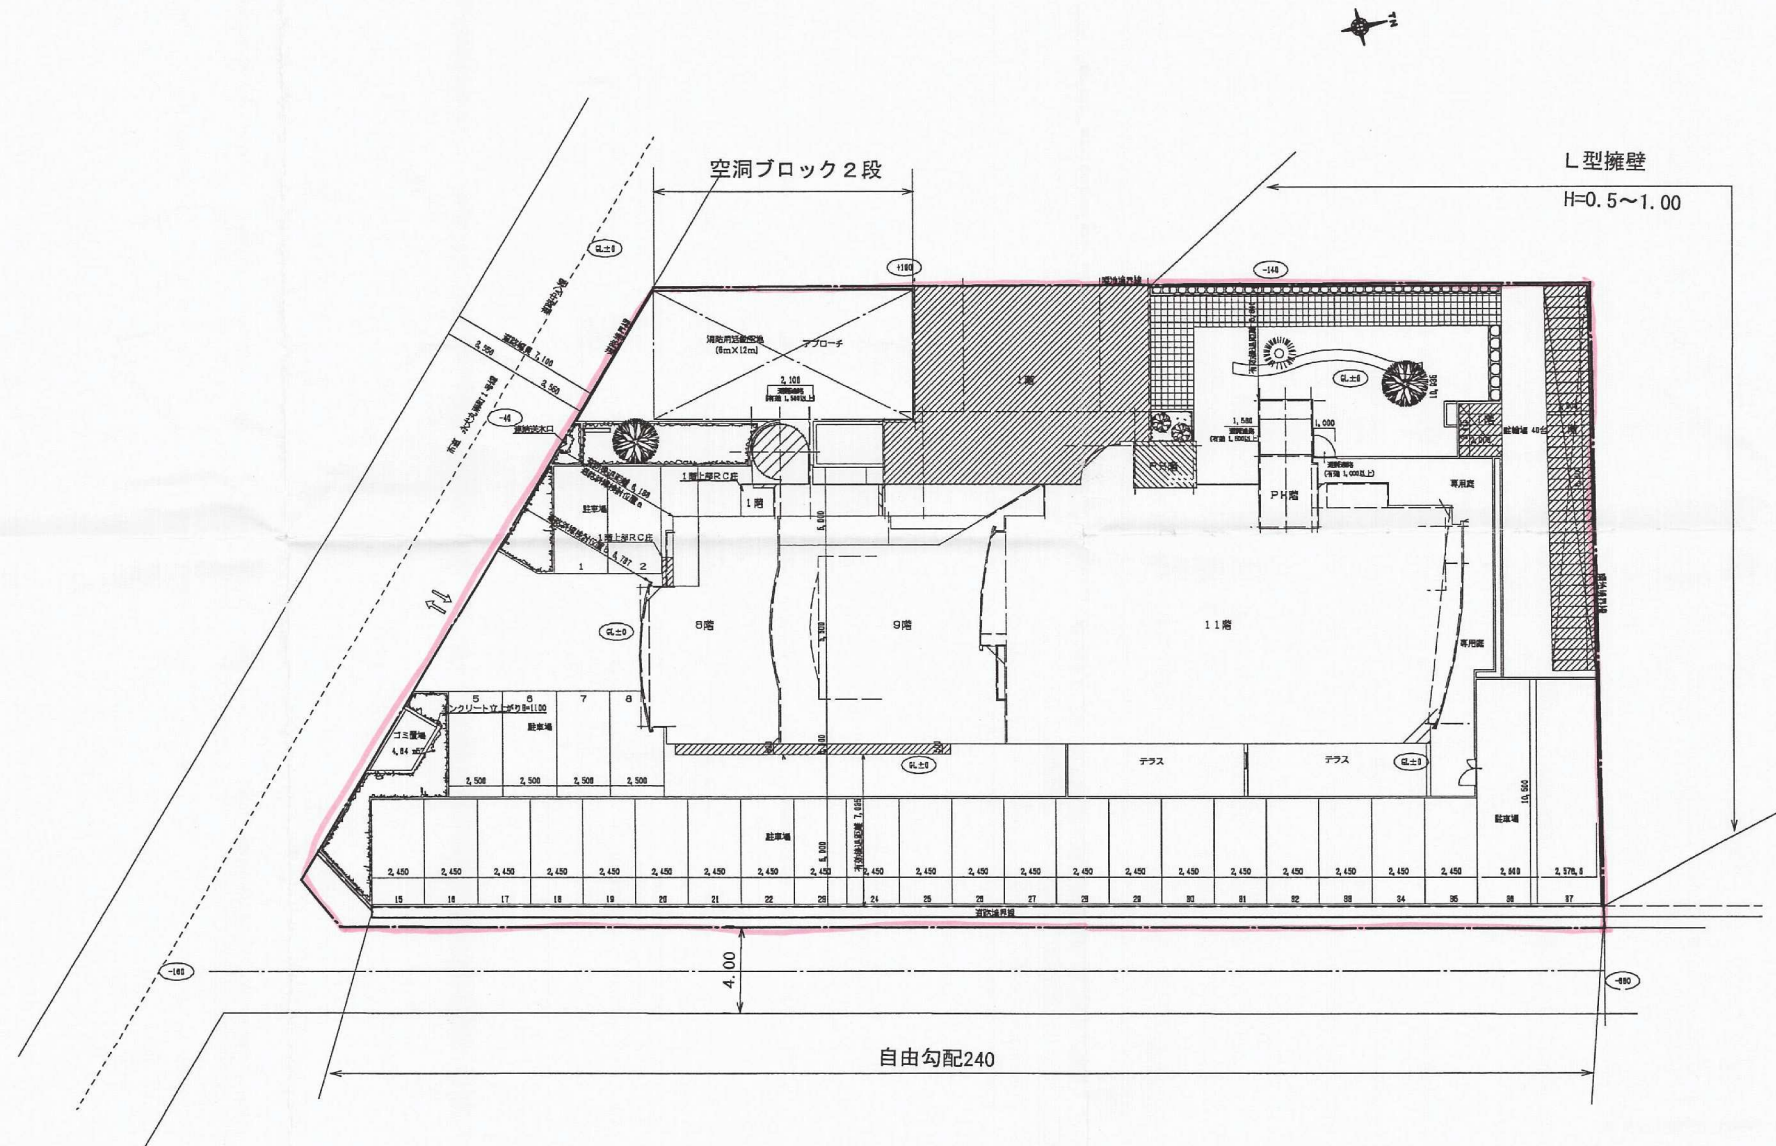

竣工図

開 発 者	TEL 093-613-5500 大英産業株式会社		
開発区域 の地名	八幡西区三ヶ森二丁目		
図面 種別	土地利用竣工図		
図面番号	縮 尺	設計年月日	
6 / 10	S=1:250	14172	
設 計 者	北九州市小倉北区馬借3-3-37 (有) 高尾設計事務所 TEL 093-511-4067 氏名 高 尾 容 臣		