


土地利用計画平面図 S=1/500





S=1/500

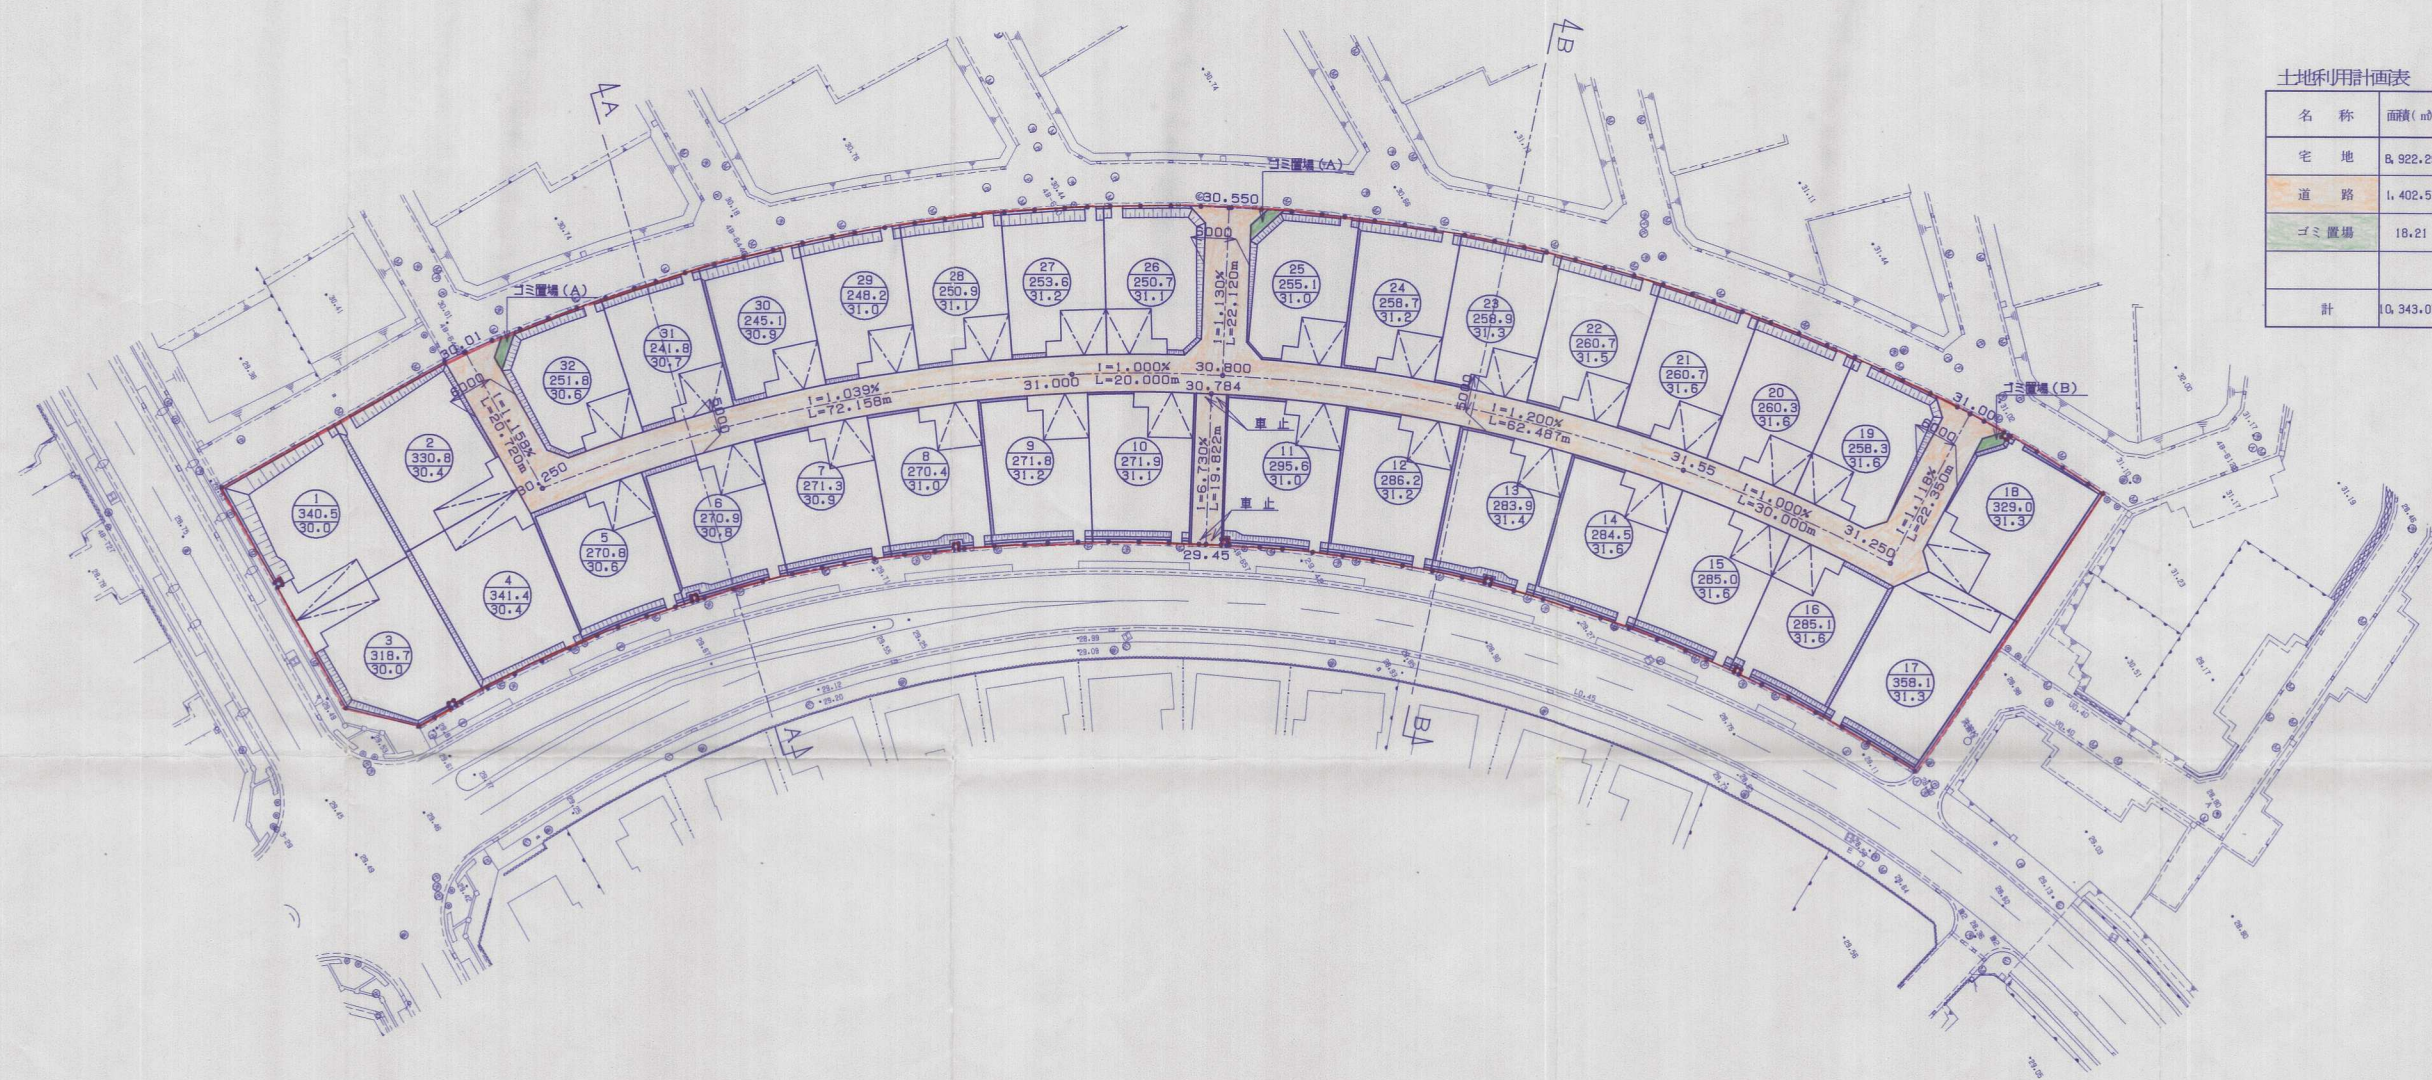

土地利用計画表

名称	面積(m ²)	比率(%)	備考
道路	1,402.57	13.6	W=4.0m, W=5.0m W=6.0m
ゴミ置場	18.21	0.2	N=3ヶ所
計	10,343.07	100.0	

横断図 S=1/250

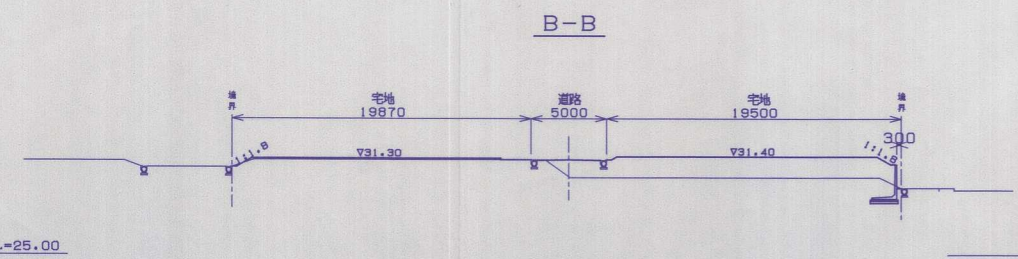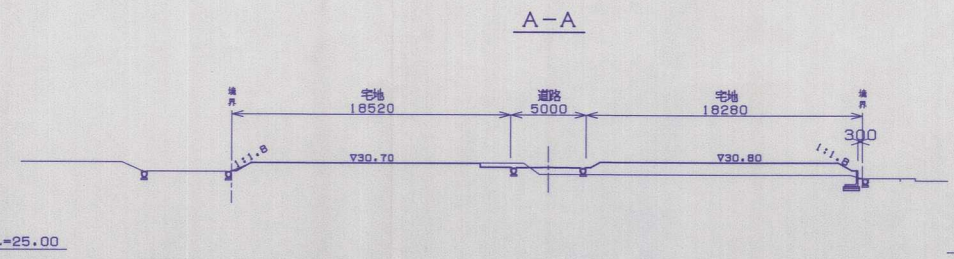

凡例

記号	名称	備考
○—○	開発区域界	
⑥ 270.9 30.8	宅地番号 面積 計画高	
—	L型擁壁	
—	法面・法勾配	

竣工図

開発者	三菱マテリアル株式会社	
開発区域の地名	北九州市八幡西区北筑二丁目地内	
図面種別	土地利用計画平面図	
図面番号	縮尺	設計年月日
6	S=1/500	平成15年7月
設計者	匠建コンサルタント株式会社 TEL(093)-613-7470	