


# 土地利用竣工図

## (雨水排水竣工平面図) S=1:500

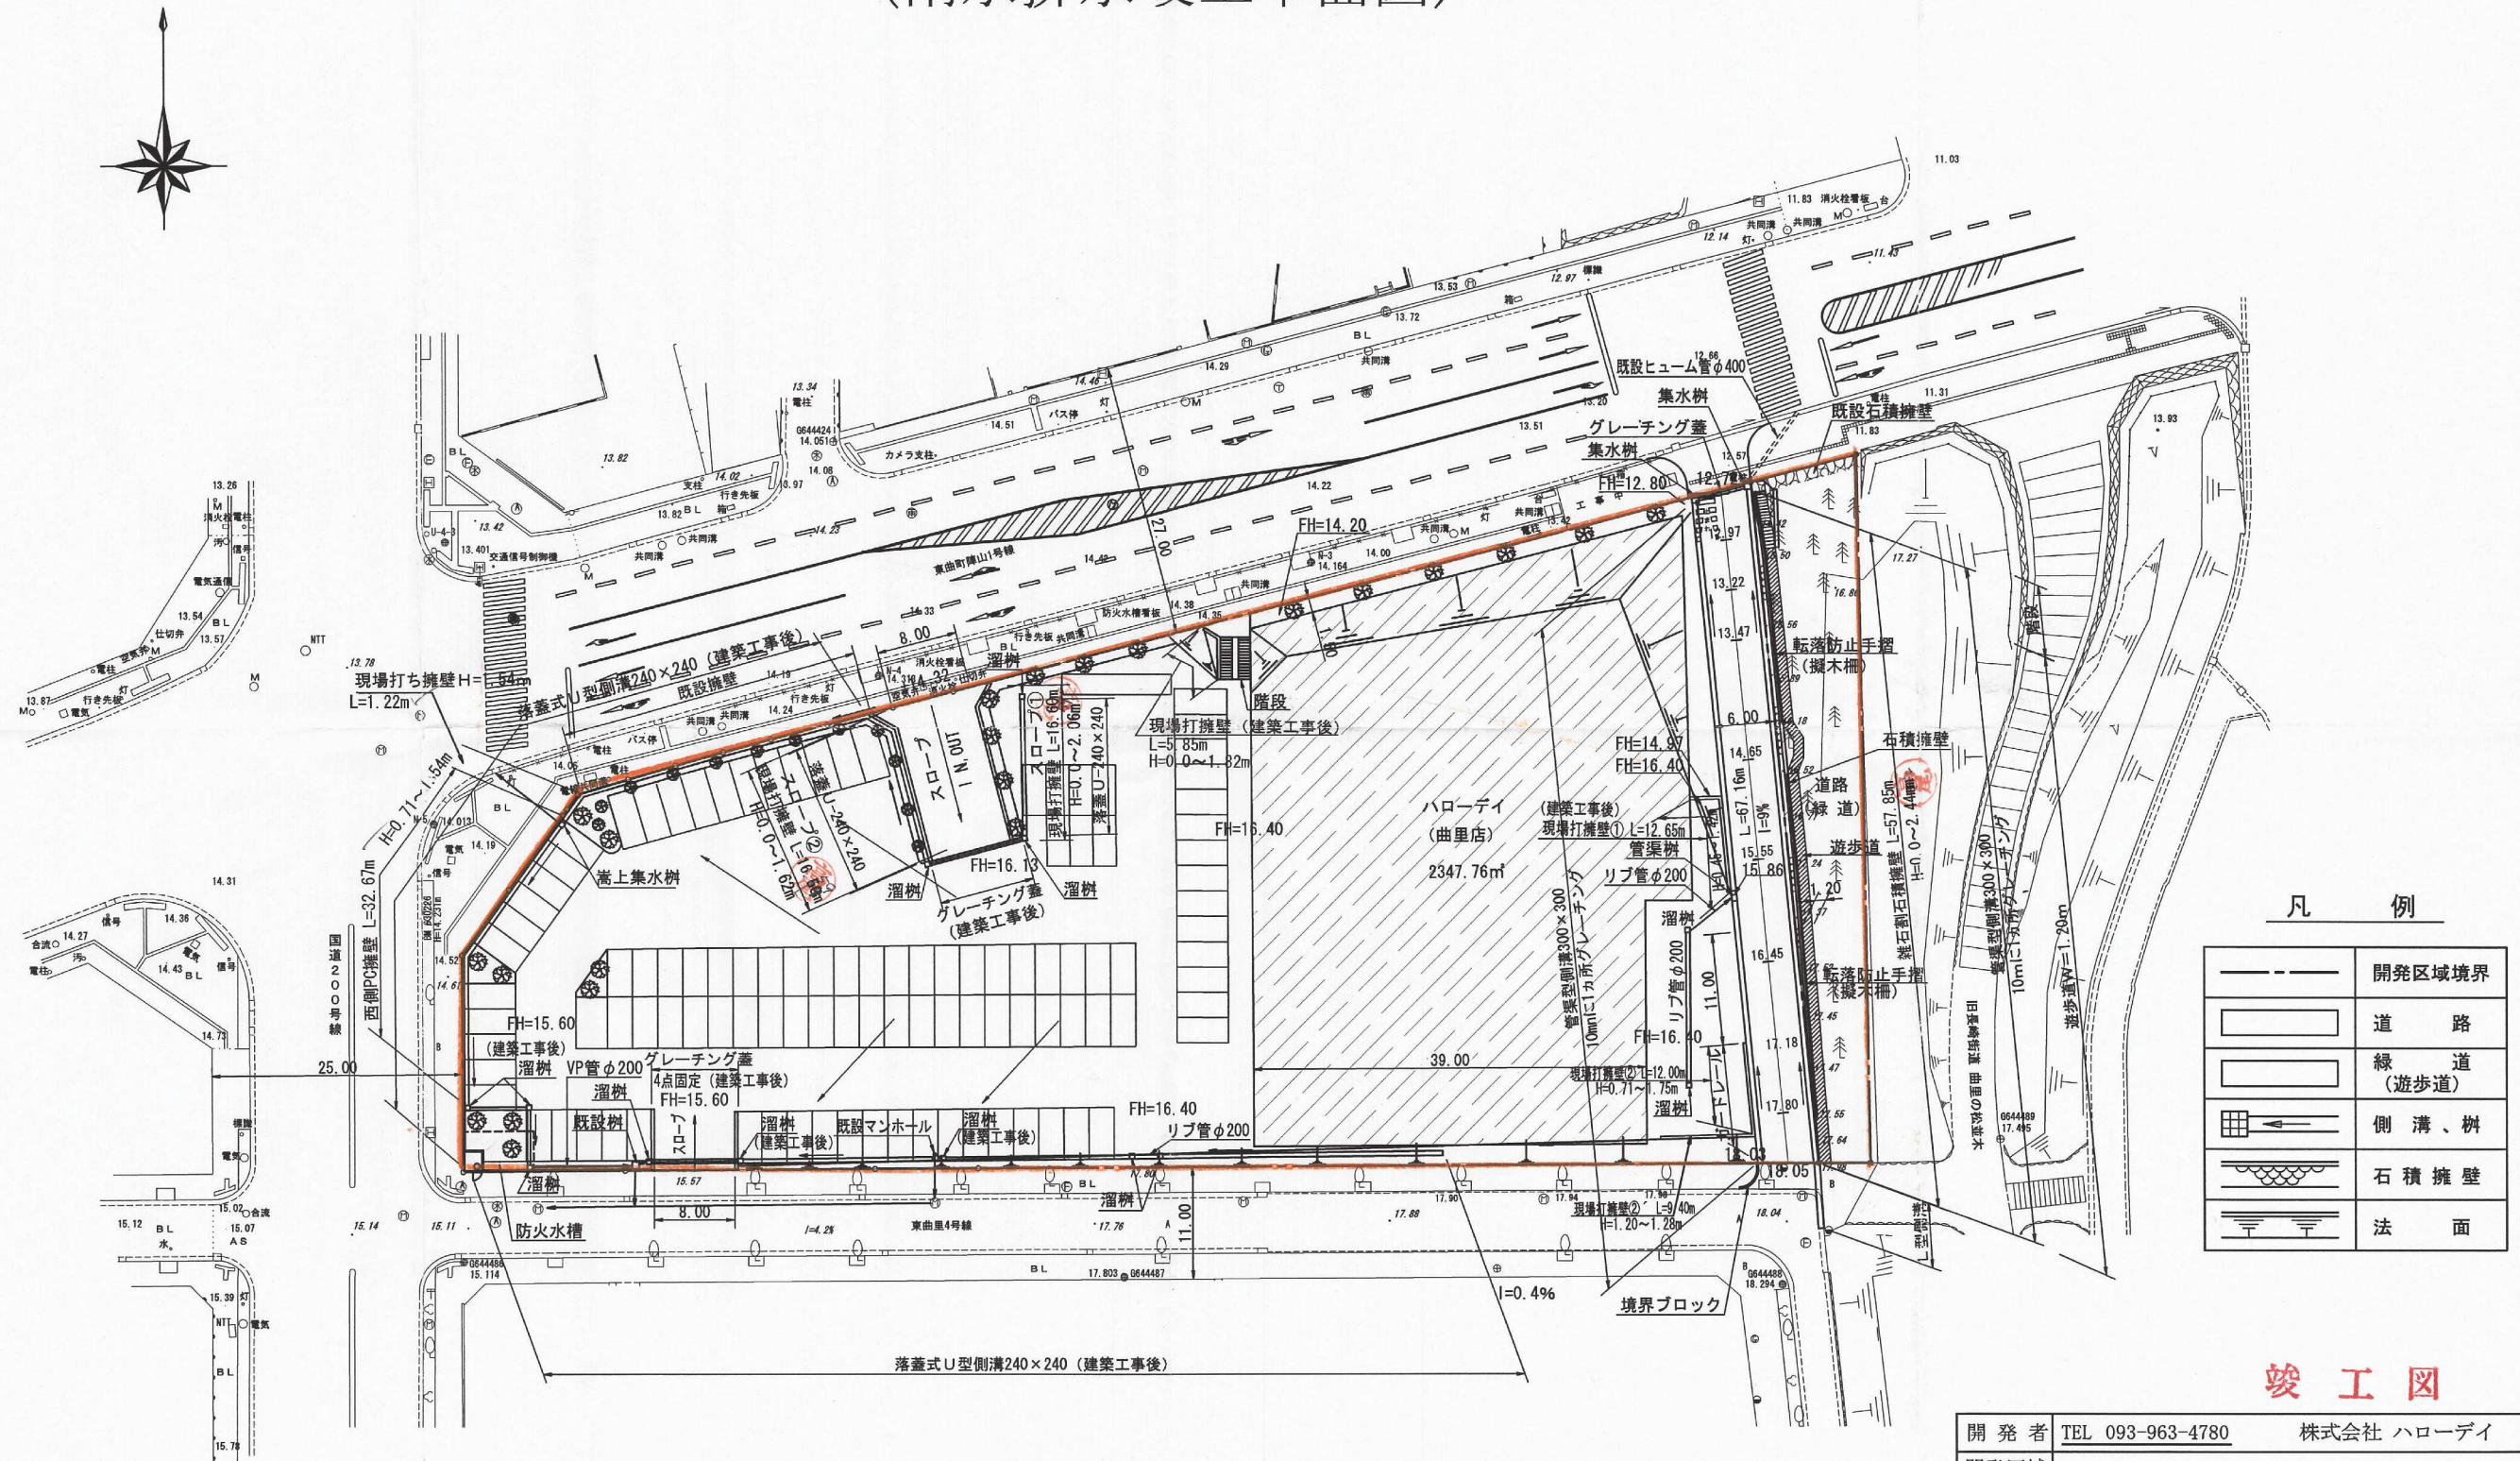

### 竣工図

開 発 者	TEL 093-963-4780 株式会社 ハローディ		
開発区域 の地名	北九州市八幡西区東曲里町		
図面 種別	土 地 利 用 竣 工 図 (雨水排水竣工平面図)		
図面番号	縮 尺	設計年月日	
6	S=1:500	H22. 4. 20	
設計者	北九州市小倉北区馬借三丁目3番37号 (有)高尾設計事 TEL 093-511-4067 氏名 高 尾 容 旦		