


土地利用竣工図 S=1/500

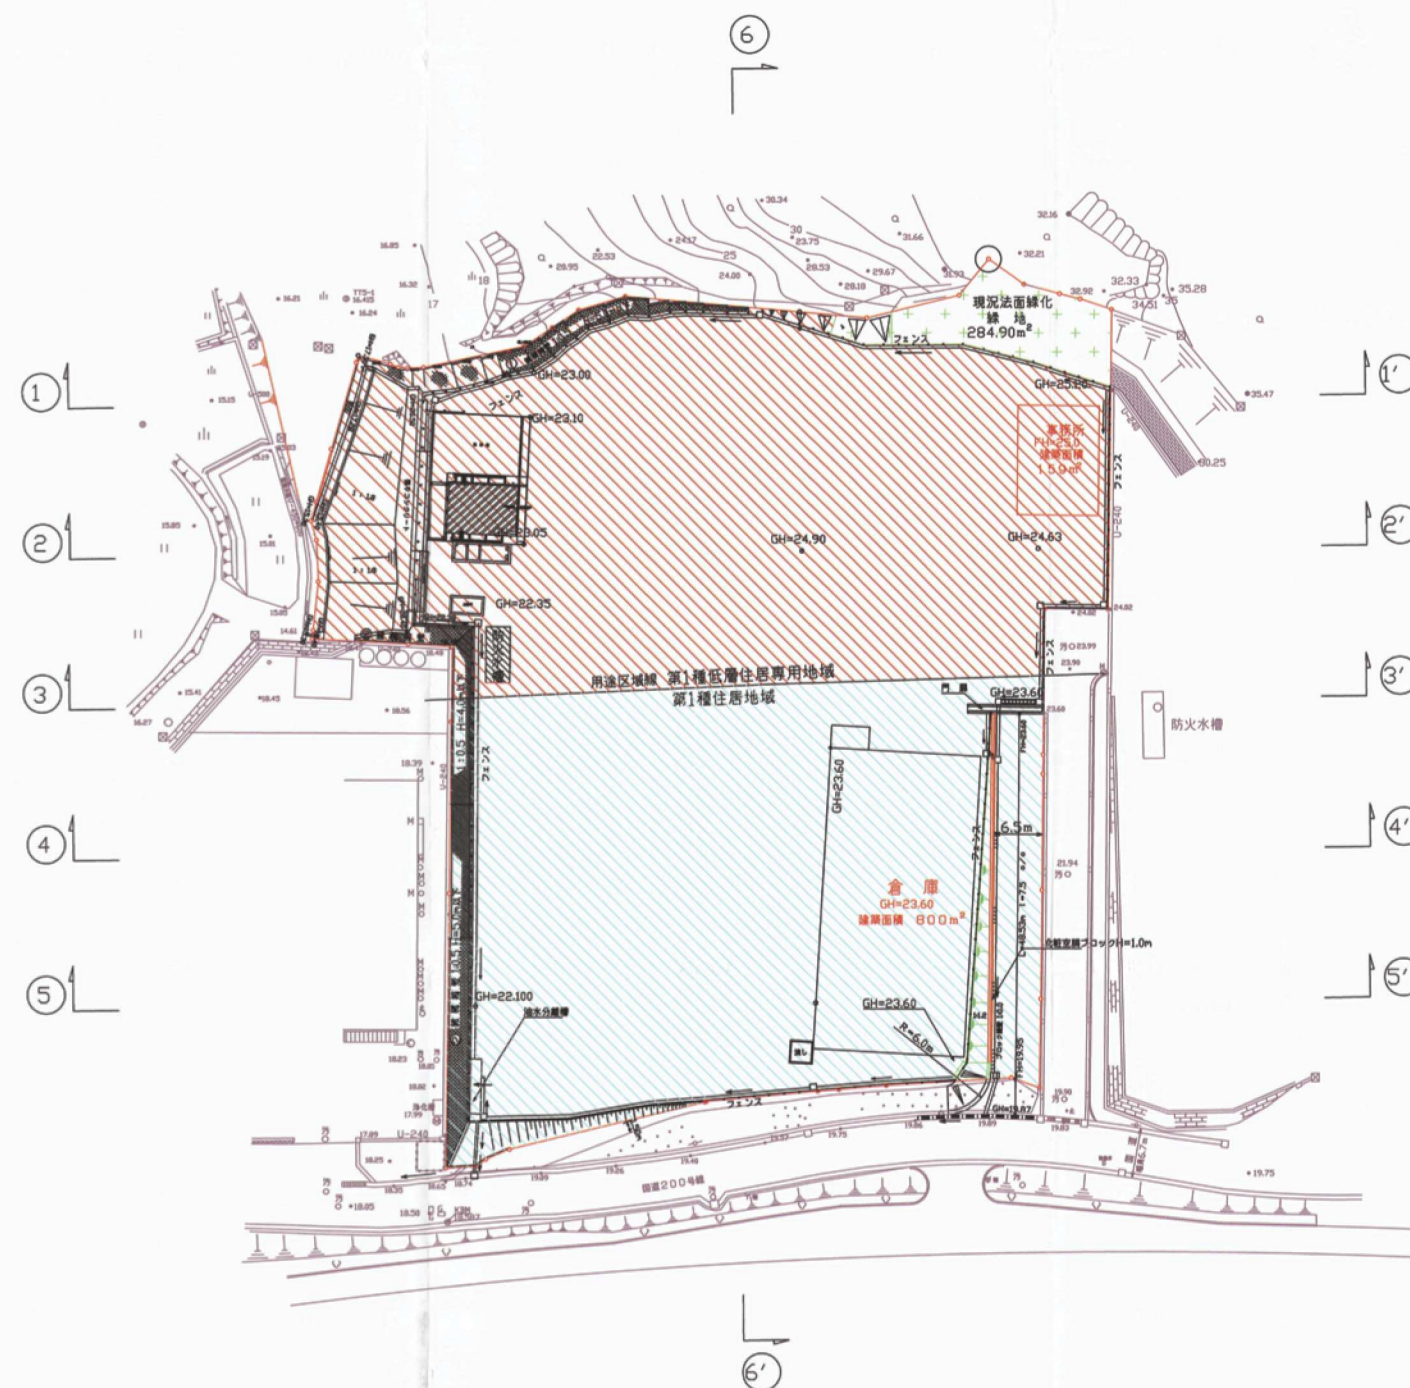

用途地域名	利用形態	面積 m ²	比率 Q/Q	凡例
第1種低層住居専用地域	宅地 (事務所用地)	4606.91	49.4	
第1種住居地域	宅地 (倉庫用地)	4407.96	47.3	
小計		9014.87	96.7	
第1種低層住居専用地域	公共施設用地 (緑地)	284.90	3.0	
	公共施設用地 (防火水槽用地)	23.68	0.3	
合計		9323.45	100	

竣工図

件名	宅地造成工事設計図		
場所	八幡西区金剛一丁目地内		
図面種別	土地利用竣工図		
図面番号	縮尺	設計年月日	
6	1/500	平成19年6月28日	
設計者	太平設計株式会社	TEL 551-1413	監 査 松 本