


土地利用平面図

(八幡西区馬場山1027番他)

S=1/200

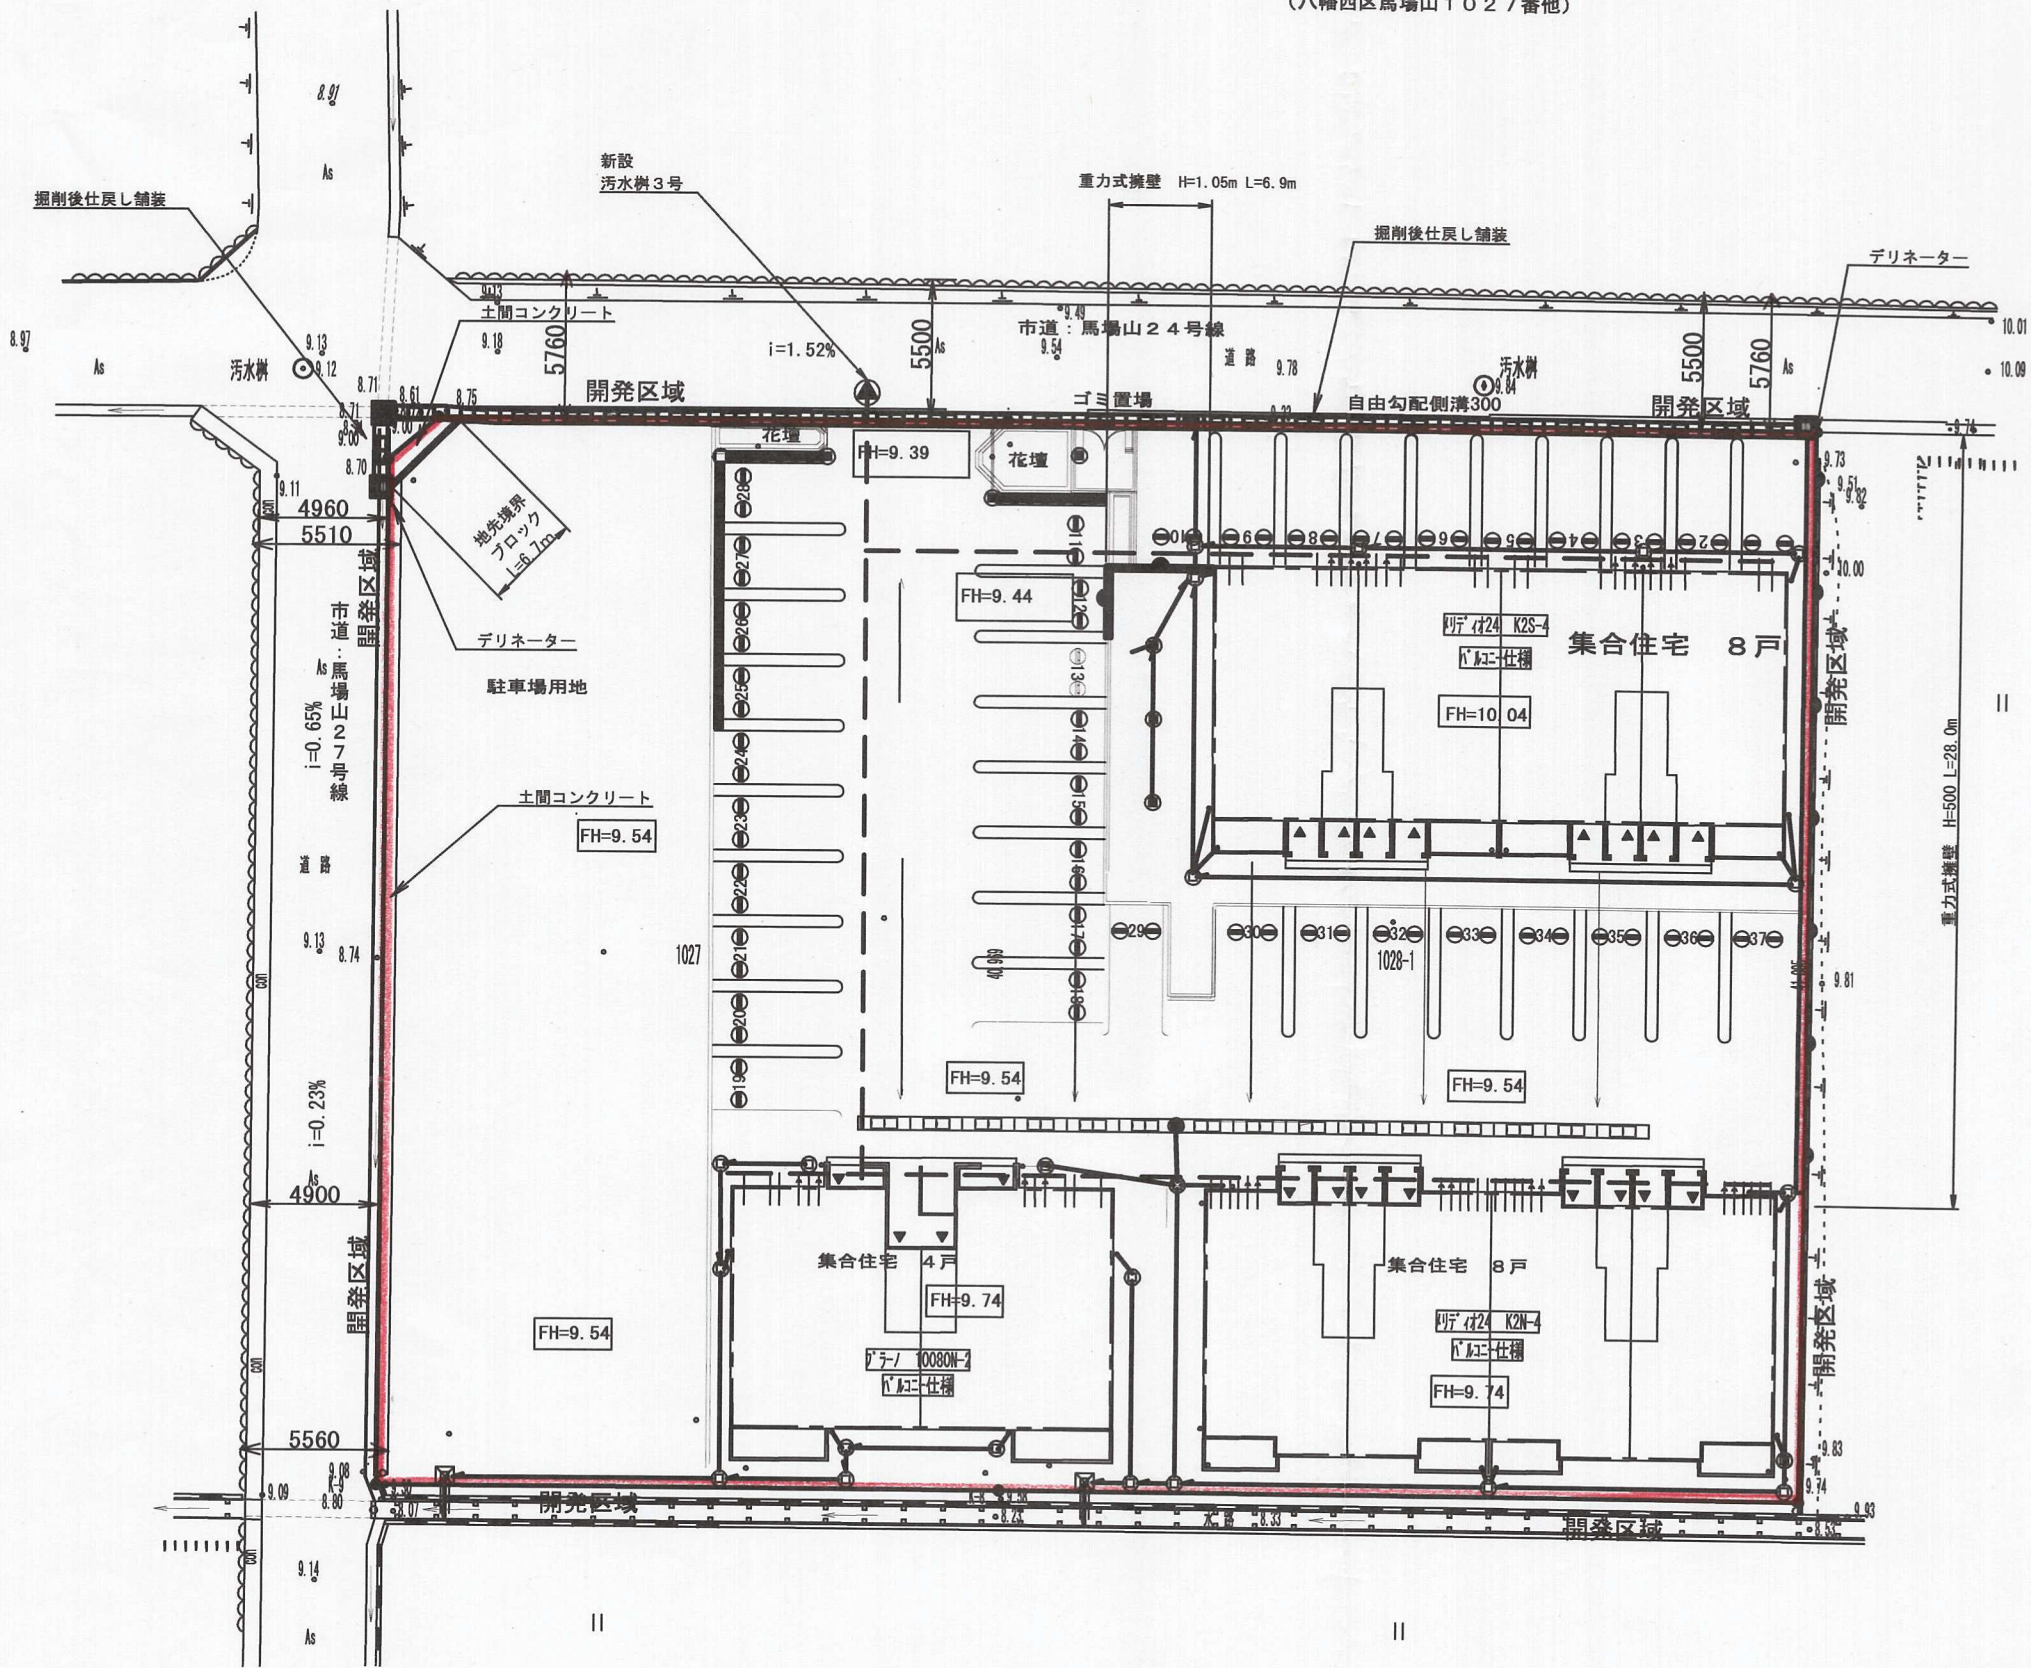

竣工図

A3版

開 発 者	高野浦 秀雄		
開発区域 の 名 称	北九州市八幡西区馬場山1027番外		
図面種別	土地利用平面図		
図 面 番 号	縮 尺	設 計 者	
	S=1/200		
北九州市八幡西区穴生1丁目14番2			
設 計 者	TEL 093-622-6396		氏 名