


(仮称)八幡西区友田 宅地造成工事

竣工平面図

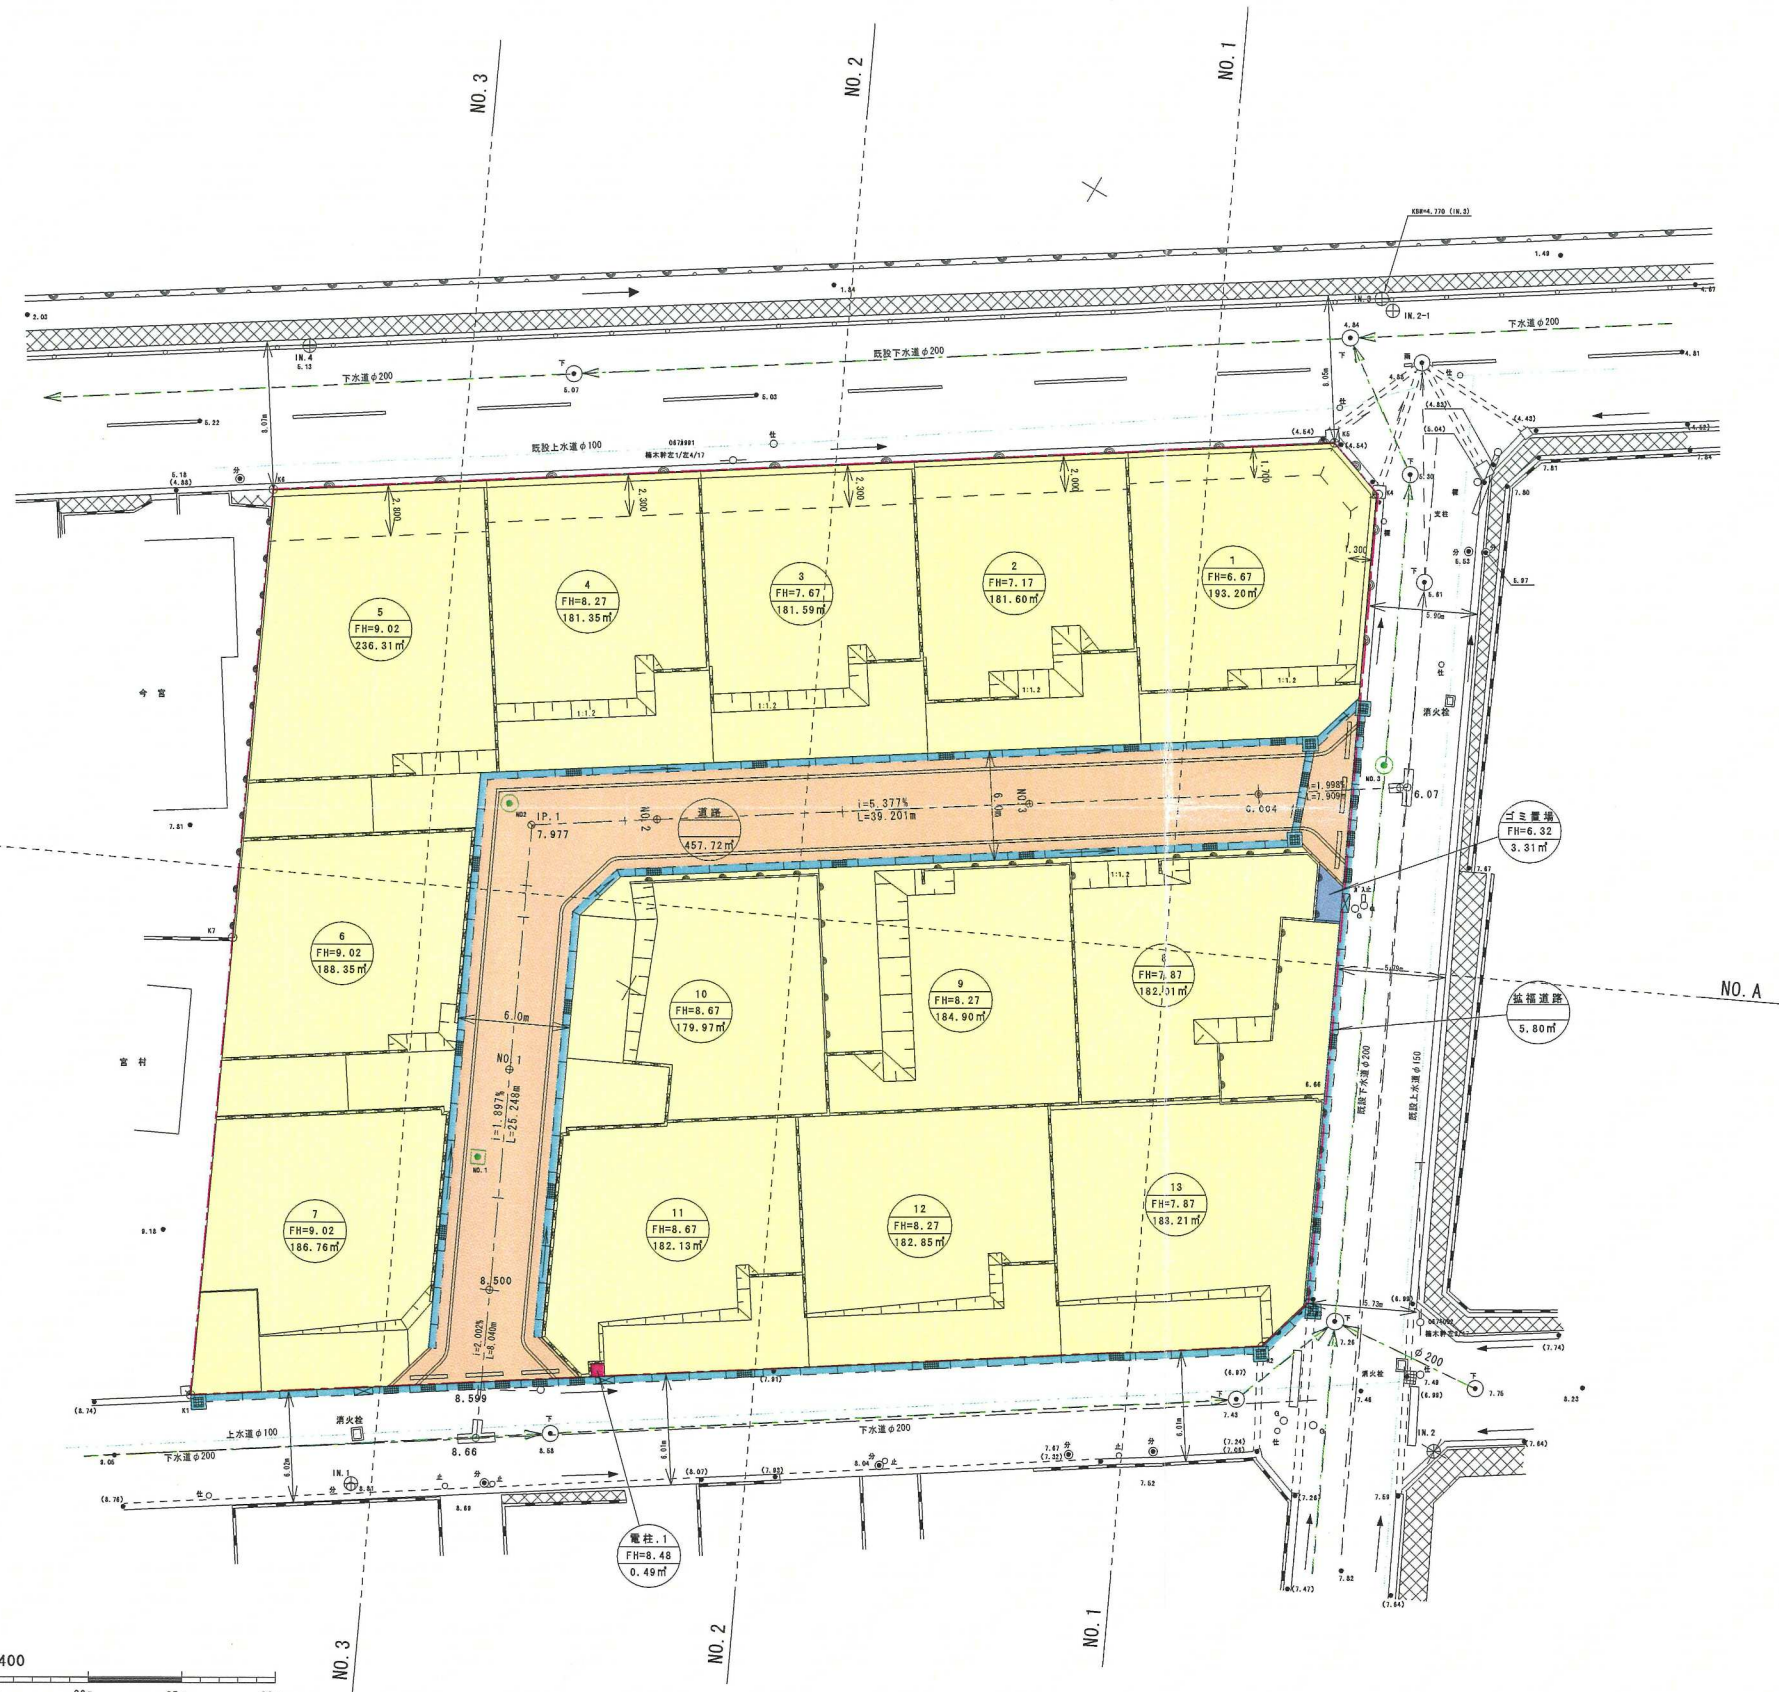

凡 例

名 称	記 号	備 考
DOA制溝(縦断用)		10m幅にドレーナリ設置
DOA制溝(横断用)		
DOA 樹		1.0m
雨水樹		
1号組立式円形マンホール		
小型マンホール		
公共汚水樹		
汚水管塩ビVPφ200		
取付管塩ビVPφ100		
給水用鋼製管		
PE管1種軟質二層管		
サドル分水栓		
漏水防止止水栓		

土地利用表

名 称	面積 (㎡)	比率 (%)	記 号	備 考
宅 地	2,444.27	83.95		宅地番号 13宅地 宅地計画面積 平均A=188.0㎡
道路敷	457.72	15.72		W=6.0m
小計	464.01	15.94		
ゴミ置場	3.31	0.11		1ヶ所 (土地・管理費……申請書)
開発区域	2,911.59	100.00		

凡 例

名 称	記 号	備 考
RCL型擁壁(現場打ち)		
L型擁壁(二次製品)		
CB7' Rツリ積み		

竣工図

開 発 者	セキスイハイム九州 株式会社 TEL 092-533-8168		
開発区域の地名	北九州市八幡西区友田3丁目5-1		
図 面 種 別	竣工平面図		
図 面 番 号	5	縮 尺	設計年月日 S=1:400 平成18年 4月20日
設 計 者	株式会社 鎌高組	九州支店	井上 哲朗
	TEL092-291-3929		