


土地利用計画図 S=1:250

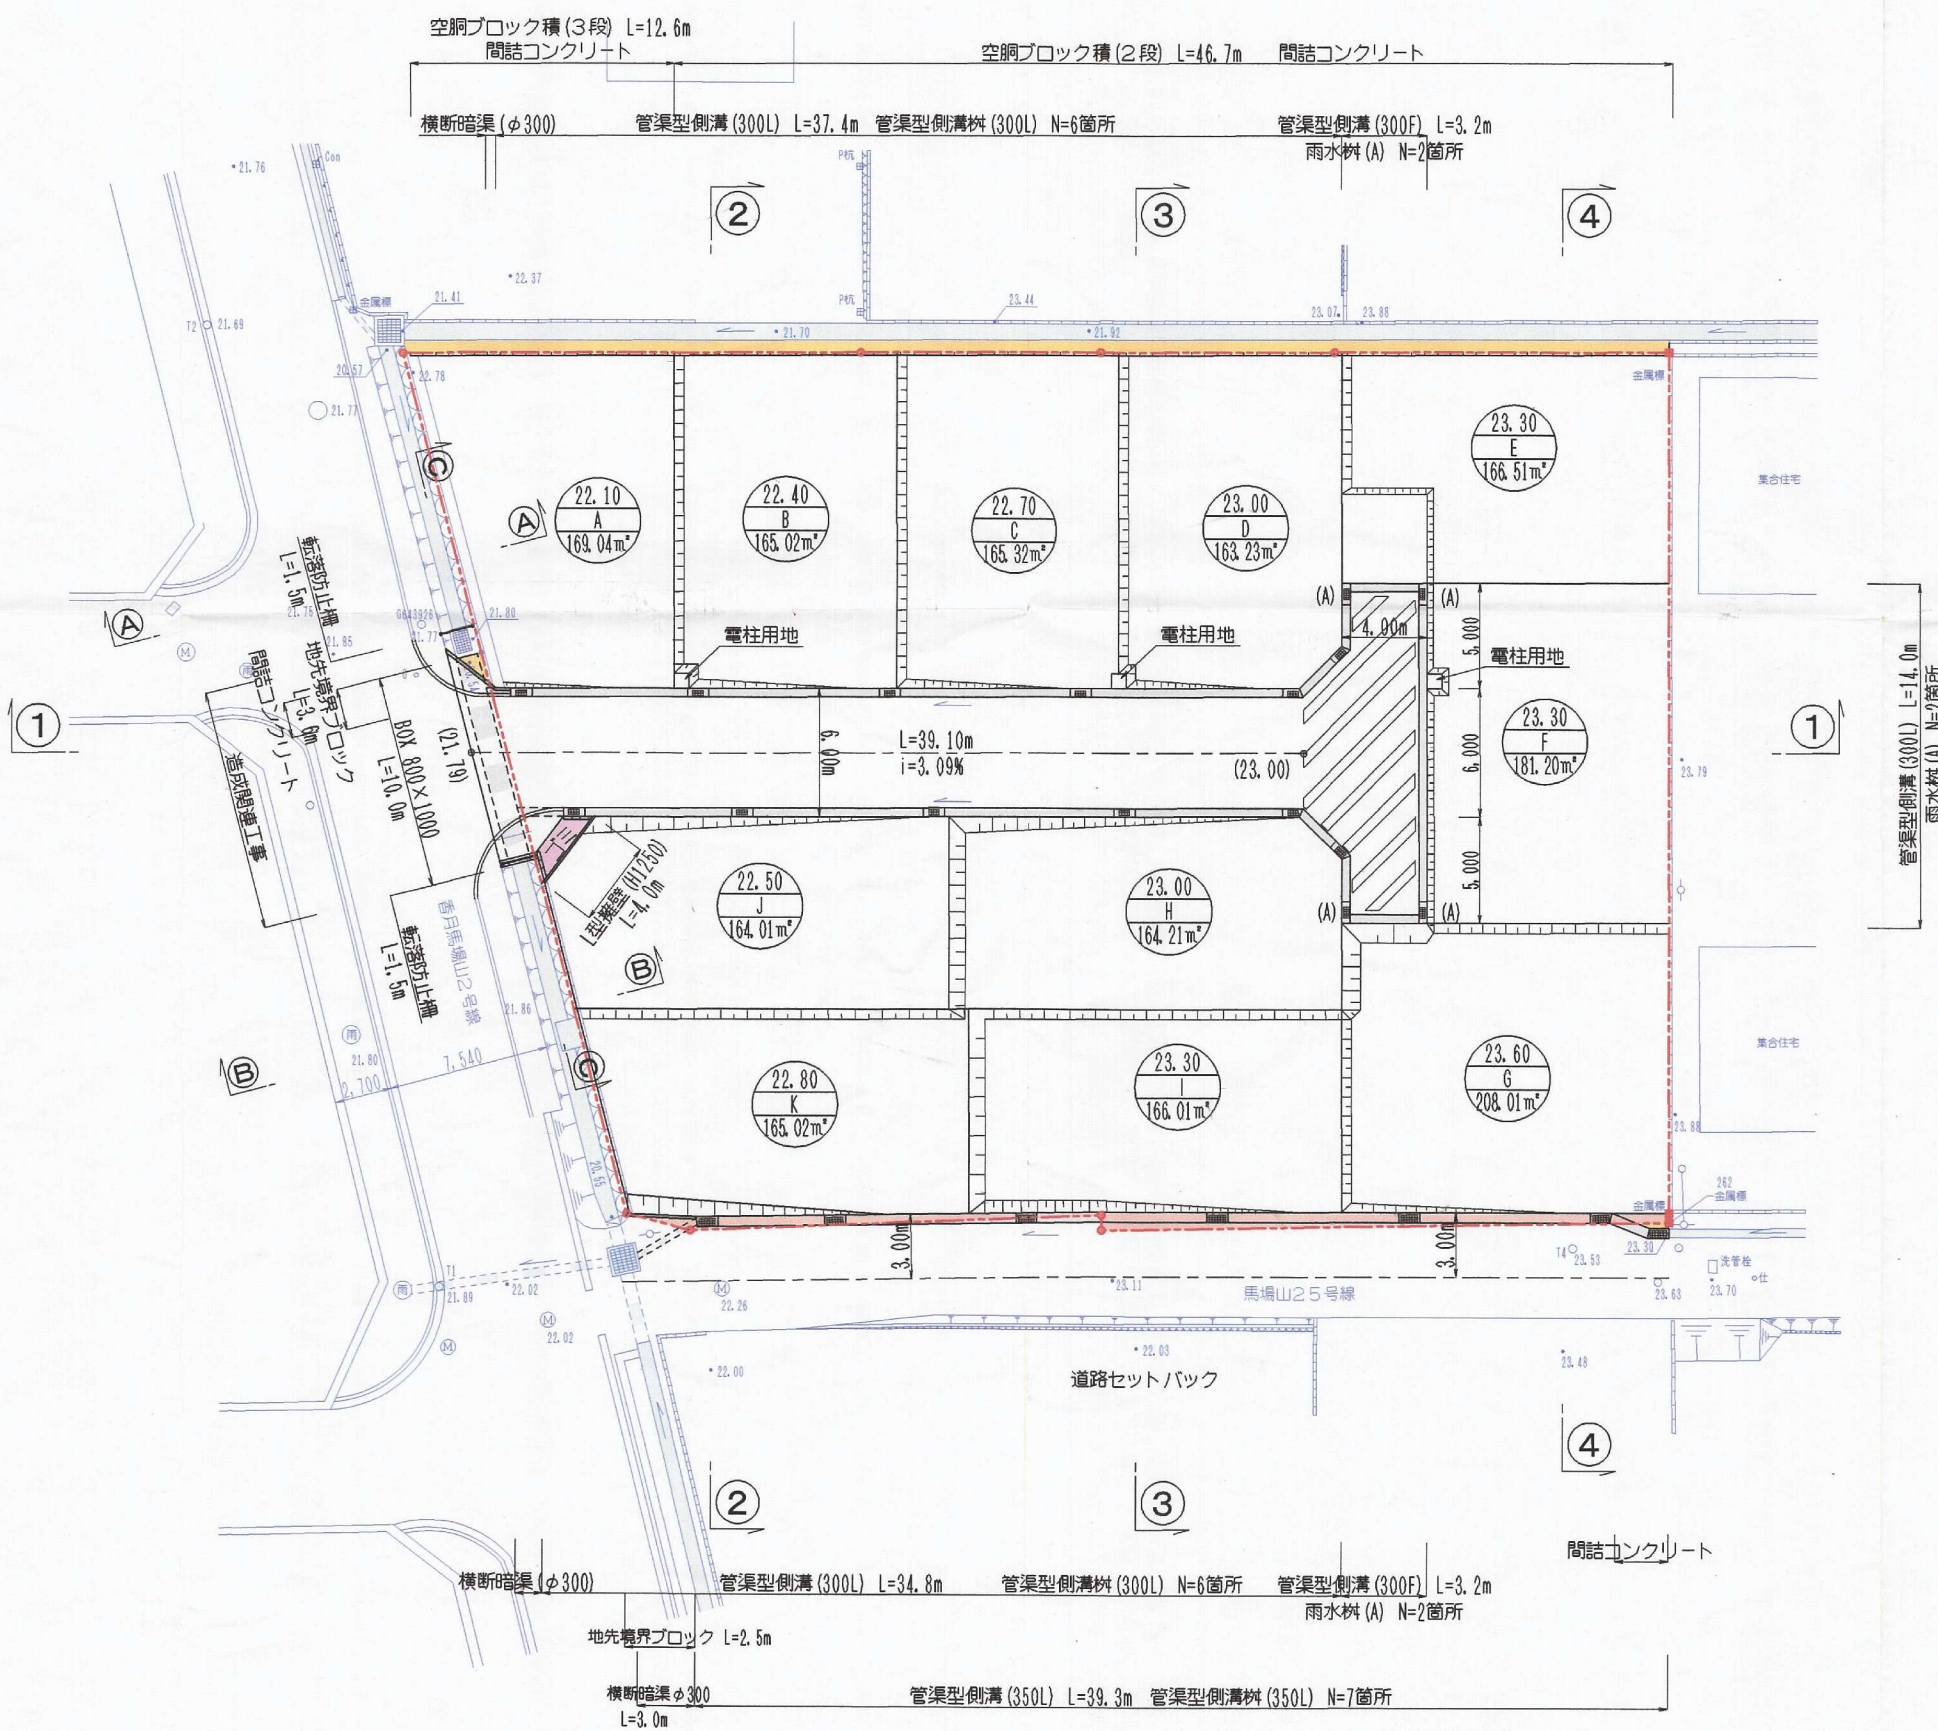

凡 例

| 記 号 | 名 称 |
|-------|------------------------------------|
| --- | 開 発 区 域 境 界 |
| ▨ | ブ ロ ッ ク 積 擁 壁 |
| ▨ | 空 洞 ブ ロ ッ ク 積 (2 段) |
| ▨ | 管 渠 型 側 溝 (300L) ・ (300F) ・ (350L) |
| ▨ | 横 断 暗 渠 (φ 300) |
| ▨ | 管 渠 型 側 溝 樹 (300L) ・ (350L) |
| ▨ (A) | 雨 水 樹 (A) |
| ▨ | 法 面 |
| ▨ | 間 詰 コ ン ク リ ー ト (t=10cm) |
| ▨ | 道 路 セ ッ ト バ ッ ク |

用途別面積集計表

| 用 途 | 面 積 (m ²) | 比 率 (%) | 備 考 |
|------|-----------------------|---------|--------|
| 宅 地 | 1877.68 | 84.79 | |
| 場内道路 | 307.34 | 13.88 | 展開広場共 |
| 拡張道路 | 25.66 | 1.16 | |
| 丁置場 | 3.86 | 0.17 | |
| 計 | 2,214.54 | 100.00 | 開発区域面積 |

竣工図

完了図面

| | | |
|---------------|---------------------------------------|--------------|
| 開 発 者 | 093 (882) 6604 | 有限会社 井手口興産 |
| 開 発 区 域 の 地 名 | 北九州市八幡西区馬場山1020・1021番地 | |
| 図 面 種 別 | 土地利用計画図 | |
| 図 面 番 号 | 縮 尺 | 設 計 年 月 日 |
| 6 | 1:250 | 2007年 7月 17日 |
| 設 計 者 | 株式会社創建コンサルタント 093 (964) 2257 森川 辰昭 | |