


竣工図 縮尺 1/200
土地利用計画図


(北九州市八幡西区大平二丁目4番、外)

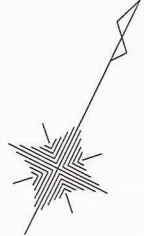

※宅内排水施設は建築工事にて施工

凡 例	
①	ユニフェンス H= 800
②	ユニフェンス H= 800 独立基礎
P 1	ピンコロ石 1段積
P 2	ピンコロ石 2段積
③	舗装境界見切縁石 200x100
④	舗装境界見切縁石 100x100
B 5	煉瓦積 5段積 段違い積
S P 6	化粧CB積 6段積
○	污水弁
●	污水弁 (耐圧用)
□	雨水弁
■	雨水弁 (耐圧用) グレーティング蓋
→	特記なき限り VP100
⇒	コンクリート全巻補強

開発者	TEL (093) 612-2258	西村 政 俱
開発区域の地名	北九州市八幡西区大平二丁目4番、外	
図面種別	土地利用計画図 (竣工図)	
図面番号	縮 尺	設計年月日
7	S=1:200	H20.7.30
設計者	福岡市東区箱崎一丁目27番30号 稲永正敏測量事務所 TEL (092) 631-3688 土地家屋調査士 稲永正敏	

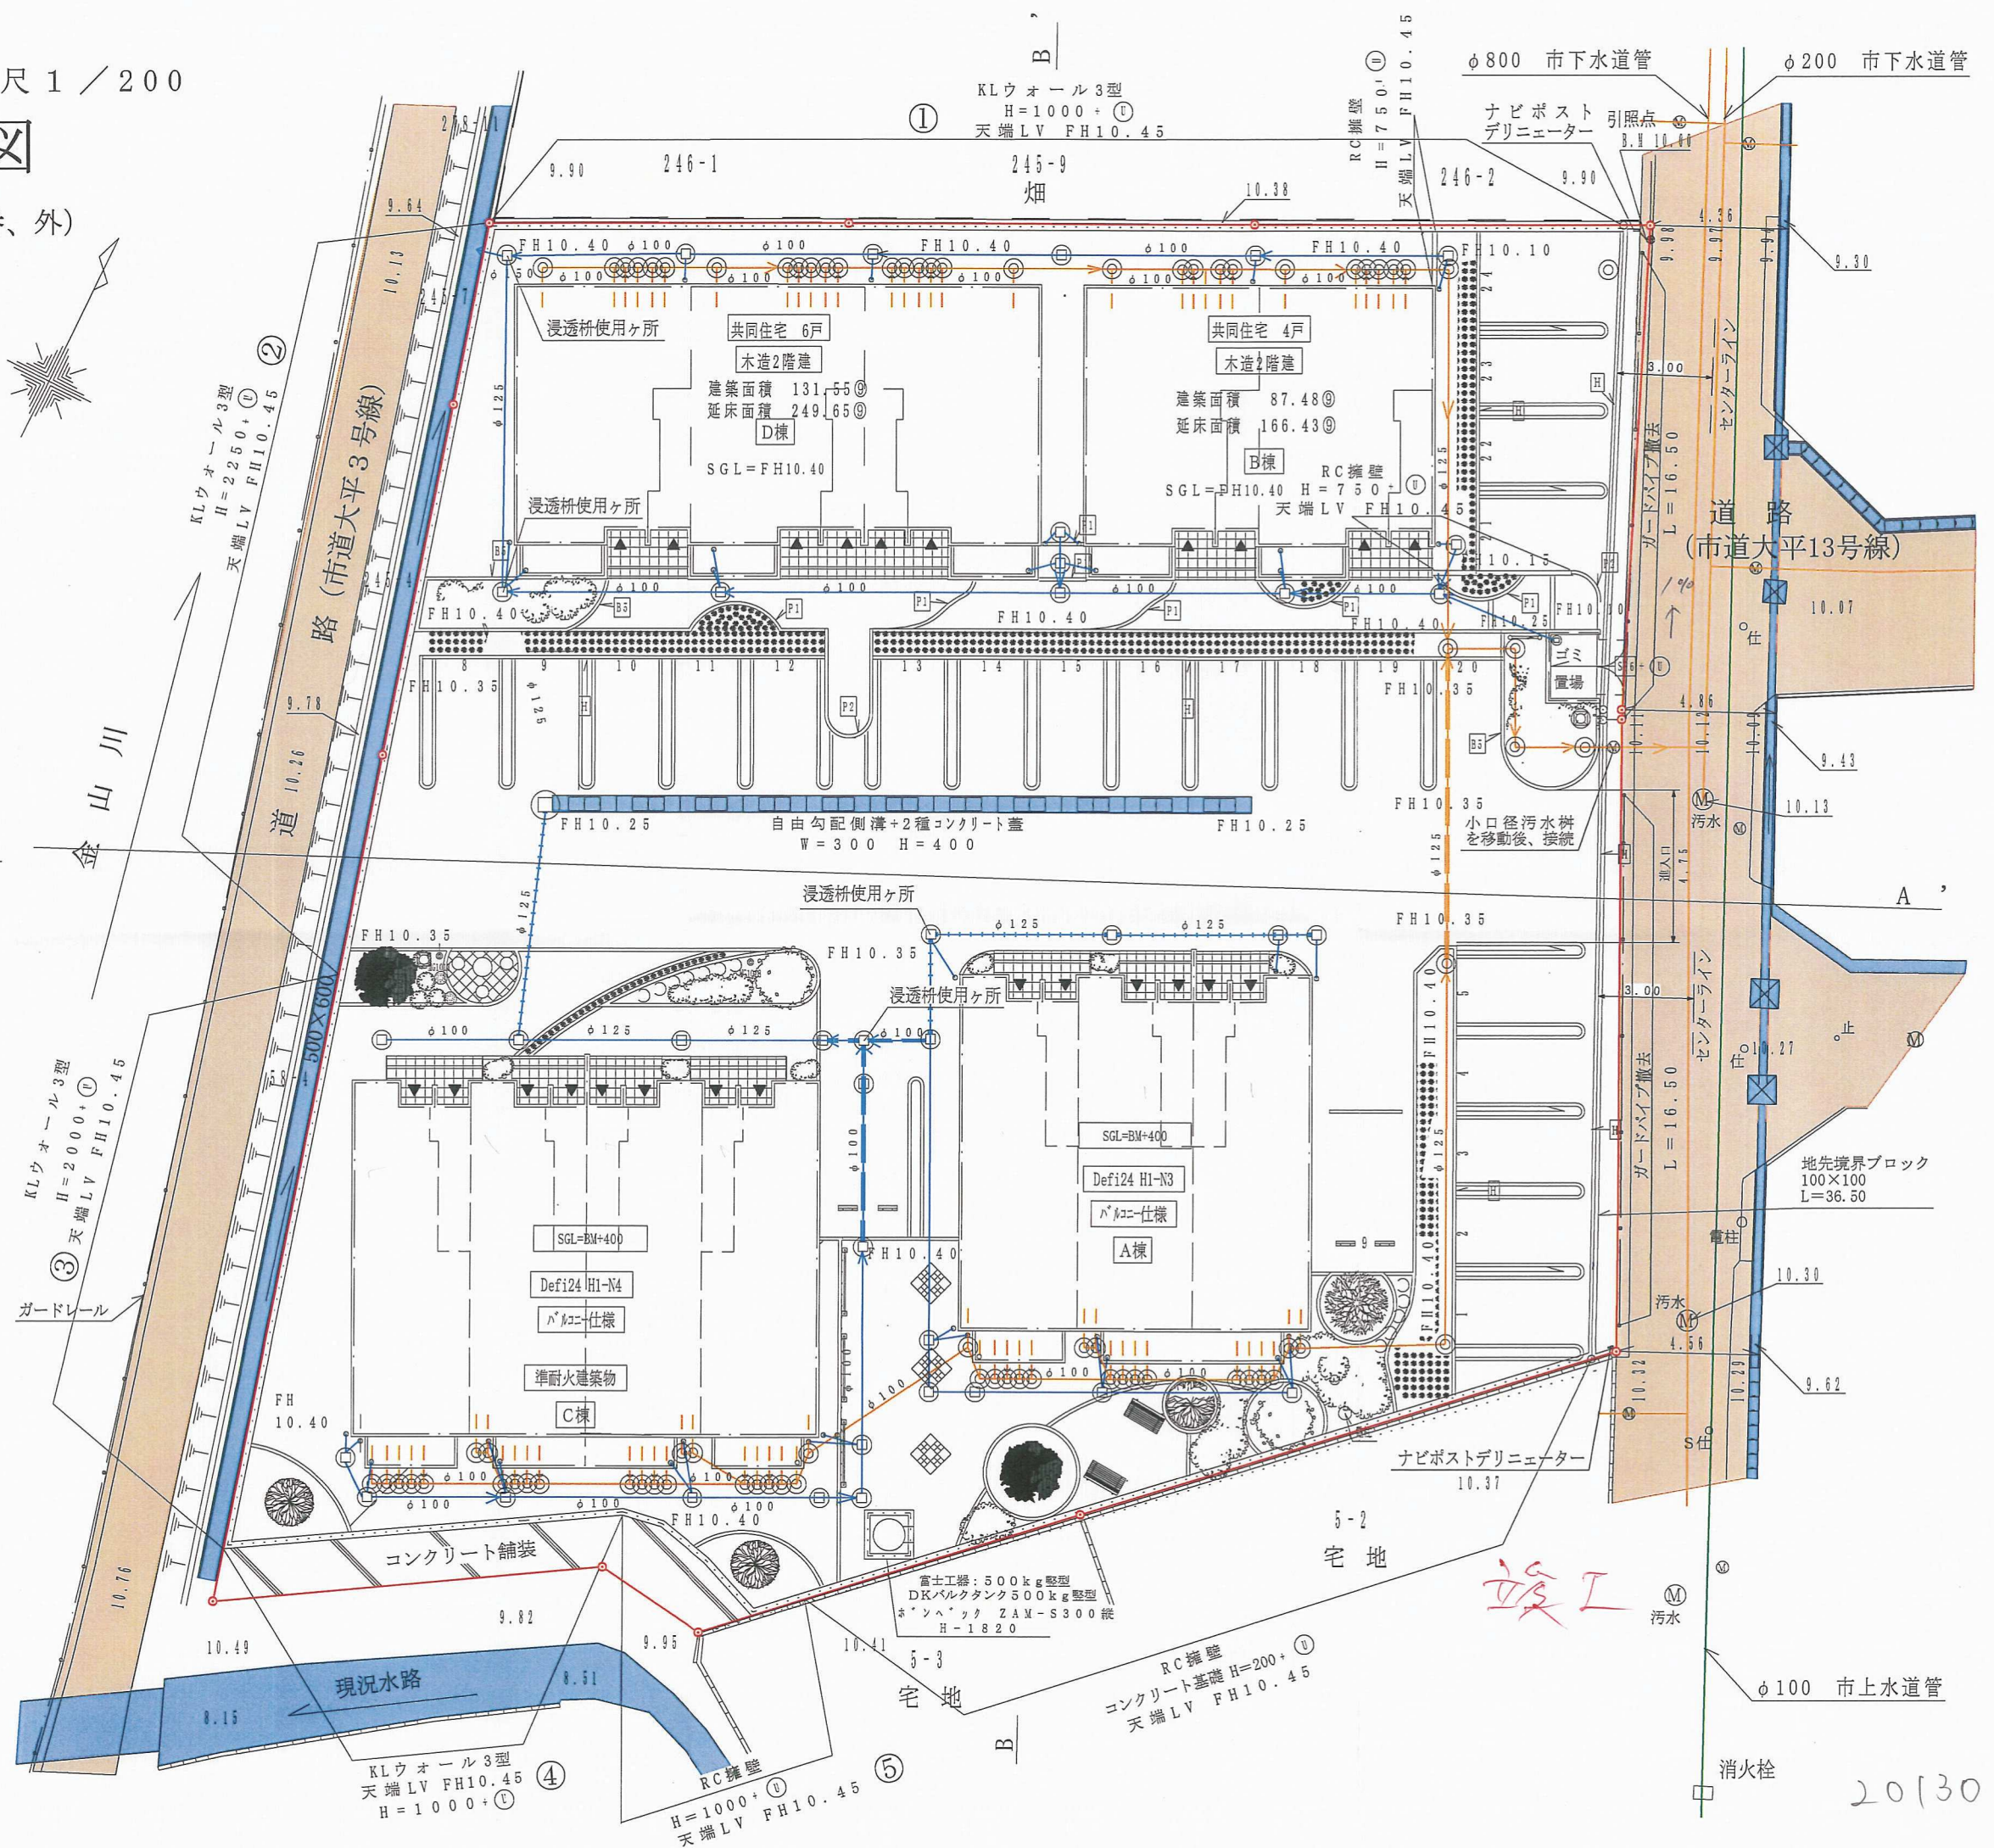

竣工

20130