
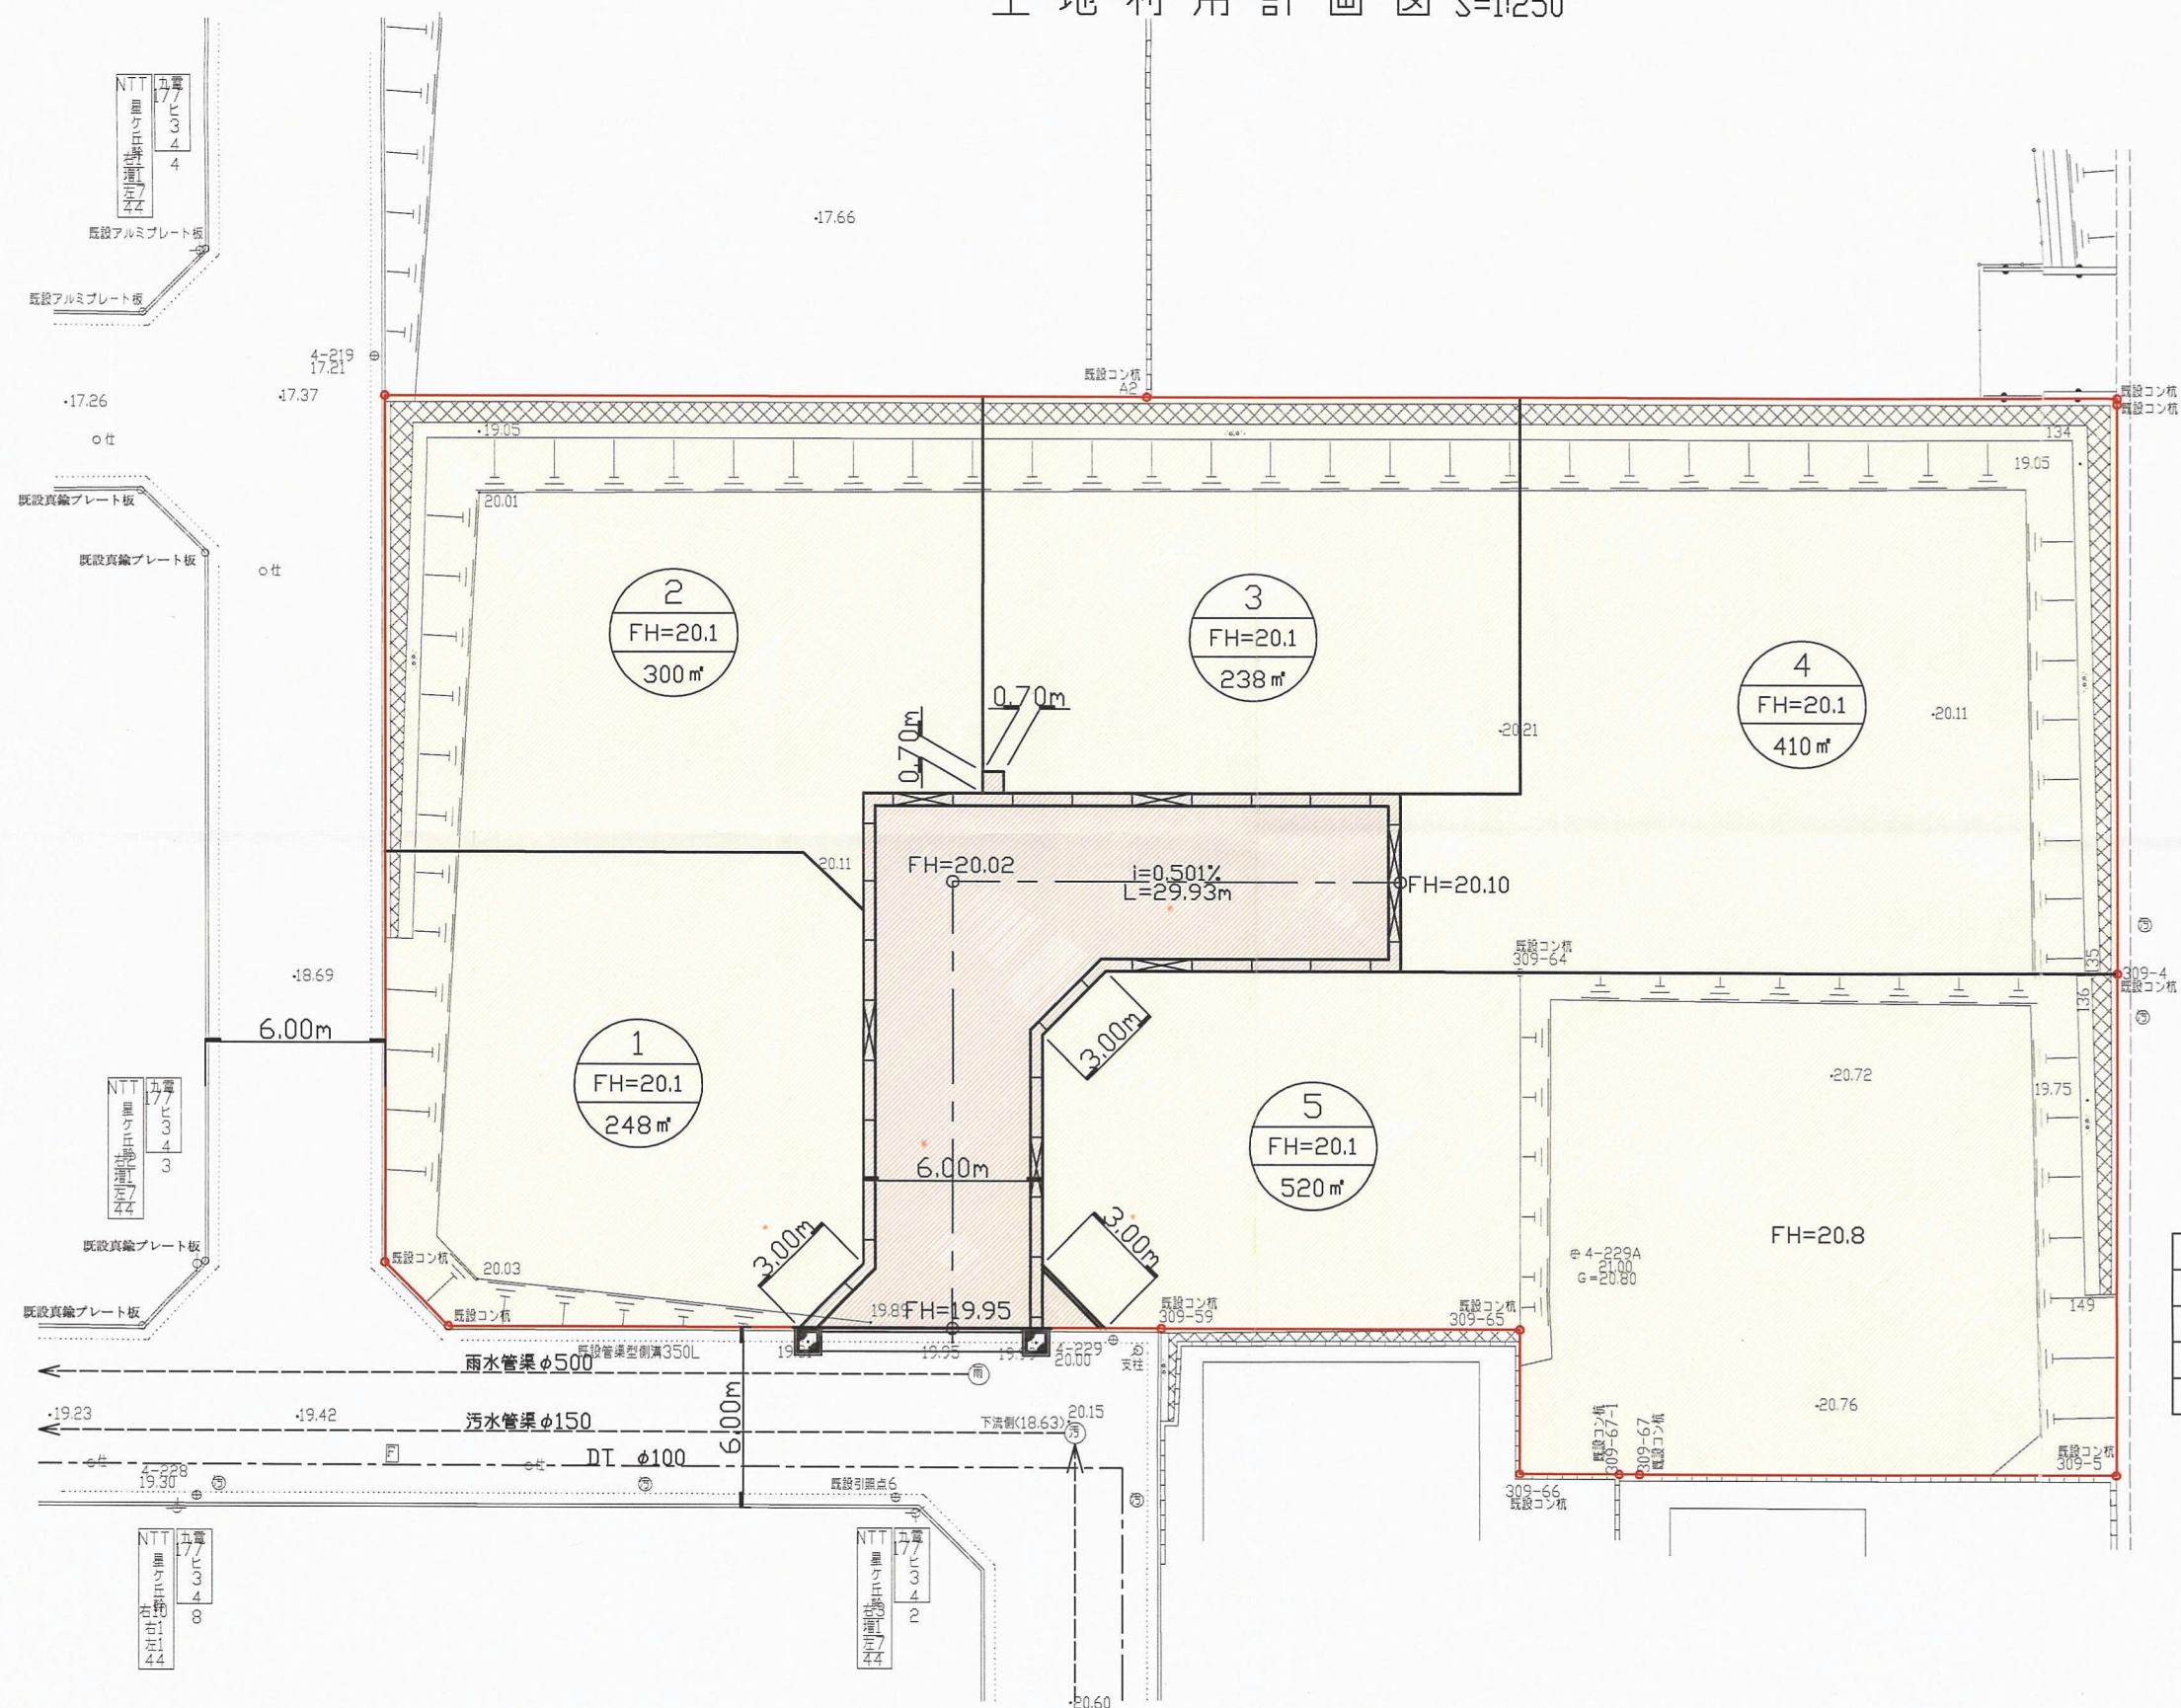


北九州市八幡西区星ヶ丘五丁目地内
土地利用計画図 S=1:250

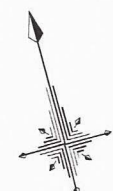

凡 例			
種 別	面 積(m²)	比 率(%)	摘 要
宅 地	1,719	90.24	
道 路	186	9.76	
開発区域	1,905	100.00	

(竣工図)

工 事 名	(仮称) 星ヶ丘五丁目宅地造成工事		
図 面 名	土地利用計画図		
作成年月日	平成 20 年 8 月 7 日		
縮 尺	S=1/250	図面番号	17 葉之内 7
事業者名	株式会社 野 崎 住 宅		
設計者名	マサキ測量設計株式会社		