


土地利用計画表

土地利用区分	面積 (㎡)	比率 (%)	備考
専用宅地	3,028.90	79.3	計画戸数 17戸
公共用地			
道路	639.41	16.7	巾員=6.0m
公園	150.00	3.9	1ヶ所
ゴミ集積所	4.53	0.1	1ヶ所
合計面積	3,822.84	100.0	

上上津役53号線拡幅道路	138.44	巾=2.50m L=55.00m
--------------	--------	------------------

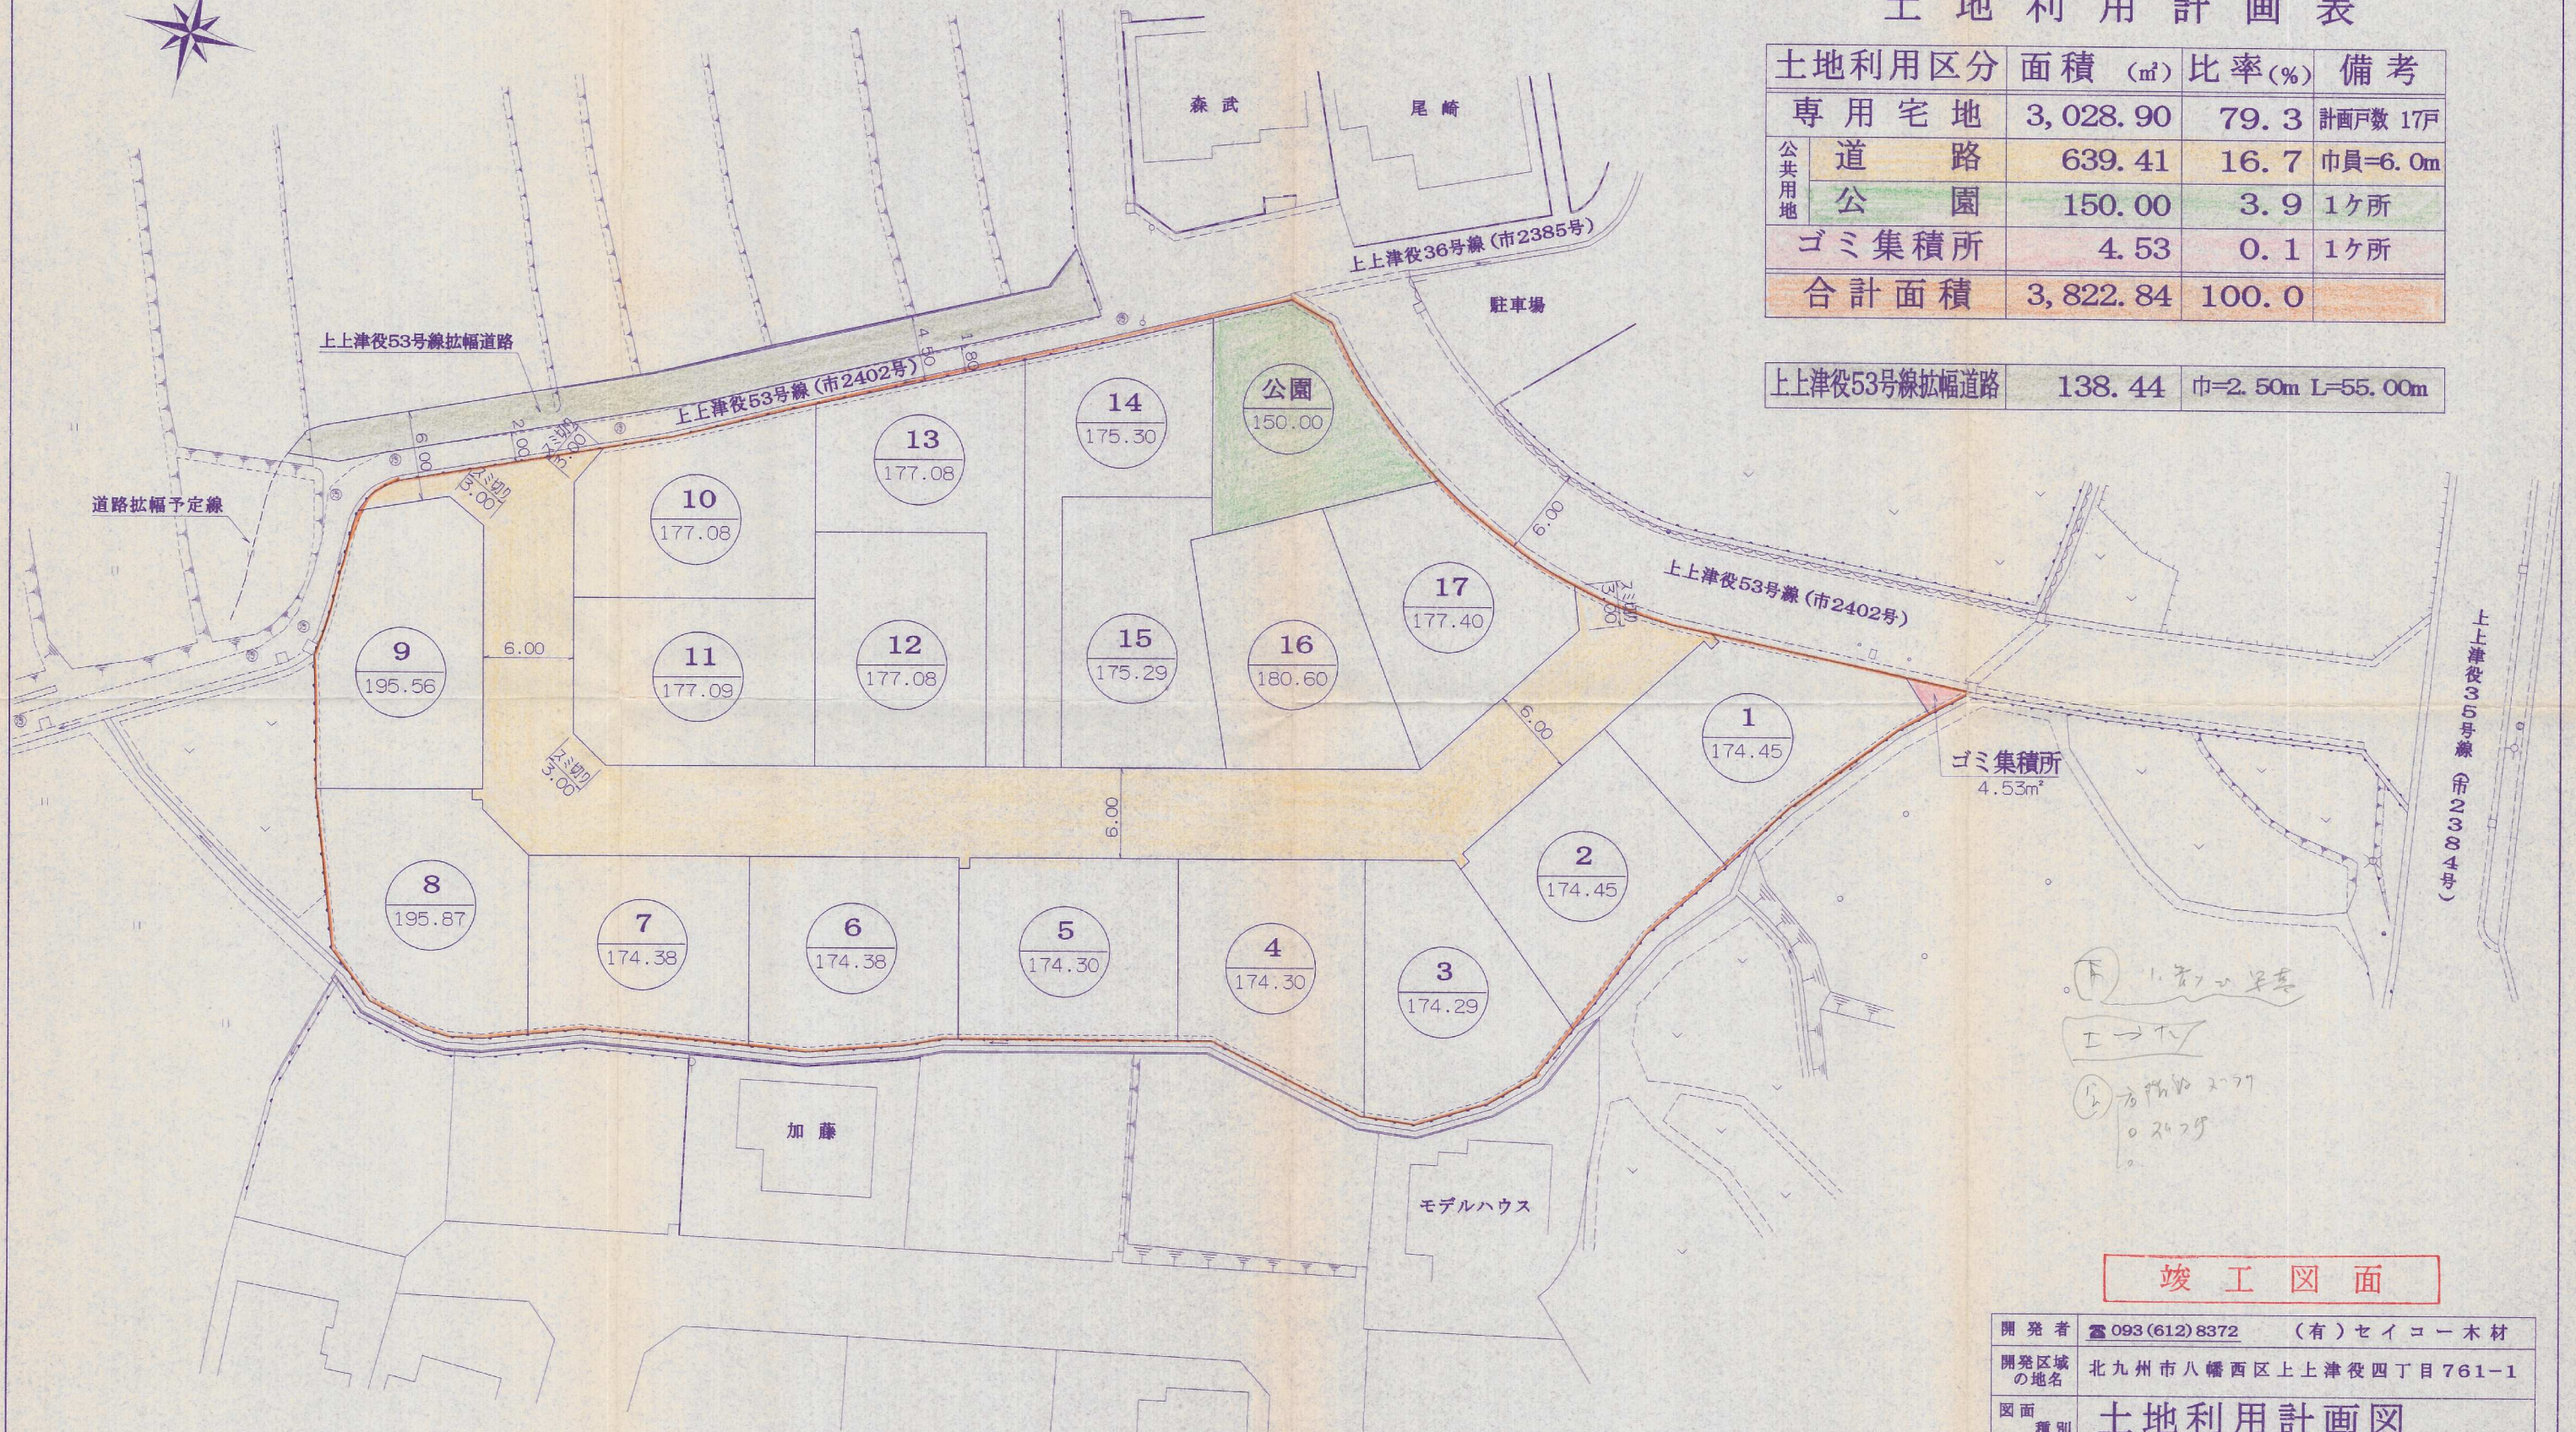

竣工図面

開発者	☎ 093 (612) 8372	(有) セイコー木材
開発区域の地名	北九州市八幡西区上上津役四丁目761-1	
図面種別	土地利用計画図	
図面番号	縮尺	設計年月日
5/15	1:300	H・14・3・15
設計者	株式会社 宇都宮設計 ☎ 093 (641) 2334	氏名 武田 忠美