
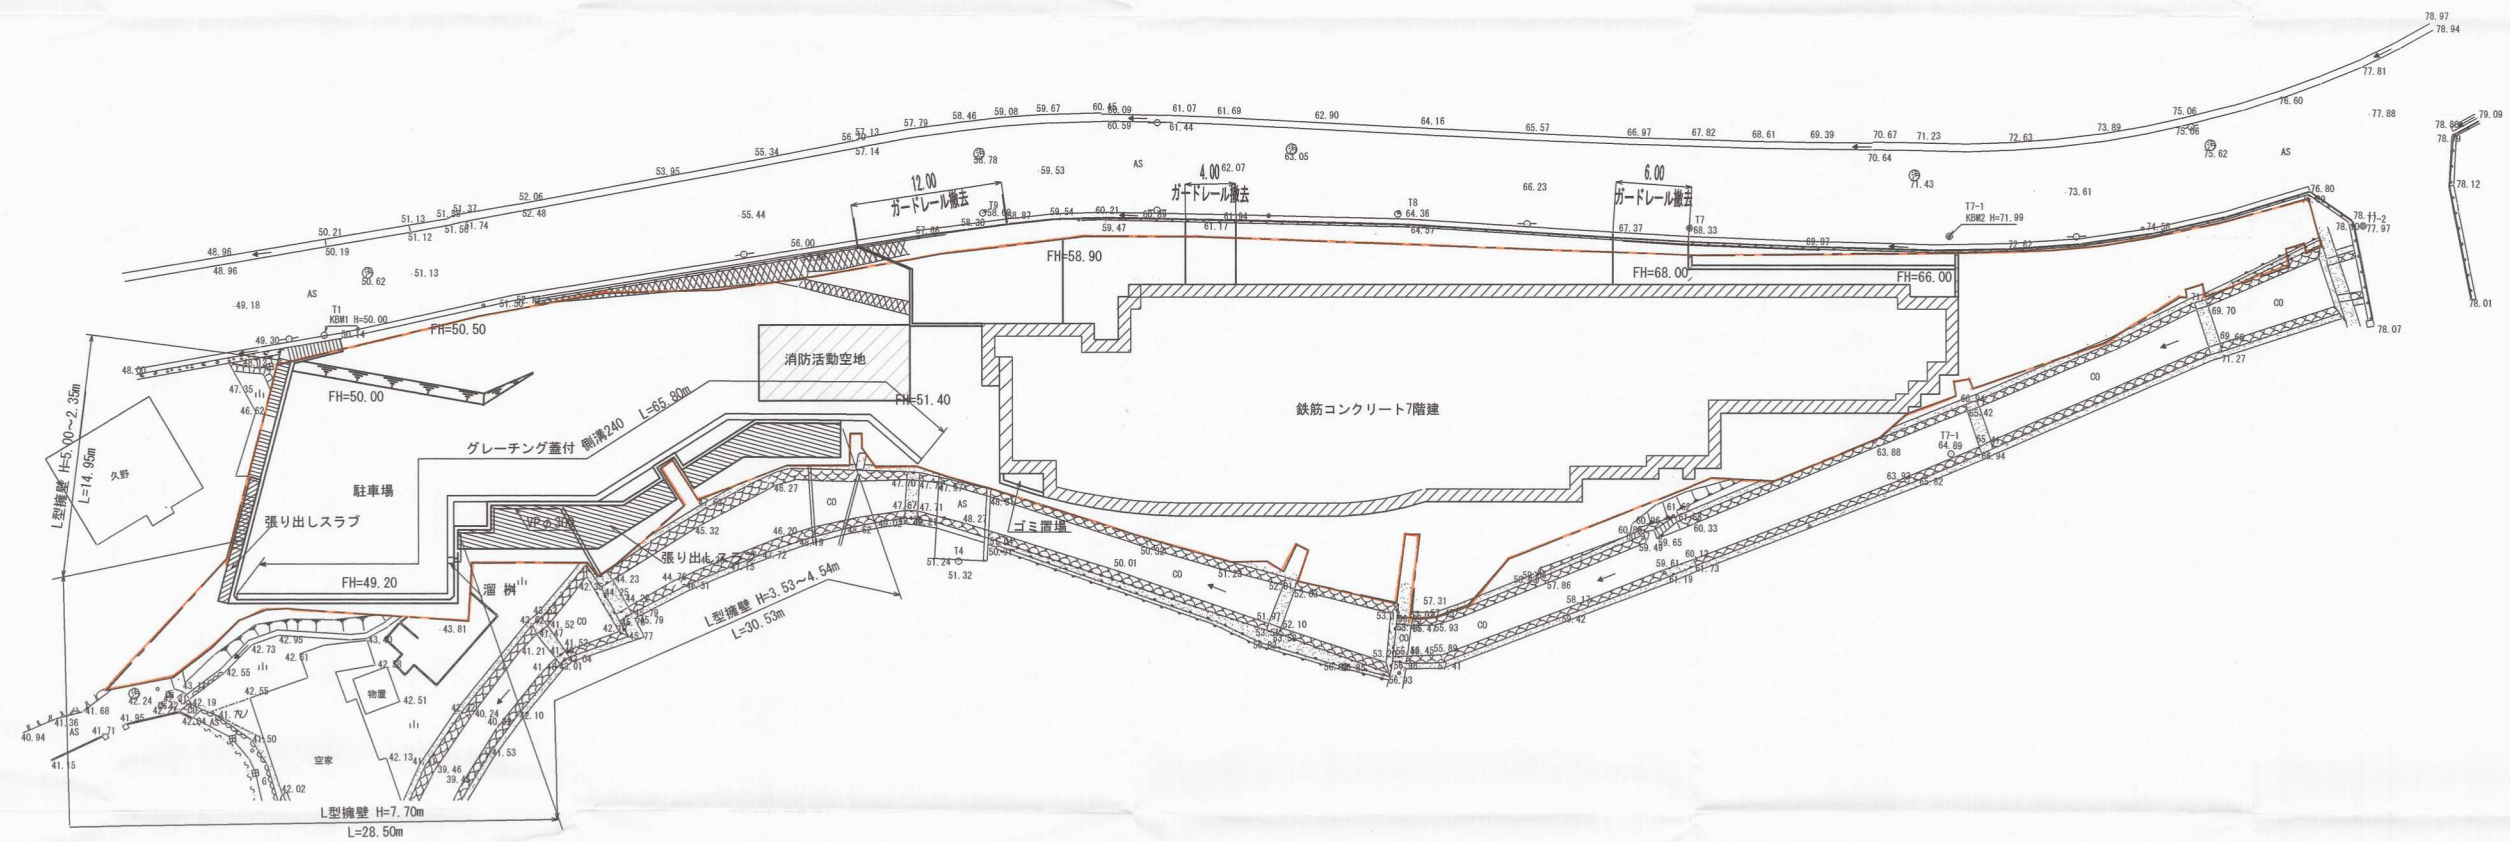


# 土地利用竣工図 (排水竣工平面図)

S=1:300

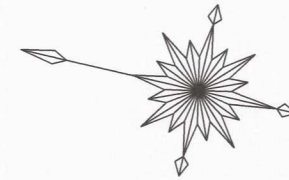

## 竣工図

開発者	TEL	有限会社 コウノ
開発区域の地名	八幡西区東鳴水五丁目	
図面種別	土地利用竣工図、排水計画平面図、構造図	
図面番号	縮尺	設計年月日
5	S=1:300	
設計者	北九州市小倉北区馬借三丁目3番37号 有限会社高尾設計 TEL 093-511-4067 氏名 高尾 容 旦	