


土地利用竣工図  
風薫る街曲里第Ⅰ期

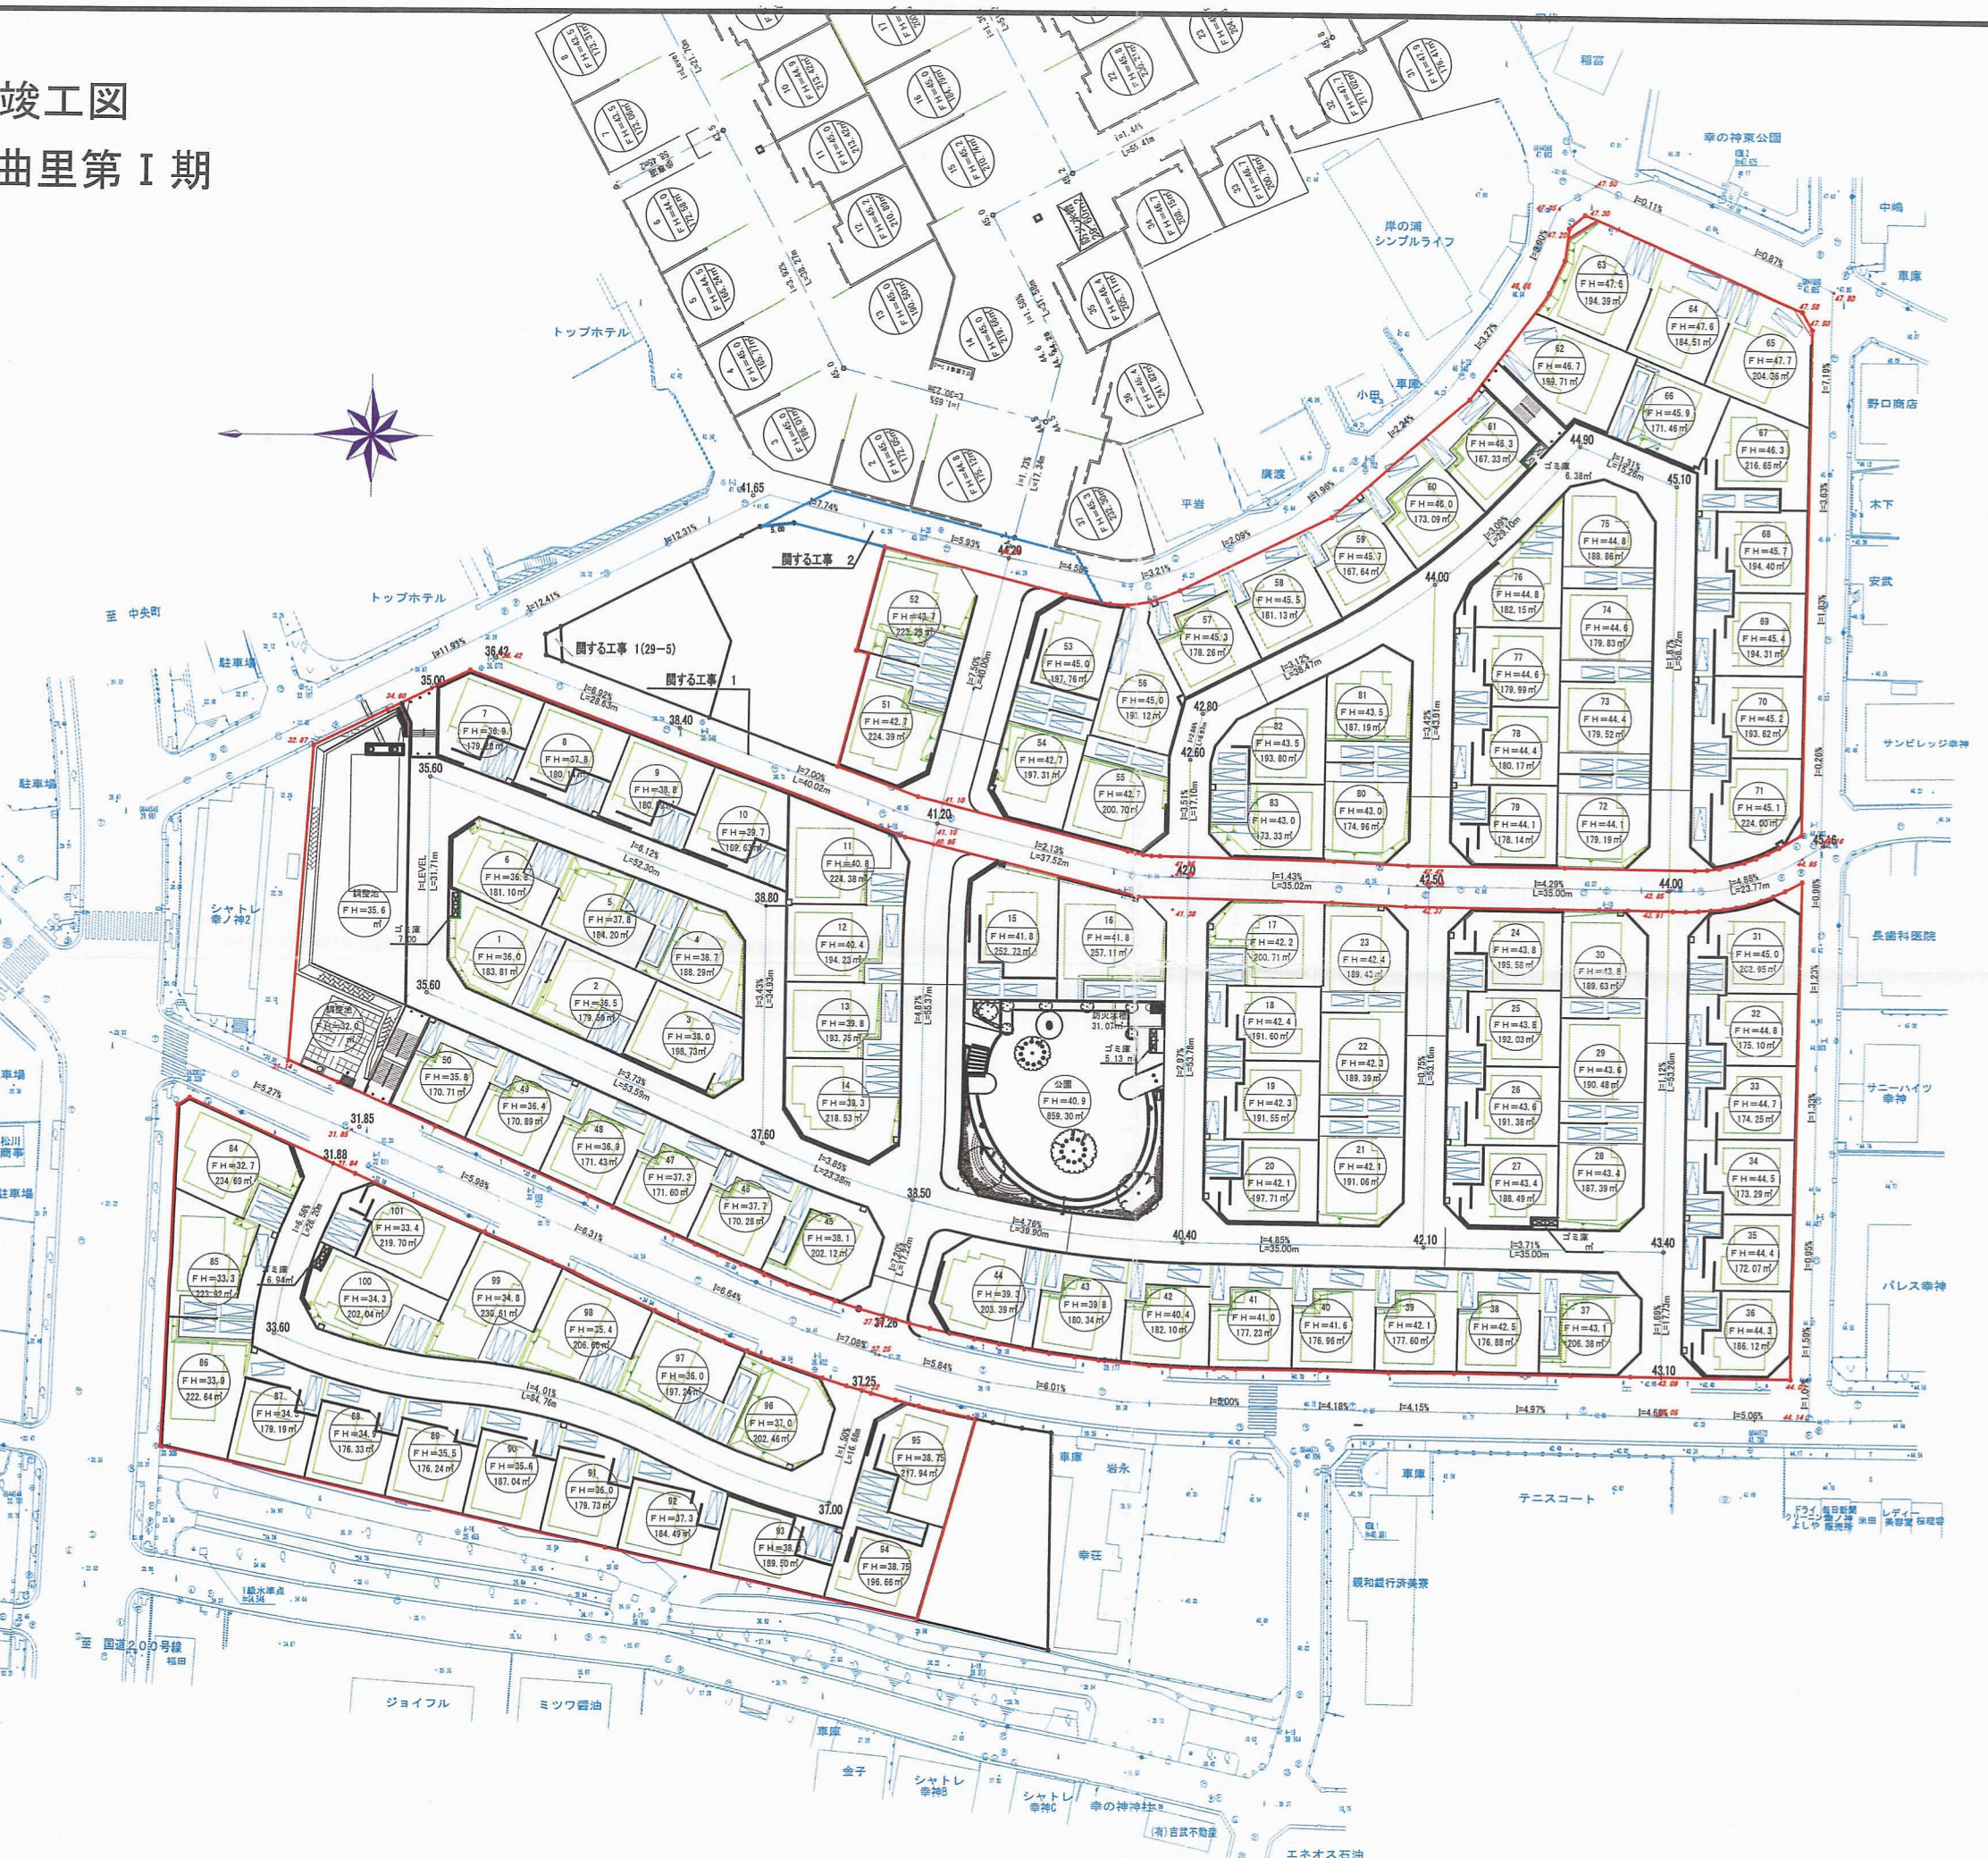

凡例

記号	名称
[Red outline]	開発区域
[Hatched pattern]	ブロック塀壁
[Dashed line]	PC擁壁
[Green outline]	側溝
[Blue outline]	土羽工
[Red line with '3']	宅地番号
[Red line with 'FH=10.0']	計画高
[Red line with '211m <sup>2</sup> ']	面積

凡例

名称	面積(m <sup>2</sup> )	比率(%)
宅地	19,376.75	71.30
道路	6,103.54	22.60
公園	859.30	3.10
防火水槽	31.07	0.10
調整池	778.74	2.80
ゴミ置き場	25.45	0.10
合計	27,174.85	100.00

※ FH：造成仕上げ高。  
※ 建築時最終高=+150

竣工図

開発者	TEL 093-964-7115	大和ハウス工業株式会社
開発区域の地名	北九州市八幡西区幸神一丁目	
図面種類	土地利用竣工図	
図面番号	縮尺	設計年月日
7	S=1:500	H23.01
設計者	北九州市小倉北区馬場三丁目3番37号 (有)高尾設計事務所 TEL 093-511-4067	