
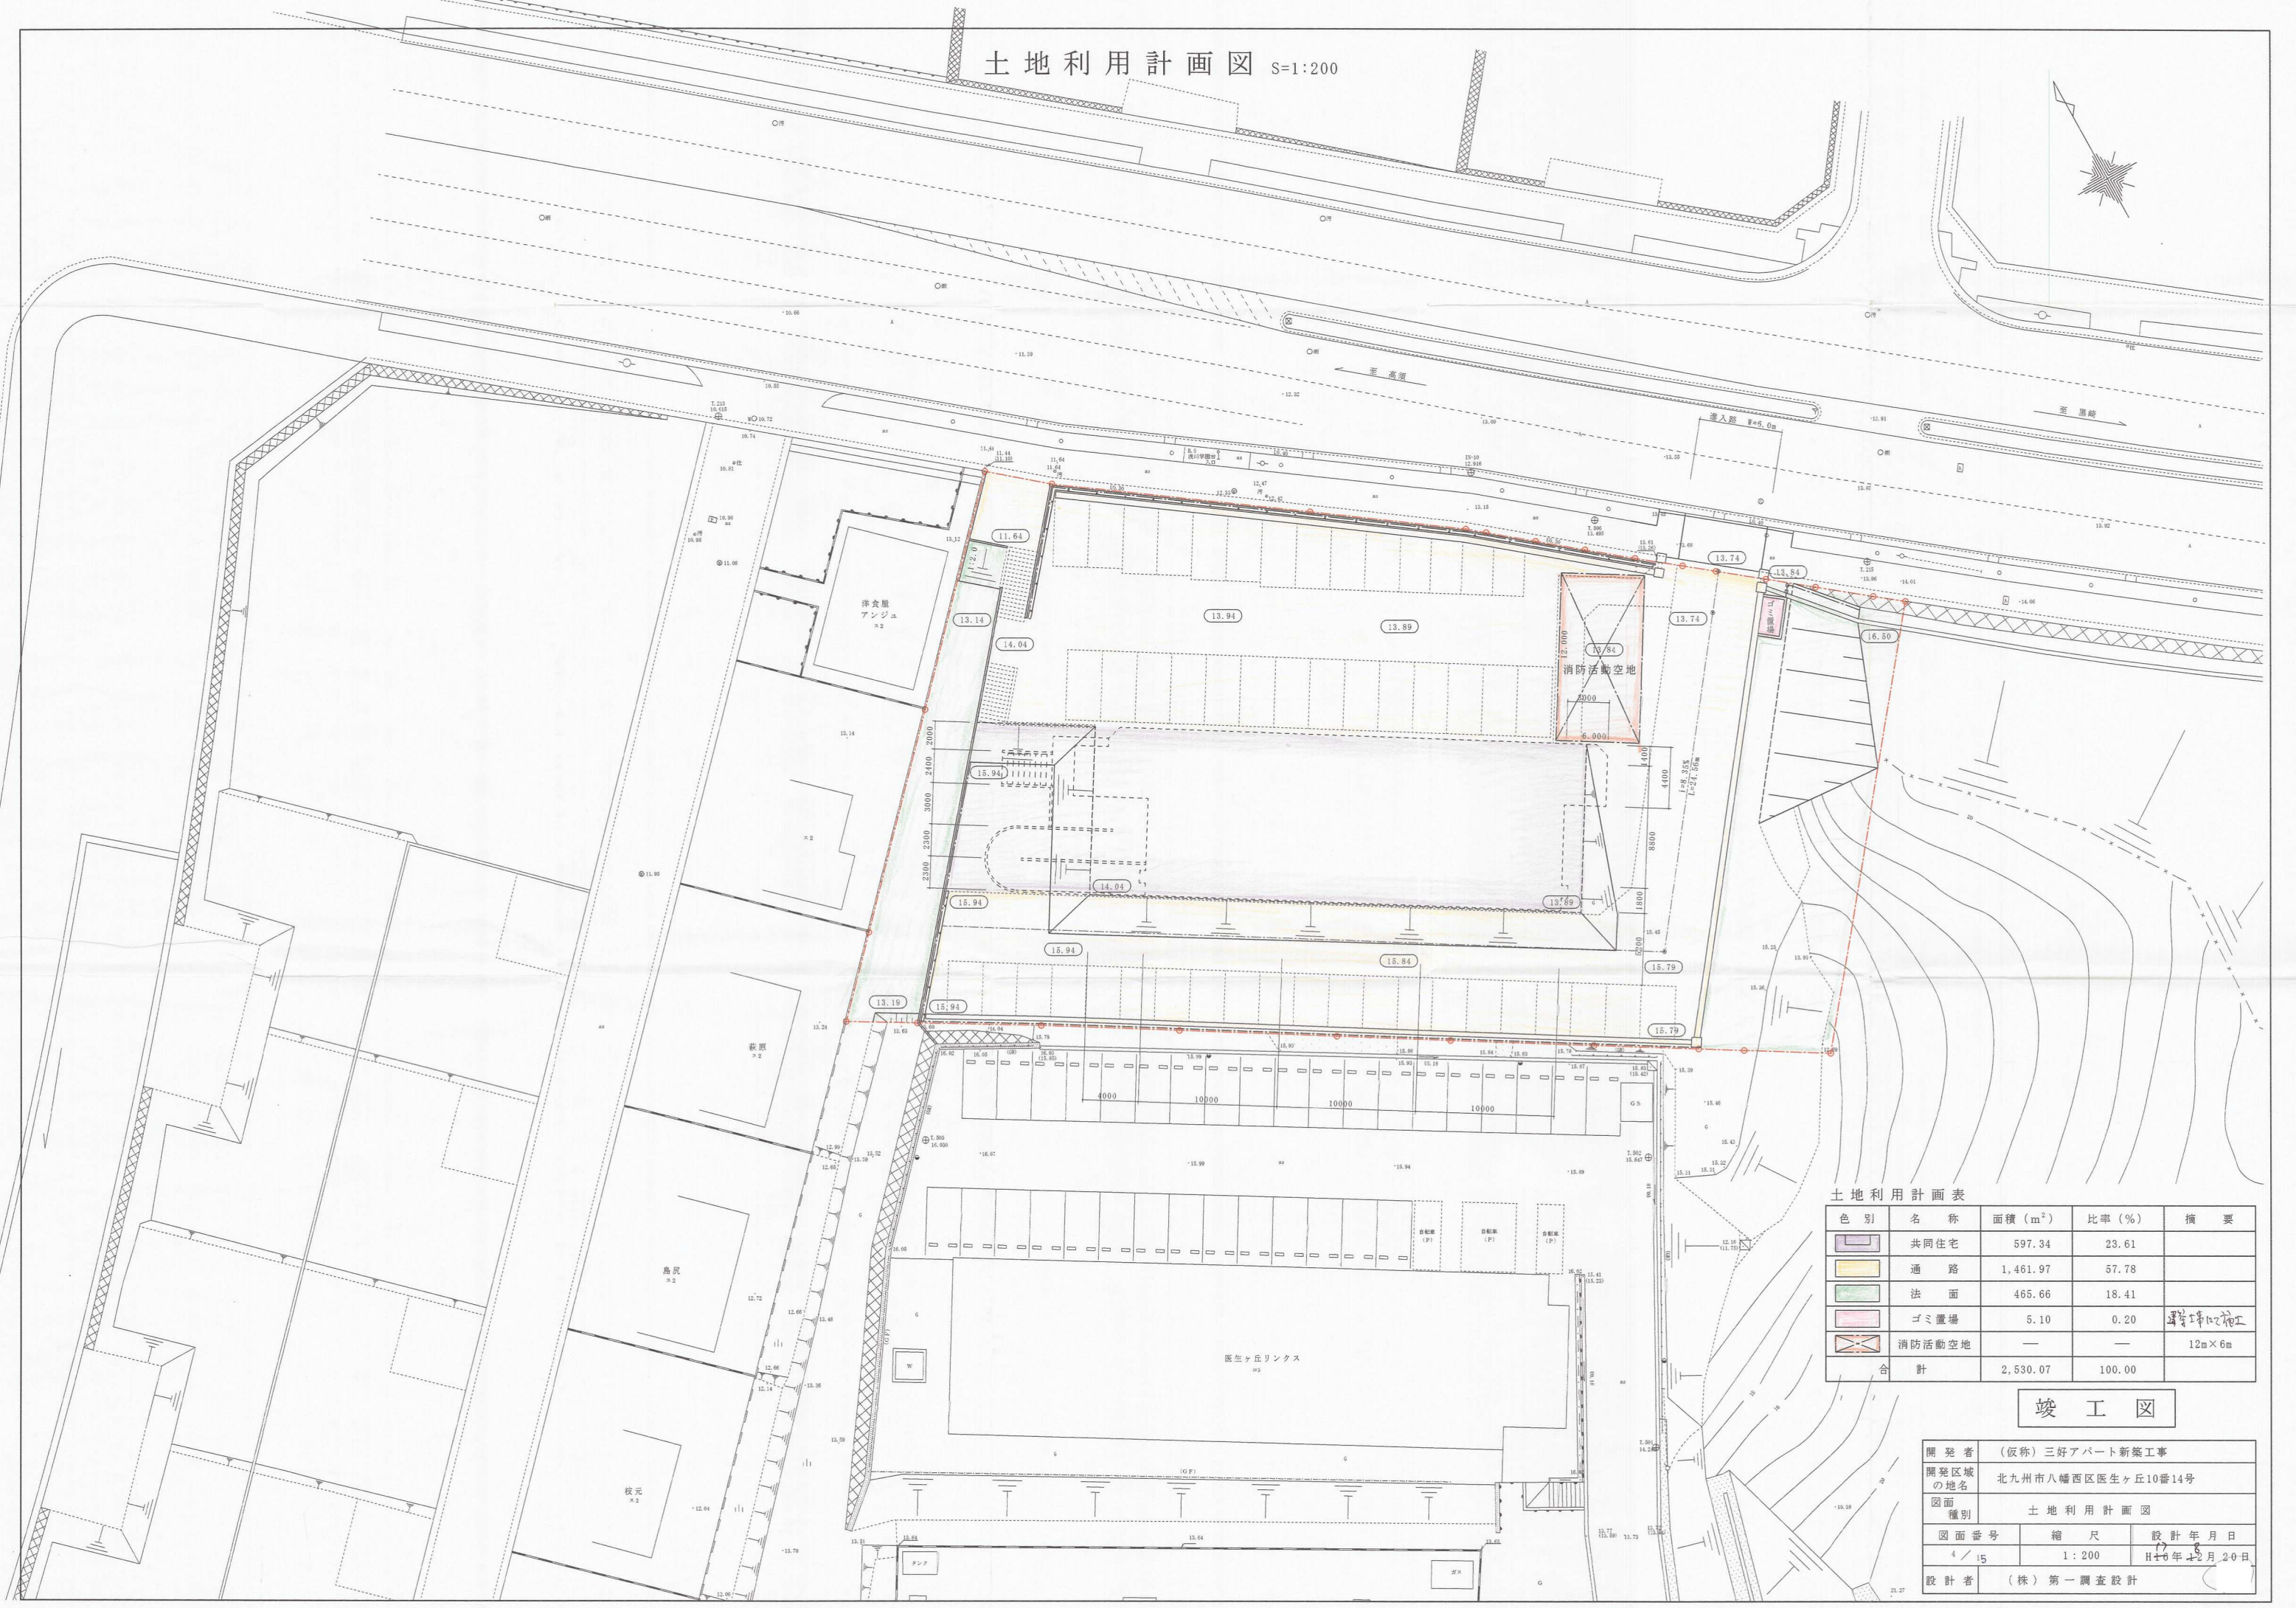


土地利用計画図 S=1:200

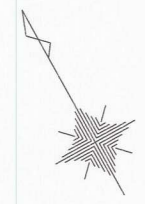

土地利用計画表

色別	名称	面積 (m ²)	比率 (%)	摘要
	共同住宅	597.34	23.61	
	通路	1,461.97	57.78	
	法面	465.66	18.41	
	ゴミ置場	5.10	0.20	工事時に施工
	消防活動空地	—	—	12m×6m
合計		2,530.07	100.00	

竣工図

開 発 者	(仮称) 三好アパート新築工事		
開発区域 の地名	北九州市八幡西区医生ヶ丘10番14号		
図面 種別	土 地 利 用 計 画 図		
図面番号	縮 尺	設 計 年 月 日	
4 / 15	1 : 200	H ¹⁷ 26 年 ⁸ 12 月20日	
設 計 者	(株) 第一調査設計		