

土地利用計画図 S=1:250

北九州市八幡西区本城東3丁目 地内




凡例

| 記号 | 名称 |
|----|------|
| | 擁壁 |
| | 側溝 |
| | 溜池 |
| | 法面 |
| | 道路 |
| | 宅地 |
| | 排水経路 |
| | 給水管 |
| | 下水道管 |
| | 開発区域 |
| | 宅地番号 |
| | 計画高 |
| | 面積 |

※管渠型側溝10mに1ヶ所グレーチング設置。
※管渠型側溝20mに1ヶ所雨水樹（泥溜用）設置。

| 種別 | 面積 | 割合 |
|------|------|--------|
| 宅地 | 1550 | 70.6% |
| 道路 | 639 | 29.1% |
| 既設水路 | 6 | 0.3% |
| 全体 | 2195 | 100.0% |

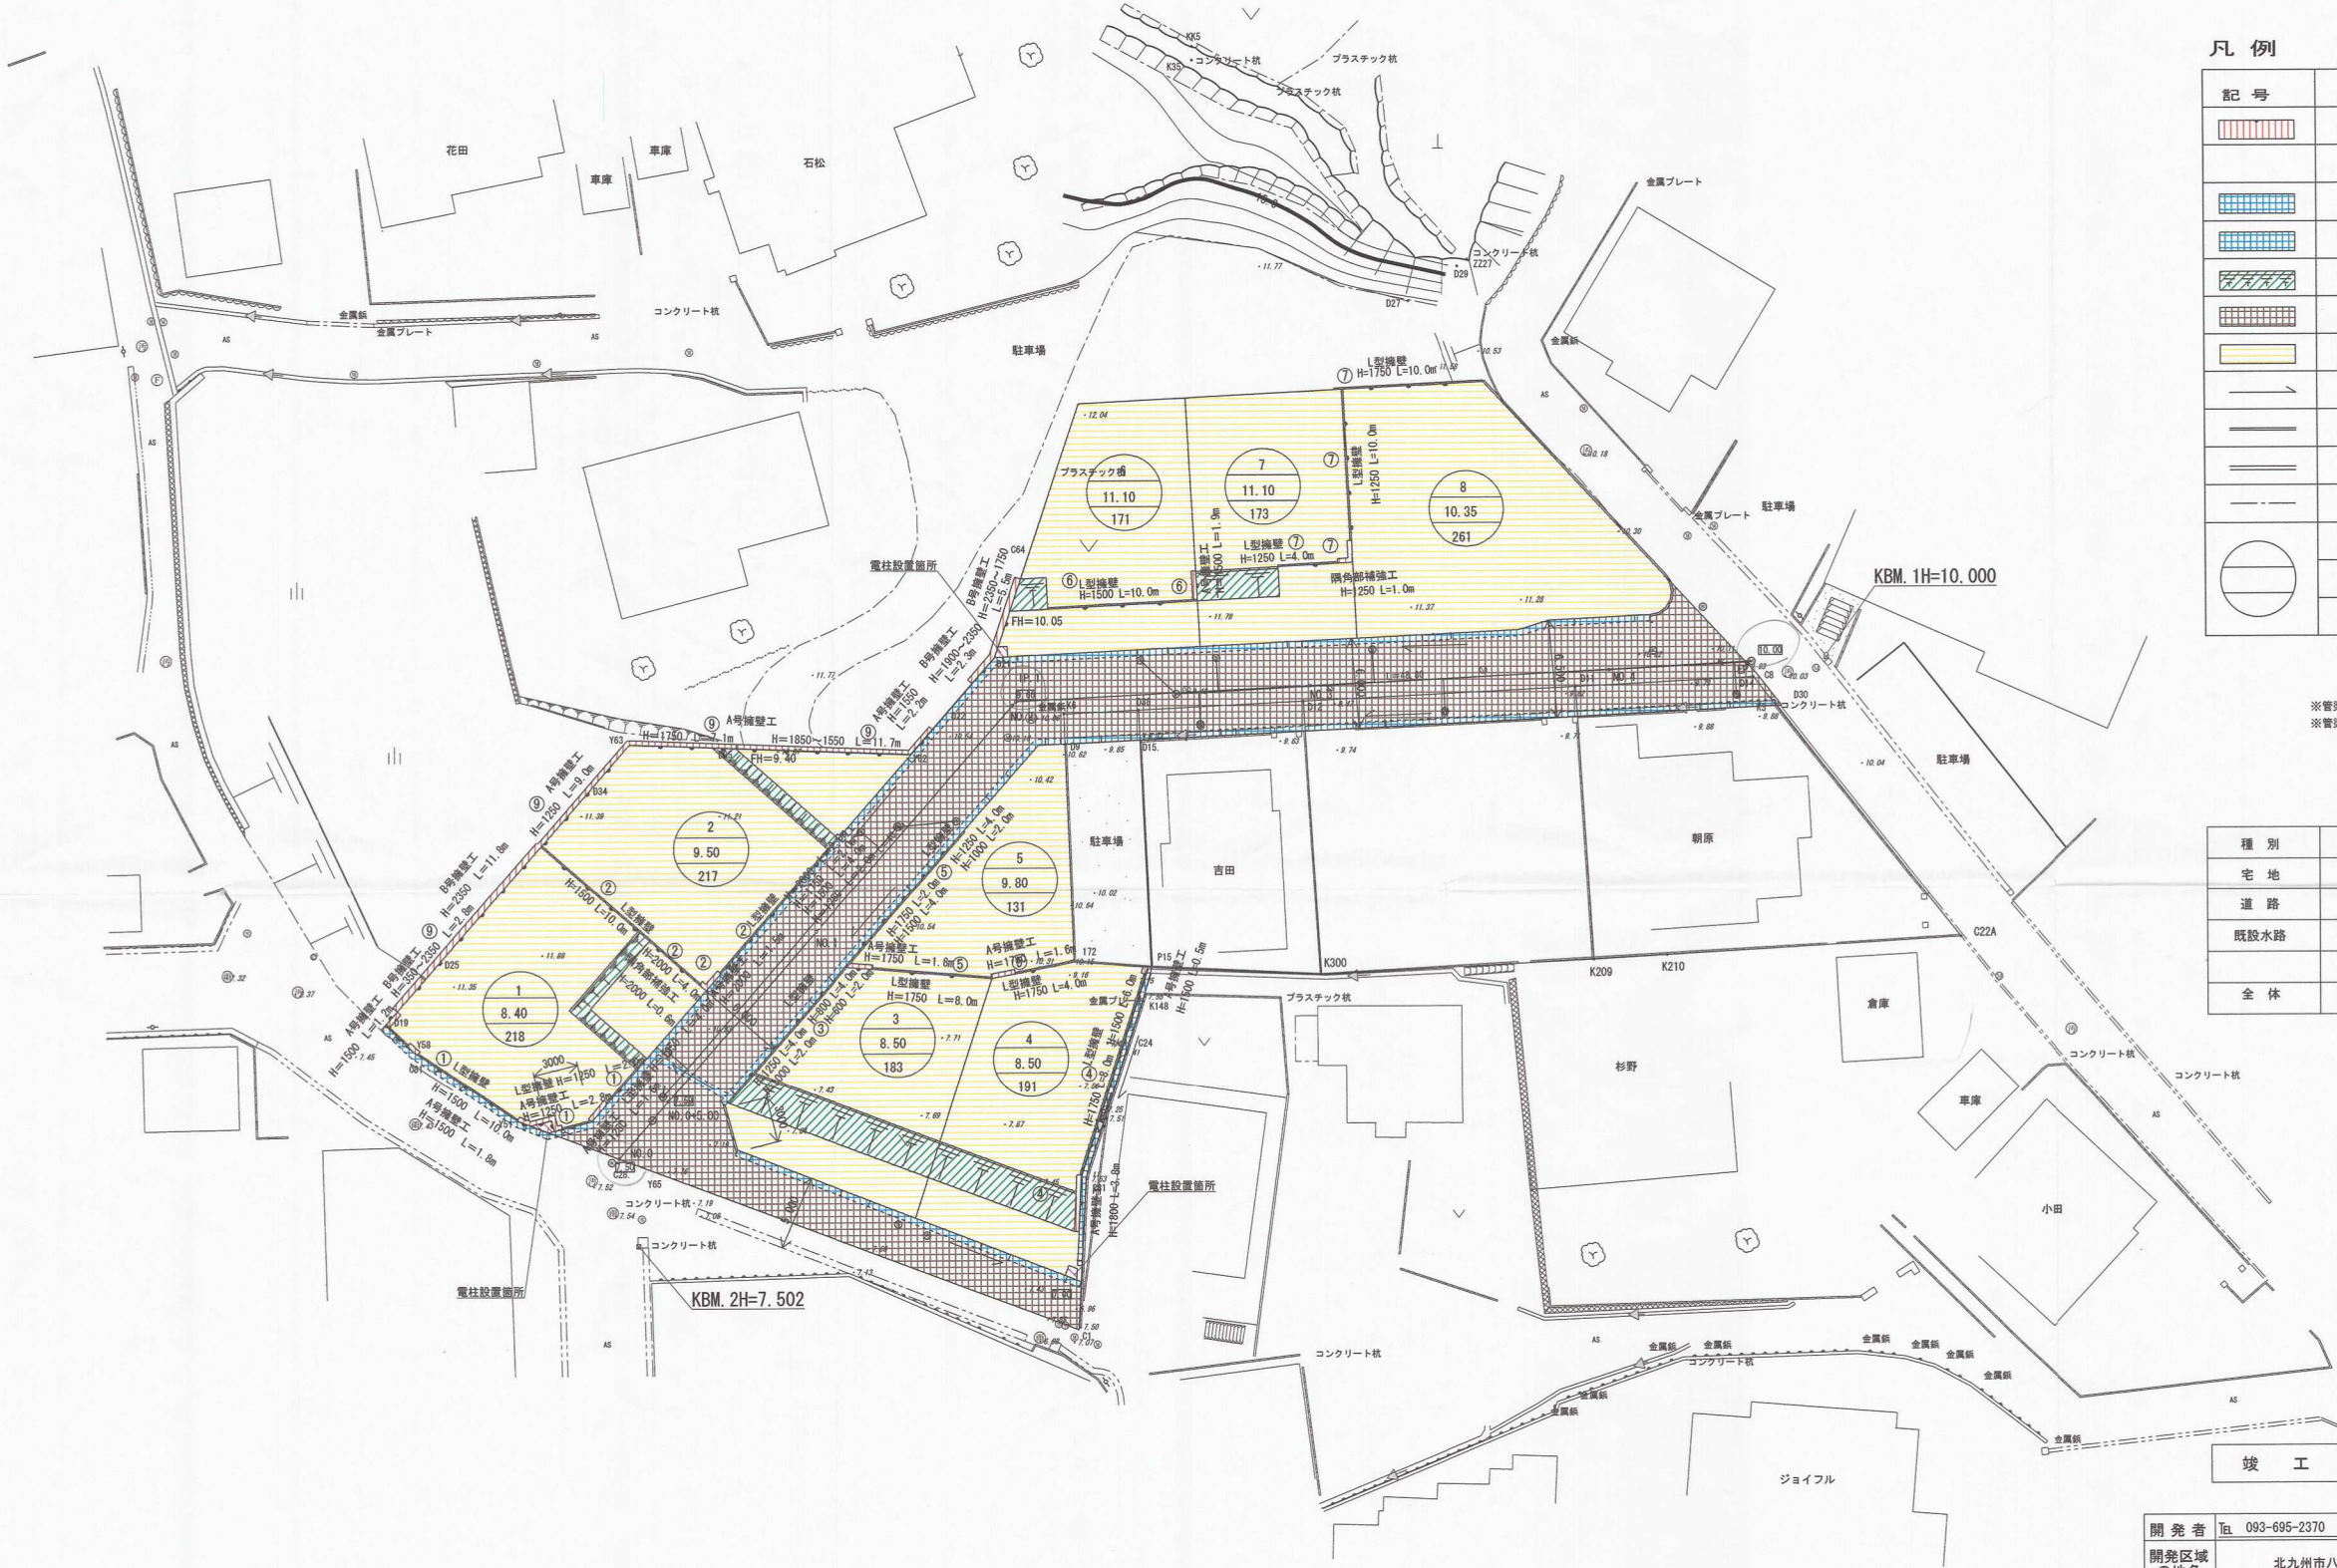

竣工図面

| | | |
|---------|--|------------|
| 開発者 | TEL 093-695-2370 | 慶 不動産 |
| 開発区域の地名 | 北九州市八幡西区本城東3丁目地内 | |
| 図面種類 | 土地利用計画図 | |
| 図面番号 | 縮尺 | 設計年月日 |
| 7 | 図示 | 平成21年9月24日 |
| 設計者 | TEL 北九州市小倉北区下道津1丁目2番11号 093-685-0451 (有)北道測量企画設計 氏名 山本 國博 | |