


土地利用計画平面図

S=1:250

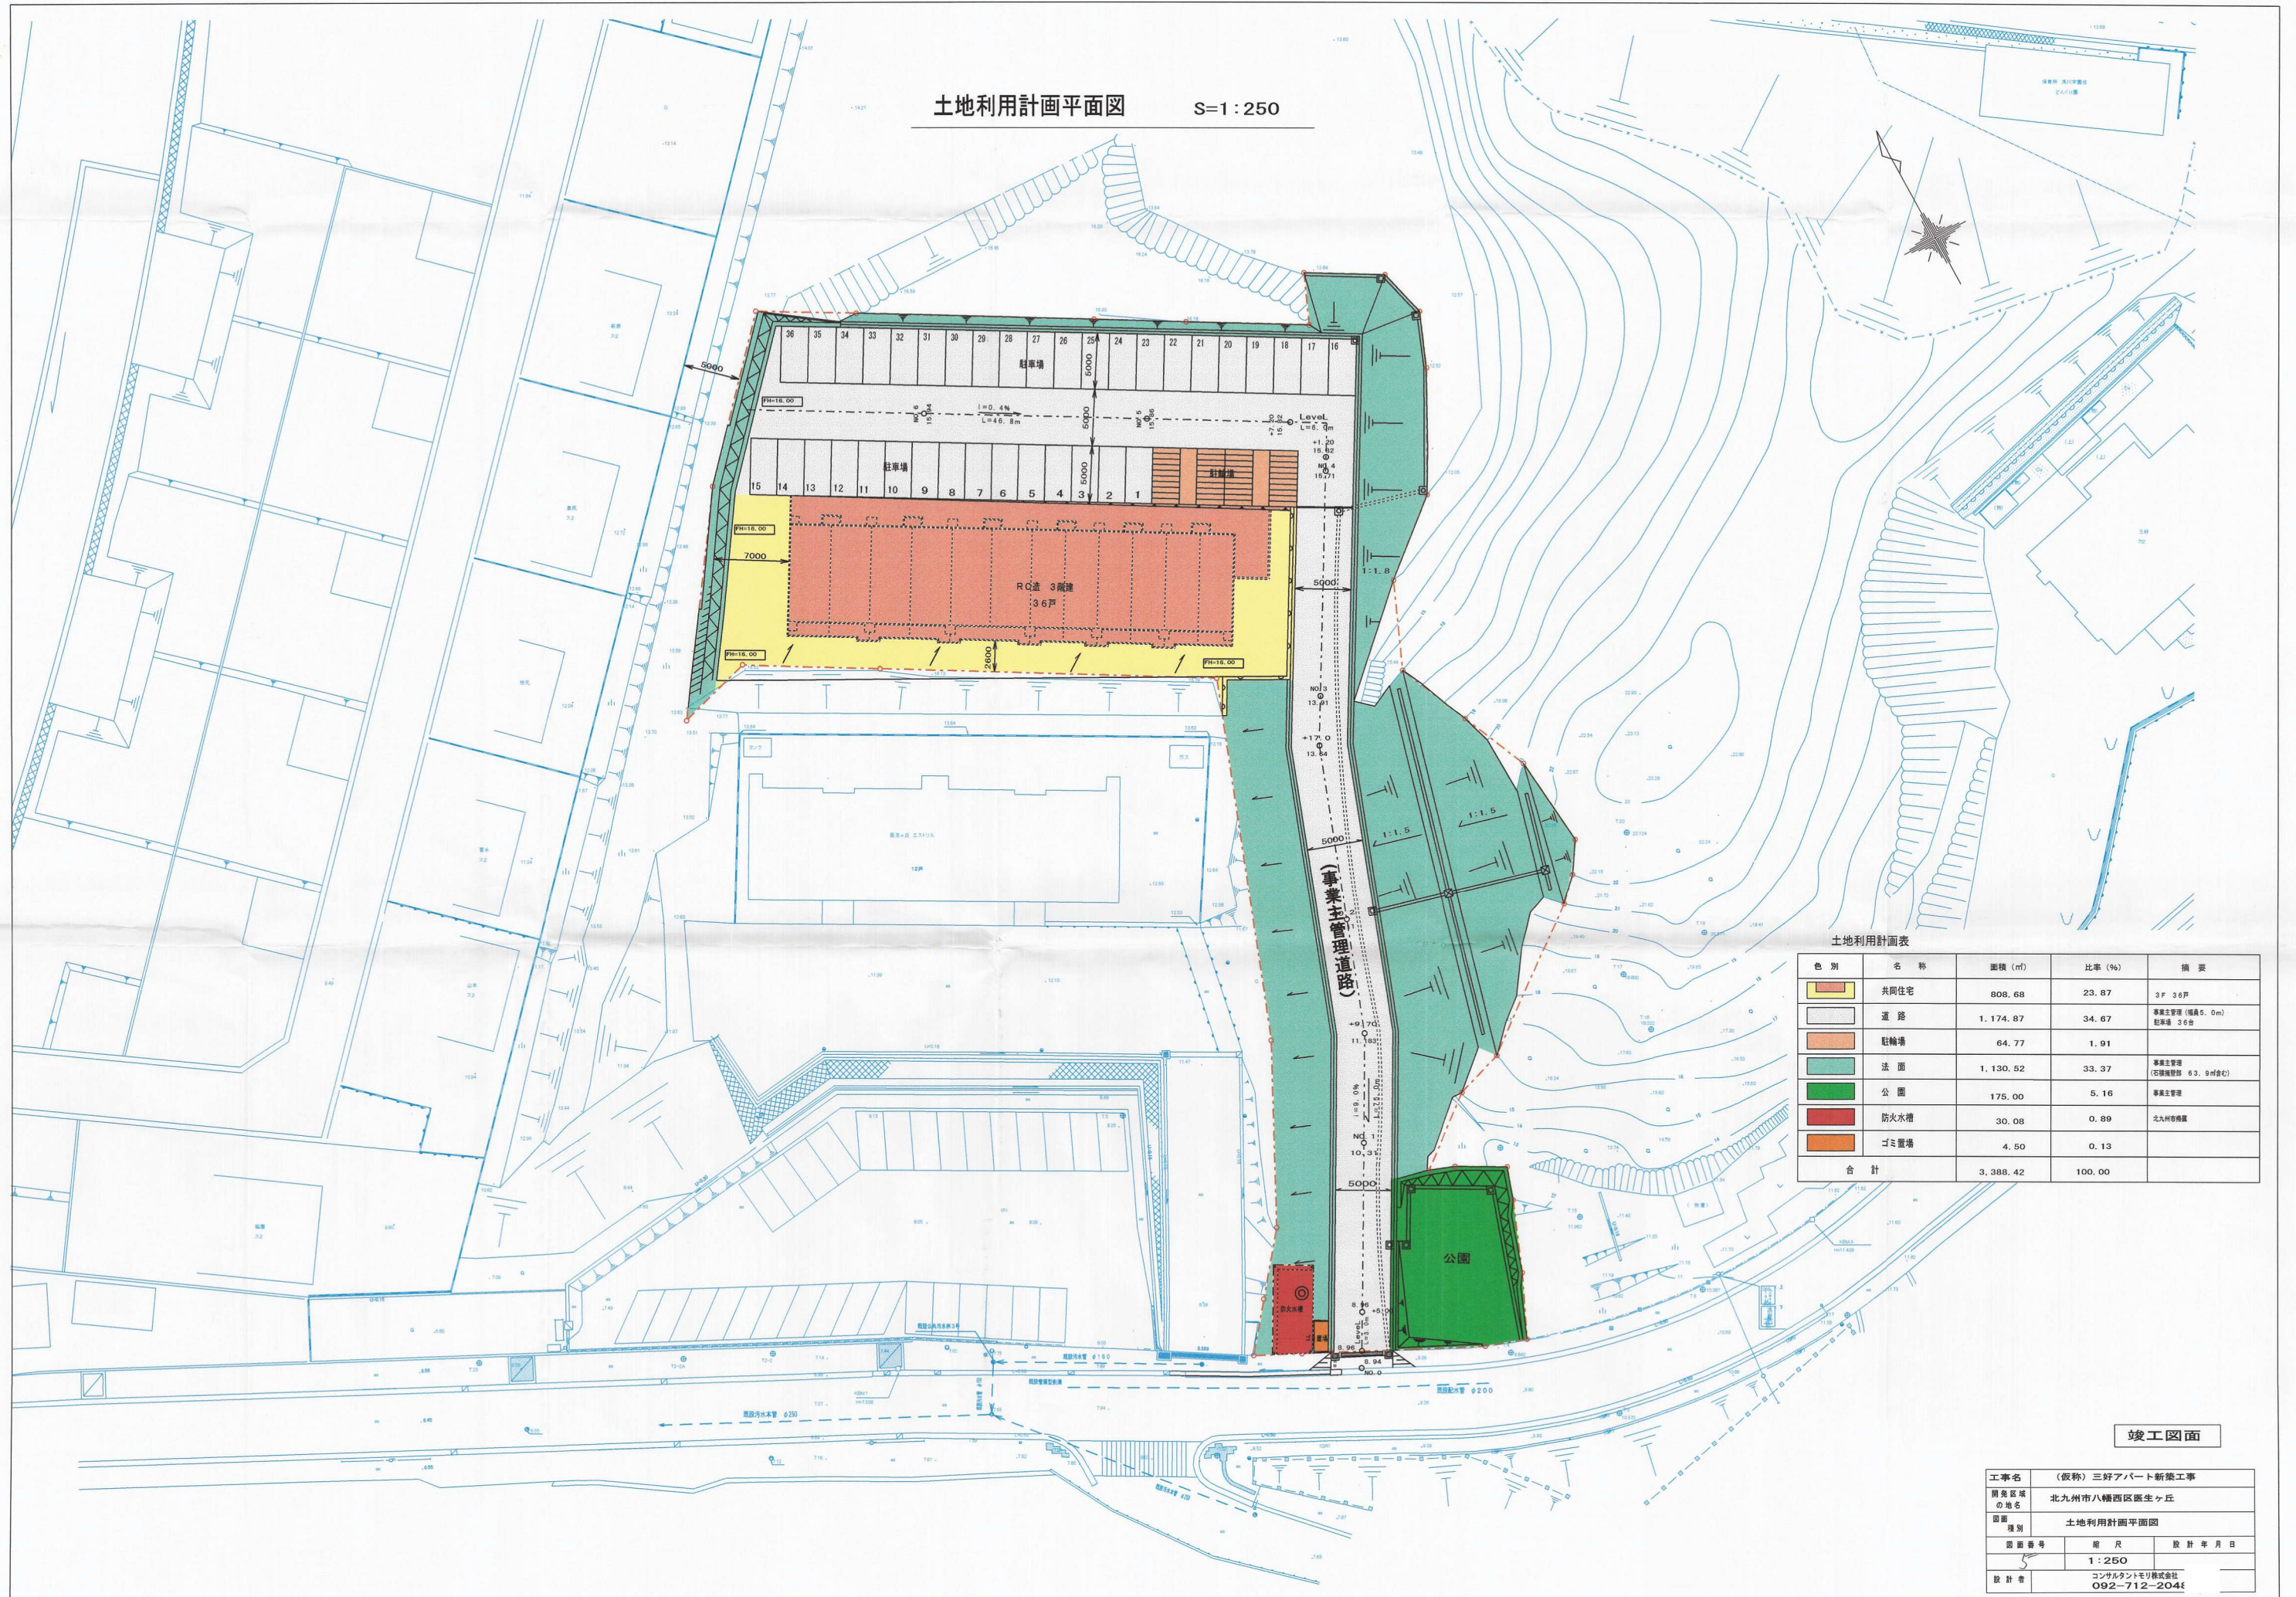

土地利用計画表

色 別	名 称	面積 (㎡)	比率 (%)	備 考
共同住宅	共同住宅	808.68	23.87	3F 36戸
道 路	道 路	1,174.87	34.67	事業主管理 (幅員5.0m) 駐車場 36台
駐輪場	駐輪場	64.77	1.91	
法 面	法 面	1,130.52	33.37	事業主管理 (石積護岸 6.2、8州金心)
公 園	公 園	175.00	5.16	事業主管理
防火水槽	防火水槽	30.08	0.89	北九州市指定
ゴミ置場	ゴミ置場	4.50	0.13	
合 計		3,388.42	100.00	

竣工図面

工事名	(仮称) 三好アパート新築工事		
開発区域 の地名	北九州市八幡西区医生ヶ丘		
図面 種別	土地利用計画平面図		
図面番号	縮 尺	設 計 年 月 日	
5	1:250		
設 計 者	コンサルタントモリ株式会社 092-712-2044		