


土地利用計画平面図 S=1:500

所在：北九州市八幡西区浅川学園台三丁目・若松区ひびきの南二丁目地内

種別	面積	割合
宅地	1845.53	85.5%
道路	313.99	14.5%
全体	2159.52	100.0%

凡例

記号	名称
	擁壁
	石積
	側溝
	溜樹
	法面
	道路
	宅地
	造成協力地
	開発区域
	番号
	計画高
	面積

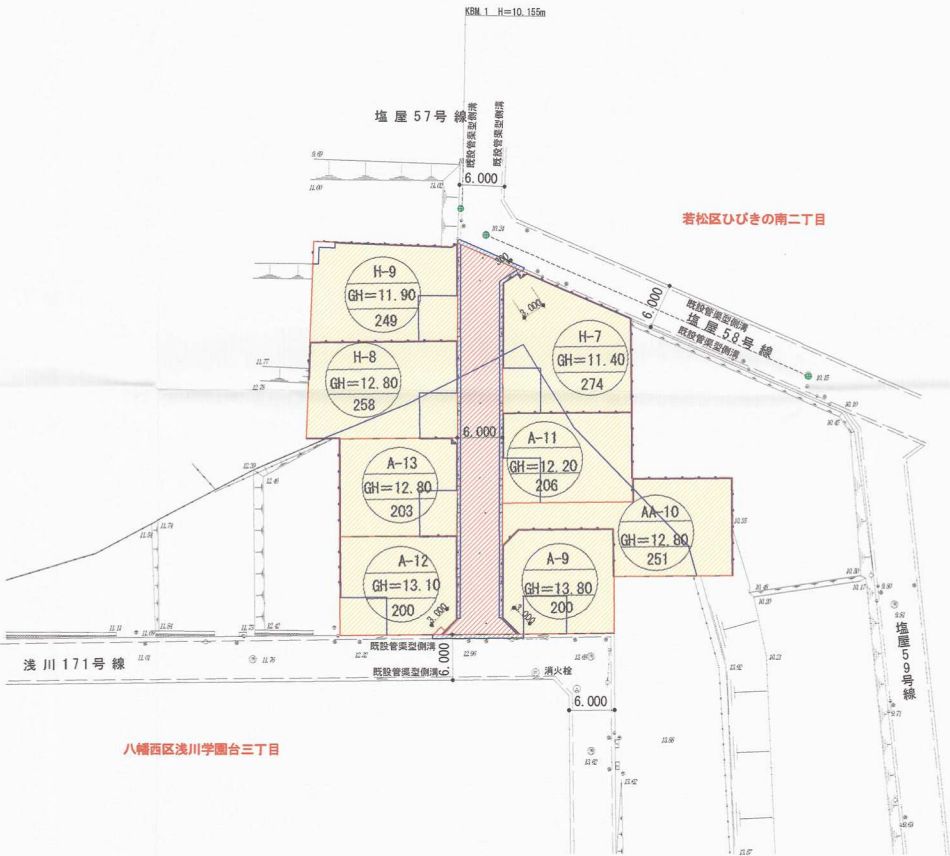

竣工図面

※管渠型側溝10mに1ヶ所グレーチング蓋

開発者	大和ハウス工業株式会社		
開発区域の地名	北九州市八幡西区浅川学園台三丁目・ひびきの南二丁目地内		
図面種類	土地利用計画平面図		
図面番号	縮尺	設計年月日	
	図示	1719.3	
設計者	北九州市八幡西区千代ヶ崎三丁目1番 氏名 柳松尾測量		