


土地利用計画平面図

S=1/200

北九州市八幡西区上香月一丁目3199他

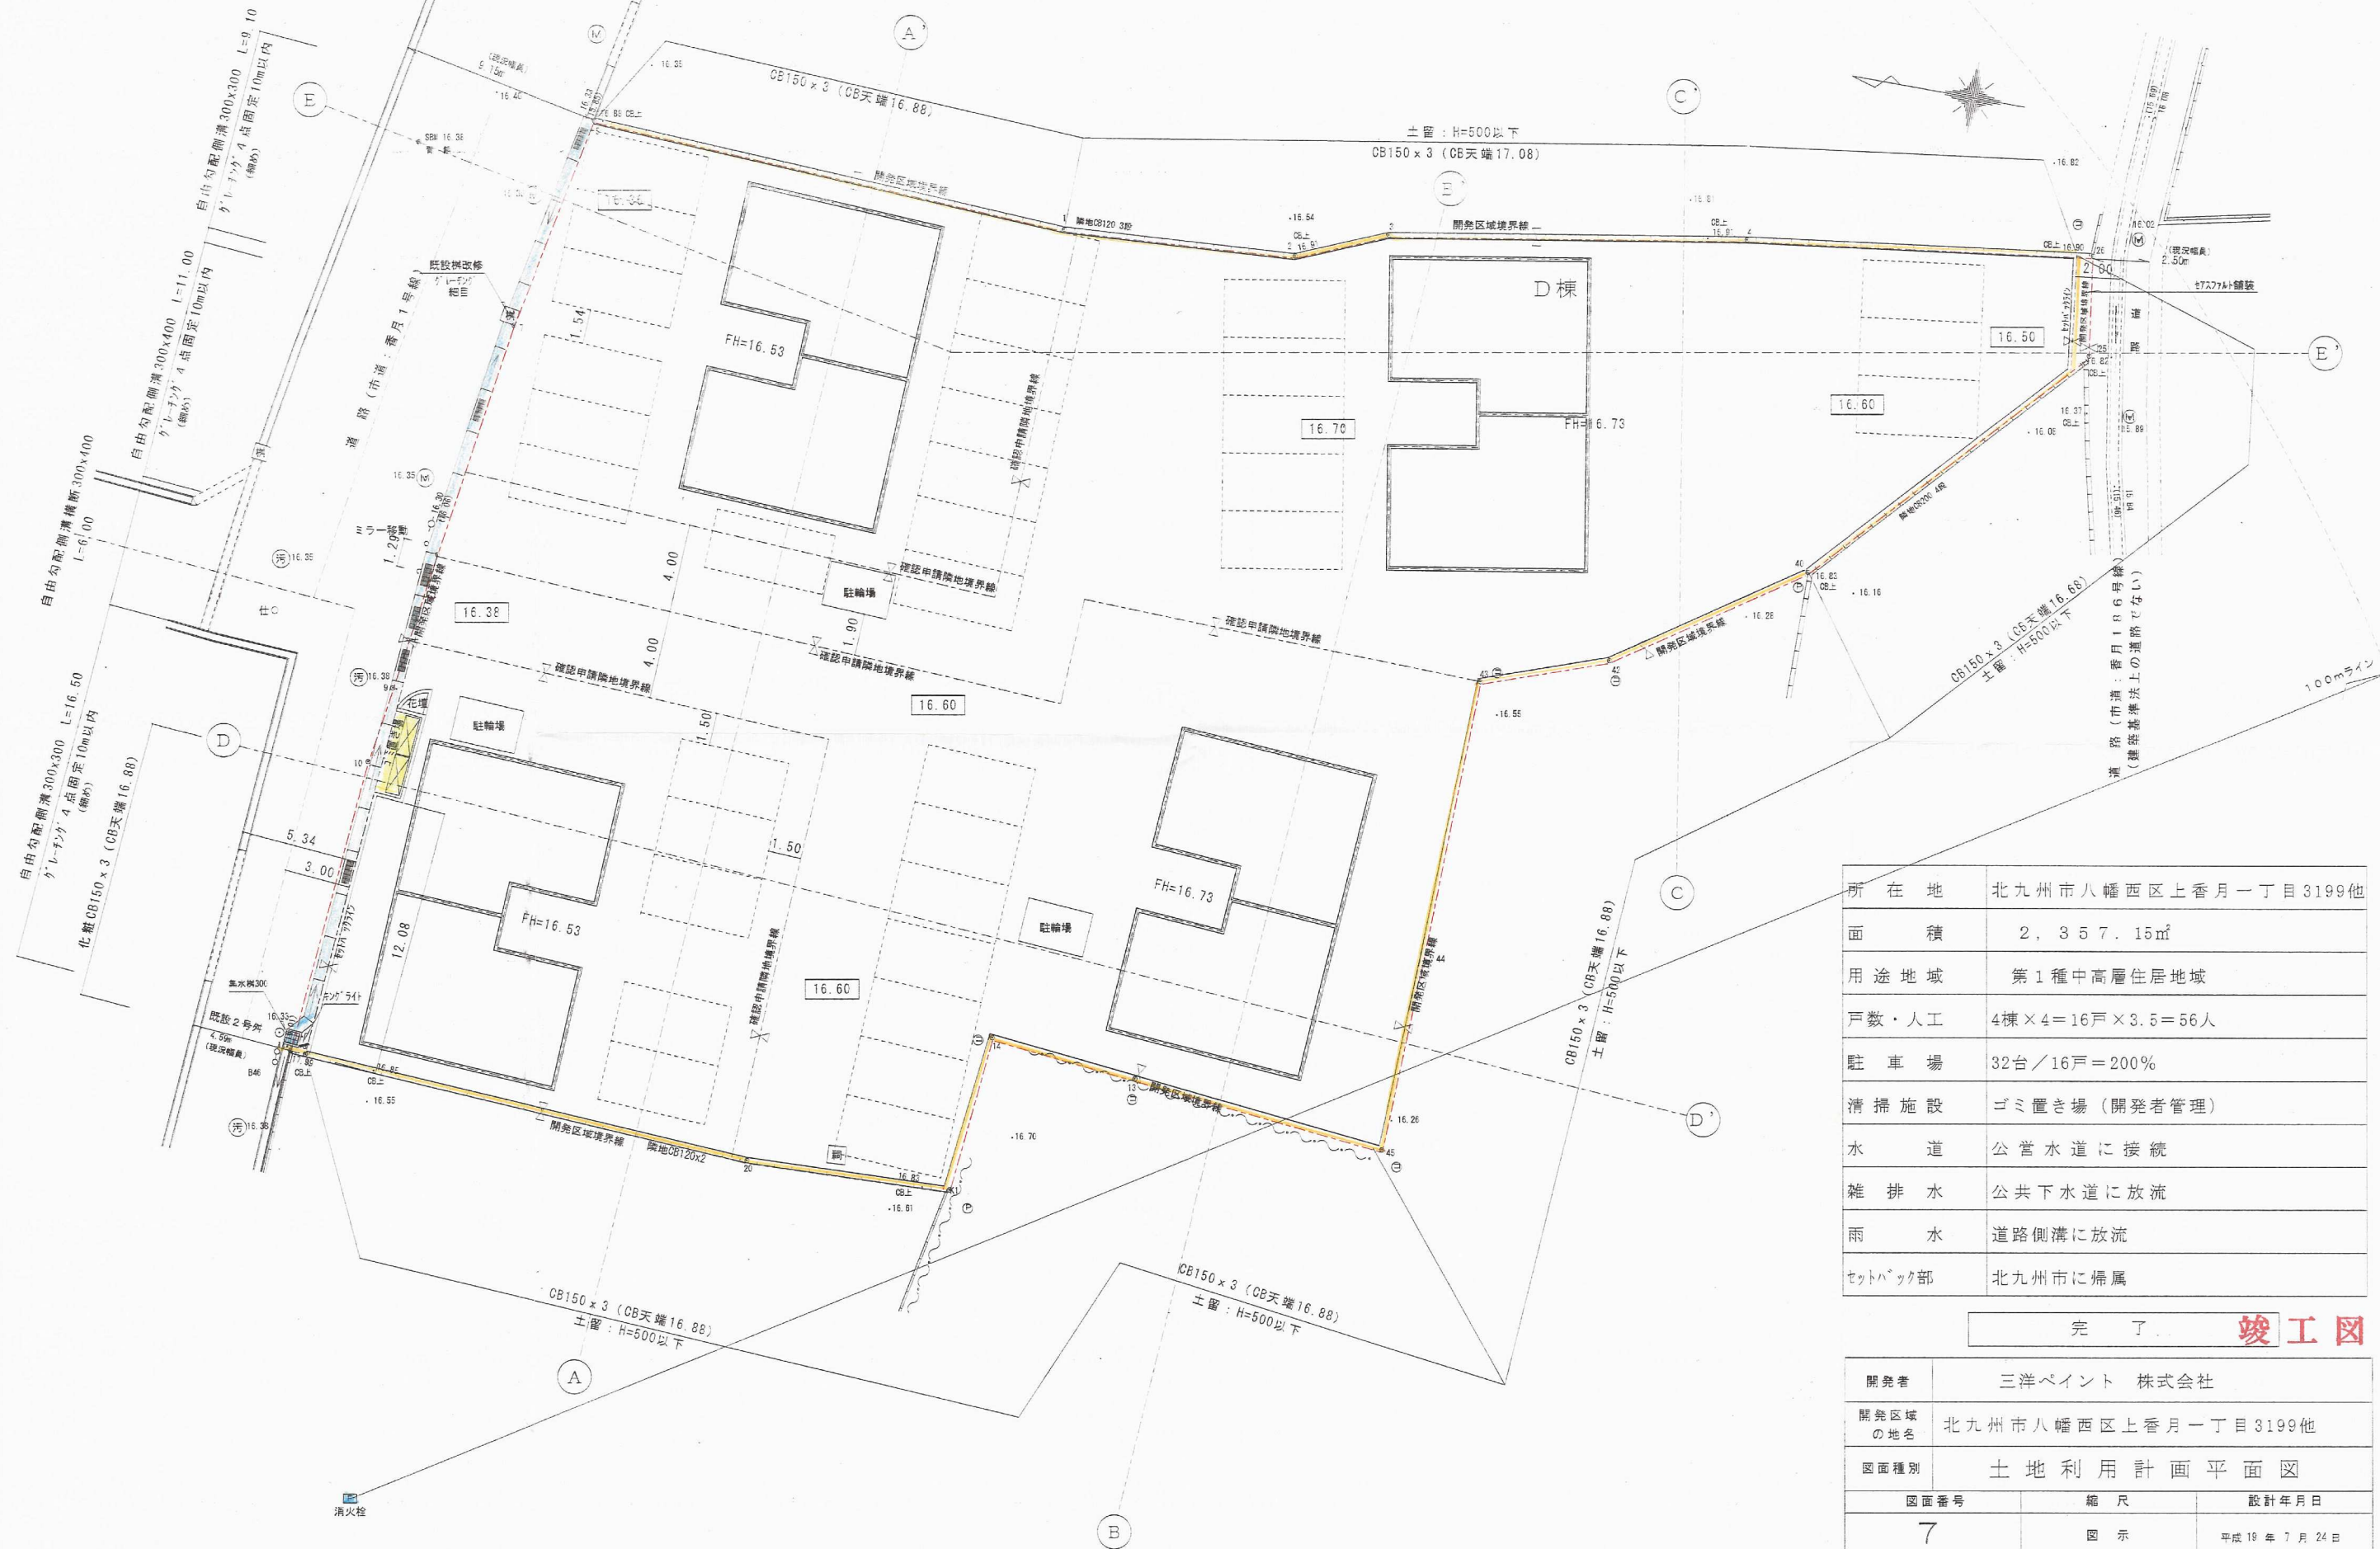

所在地	北九州市八幡西区上香月一丁目3199他
面積	2,357.15㎡
用途地域	第1種中高層住居地域
戸数・人口	4棟×4=16戸×3.5=56人
駐車場	32台/16戸=200%
清掃施設	ゴミ置き場(開発者管理)
水道	公営水道に接続
雑排水	公共下水道に放流
雨水	道路側溝に放流
セットバック部	北九州市に帰属

完了 **竣工図**

開発者	三洋ペイント 株式会社
開発区域の地名	北九州市八幡西区上香月一丁目3199他
図面種別	土地利用計画平面図
図面番号	7
縮尺	図示
設計者	北九州市小倉小倉北区足立2丁目4-28 32 星和設計コンサルタント 柿田 日出夫 -932-1156