
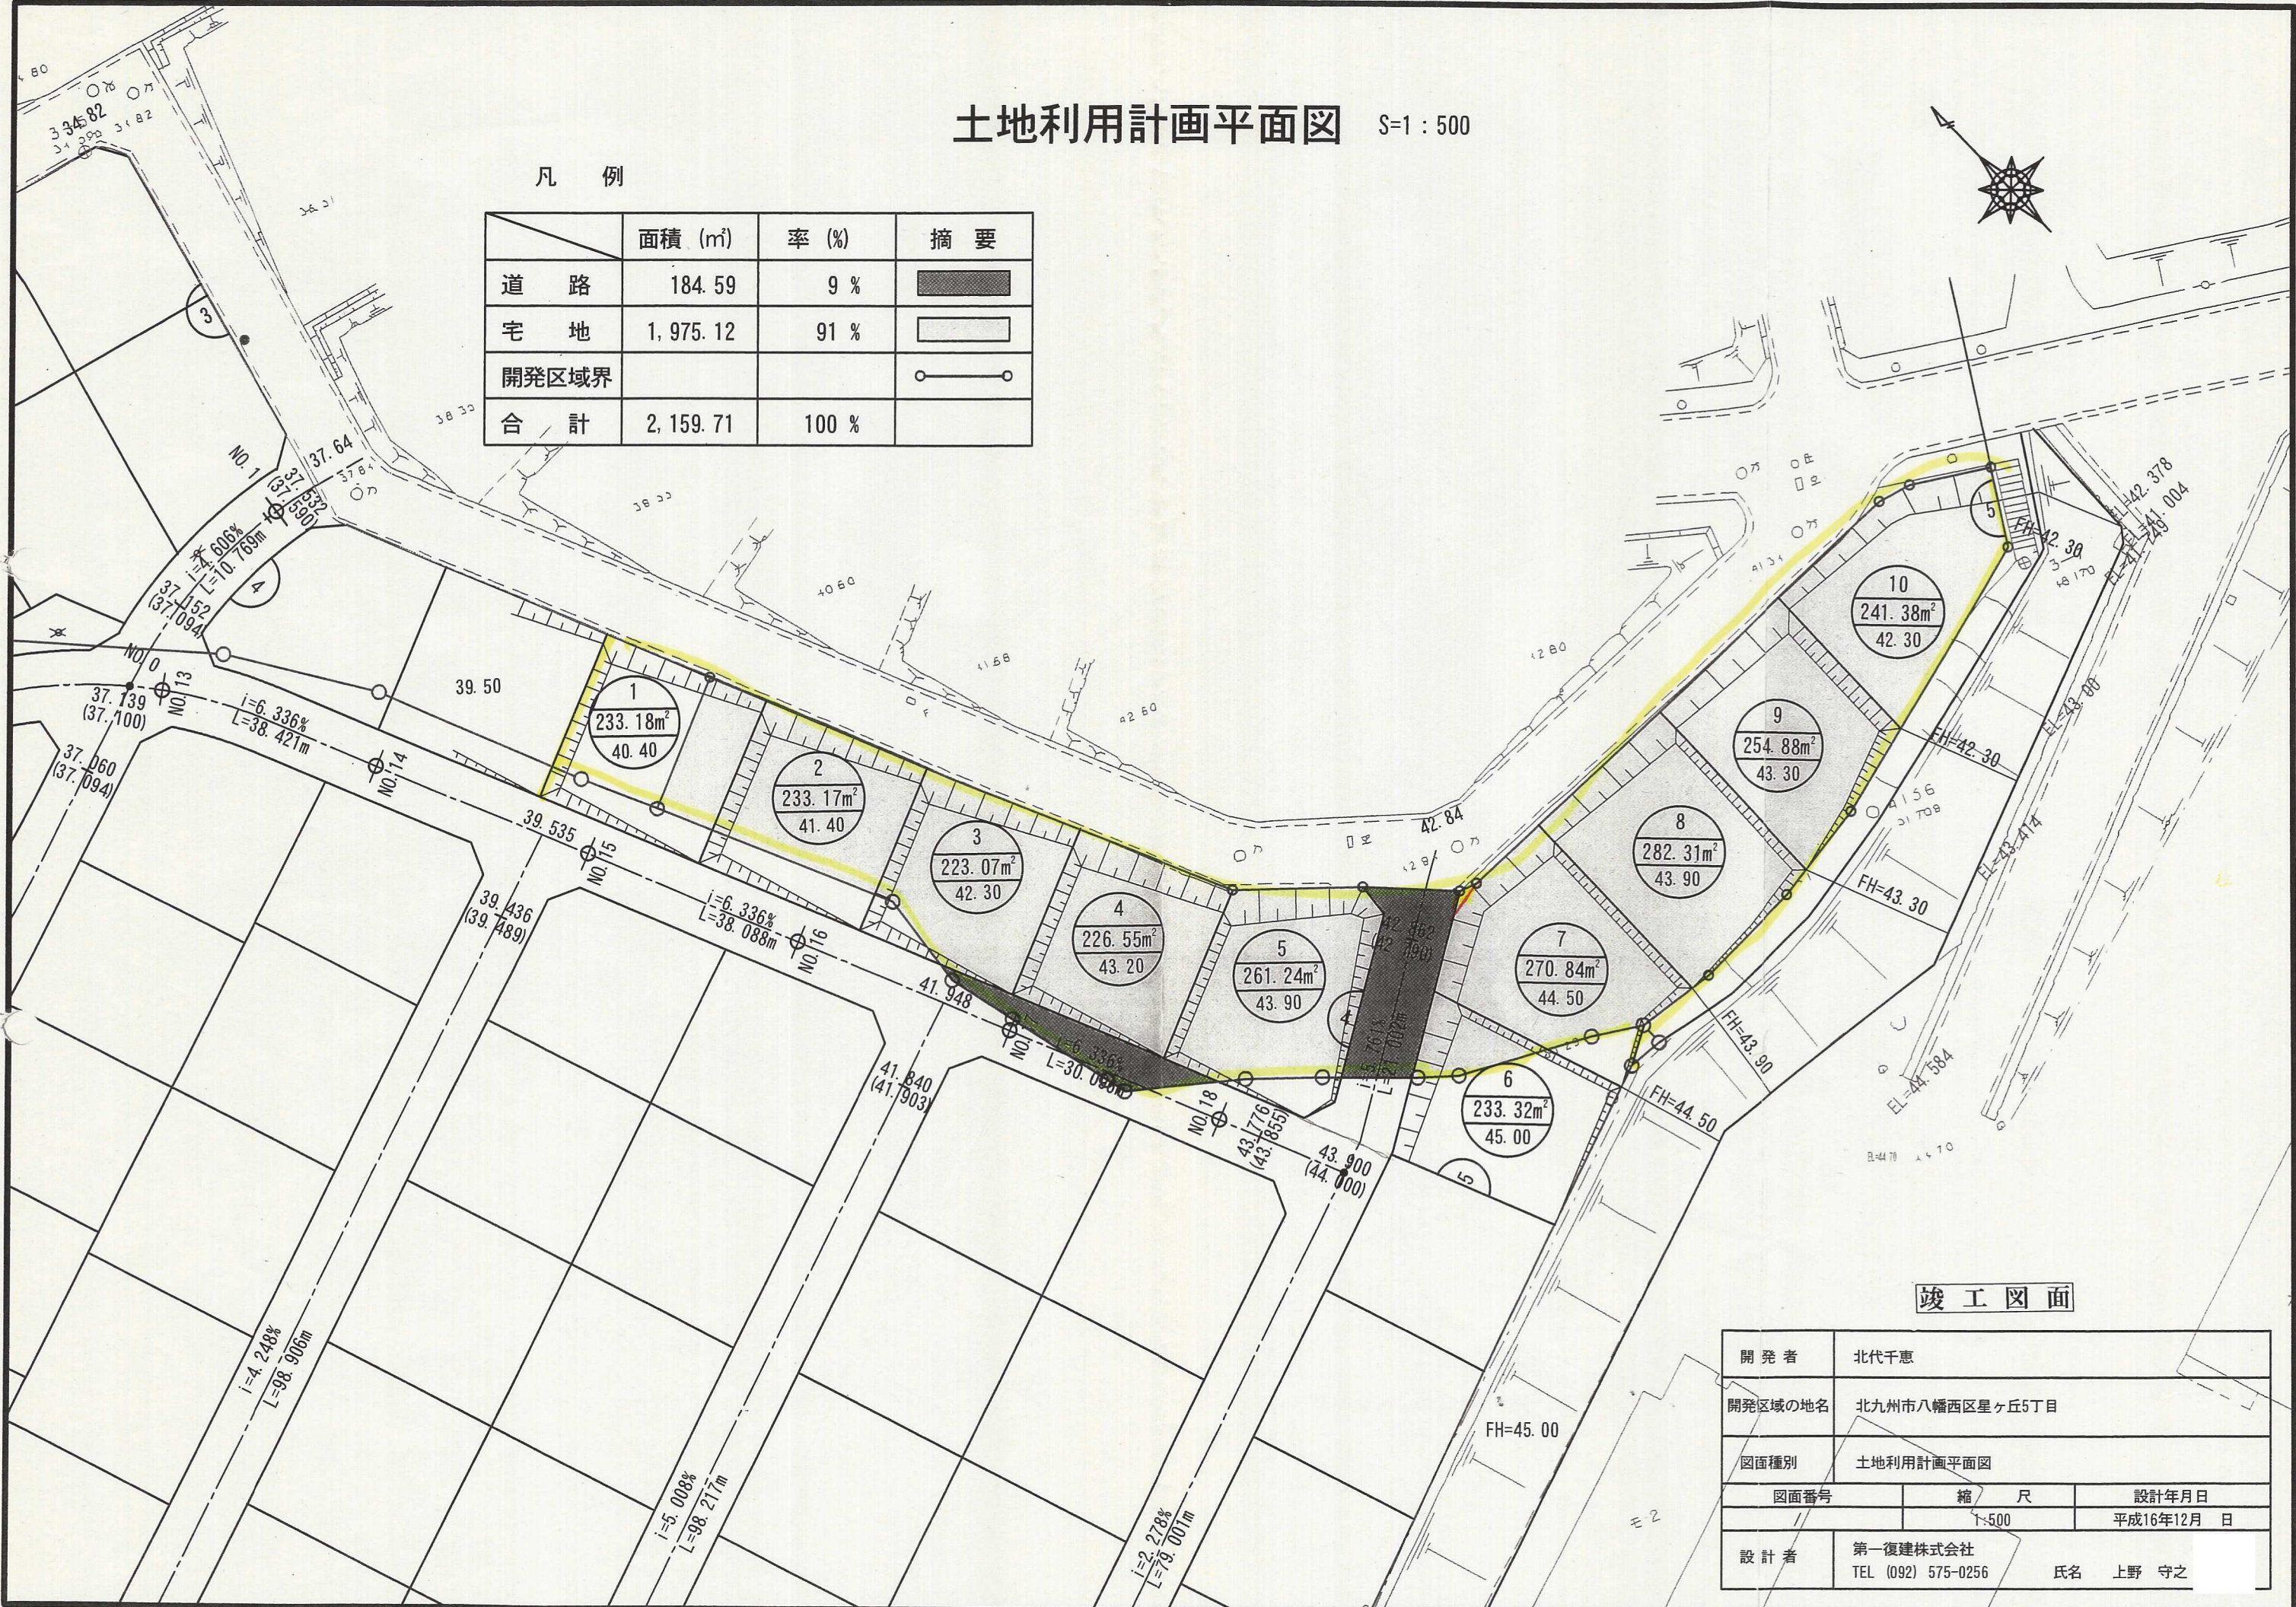


土地利用計画平面図 S=1:500

凡 例

	面積 (㎡)	率 (%)	摘 要
道 路	184.59	9 %	
宅 地	1,975.12	91 %	
開発区域界			
合 計	2,159.71	100 %	

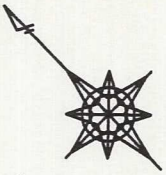

竣工図面

開 発 者	北代千恵		
開発区域の地名	北九州市八幡西区ヶ丘5丁目		
図面種別	土地利用計画平面図		
図面番号	縮 尺	設計年月日	
	1:500	平成16年12月 日	
設 計 者	第一復建株式会社 TEL (092) 575-0256	氏名	上野 守之