
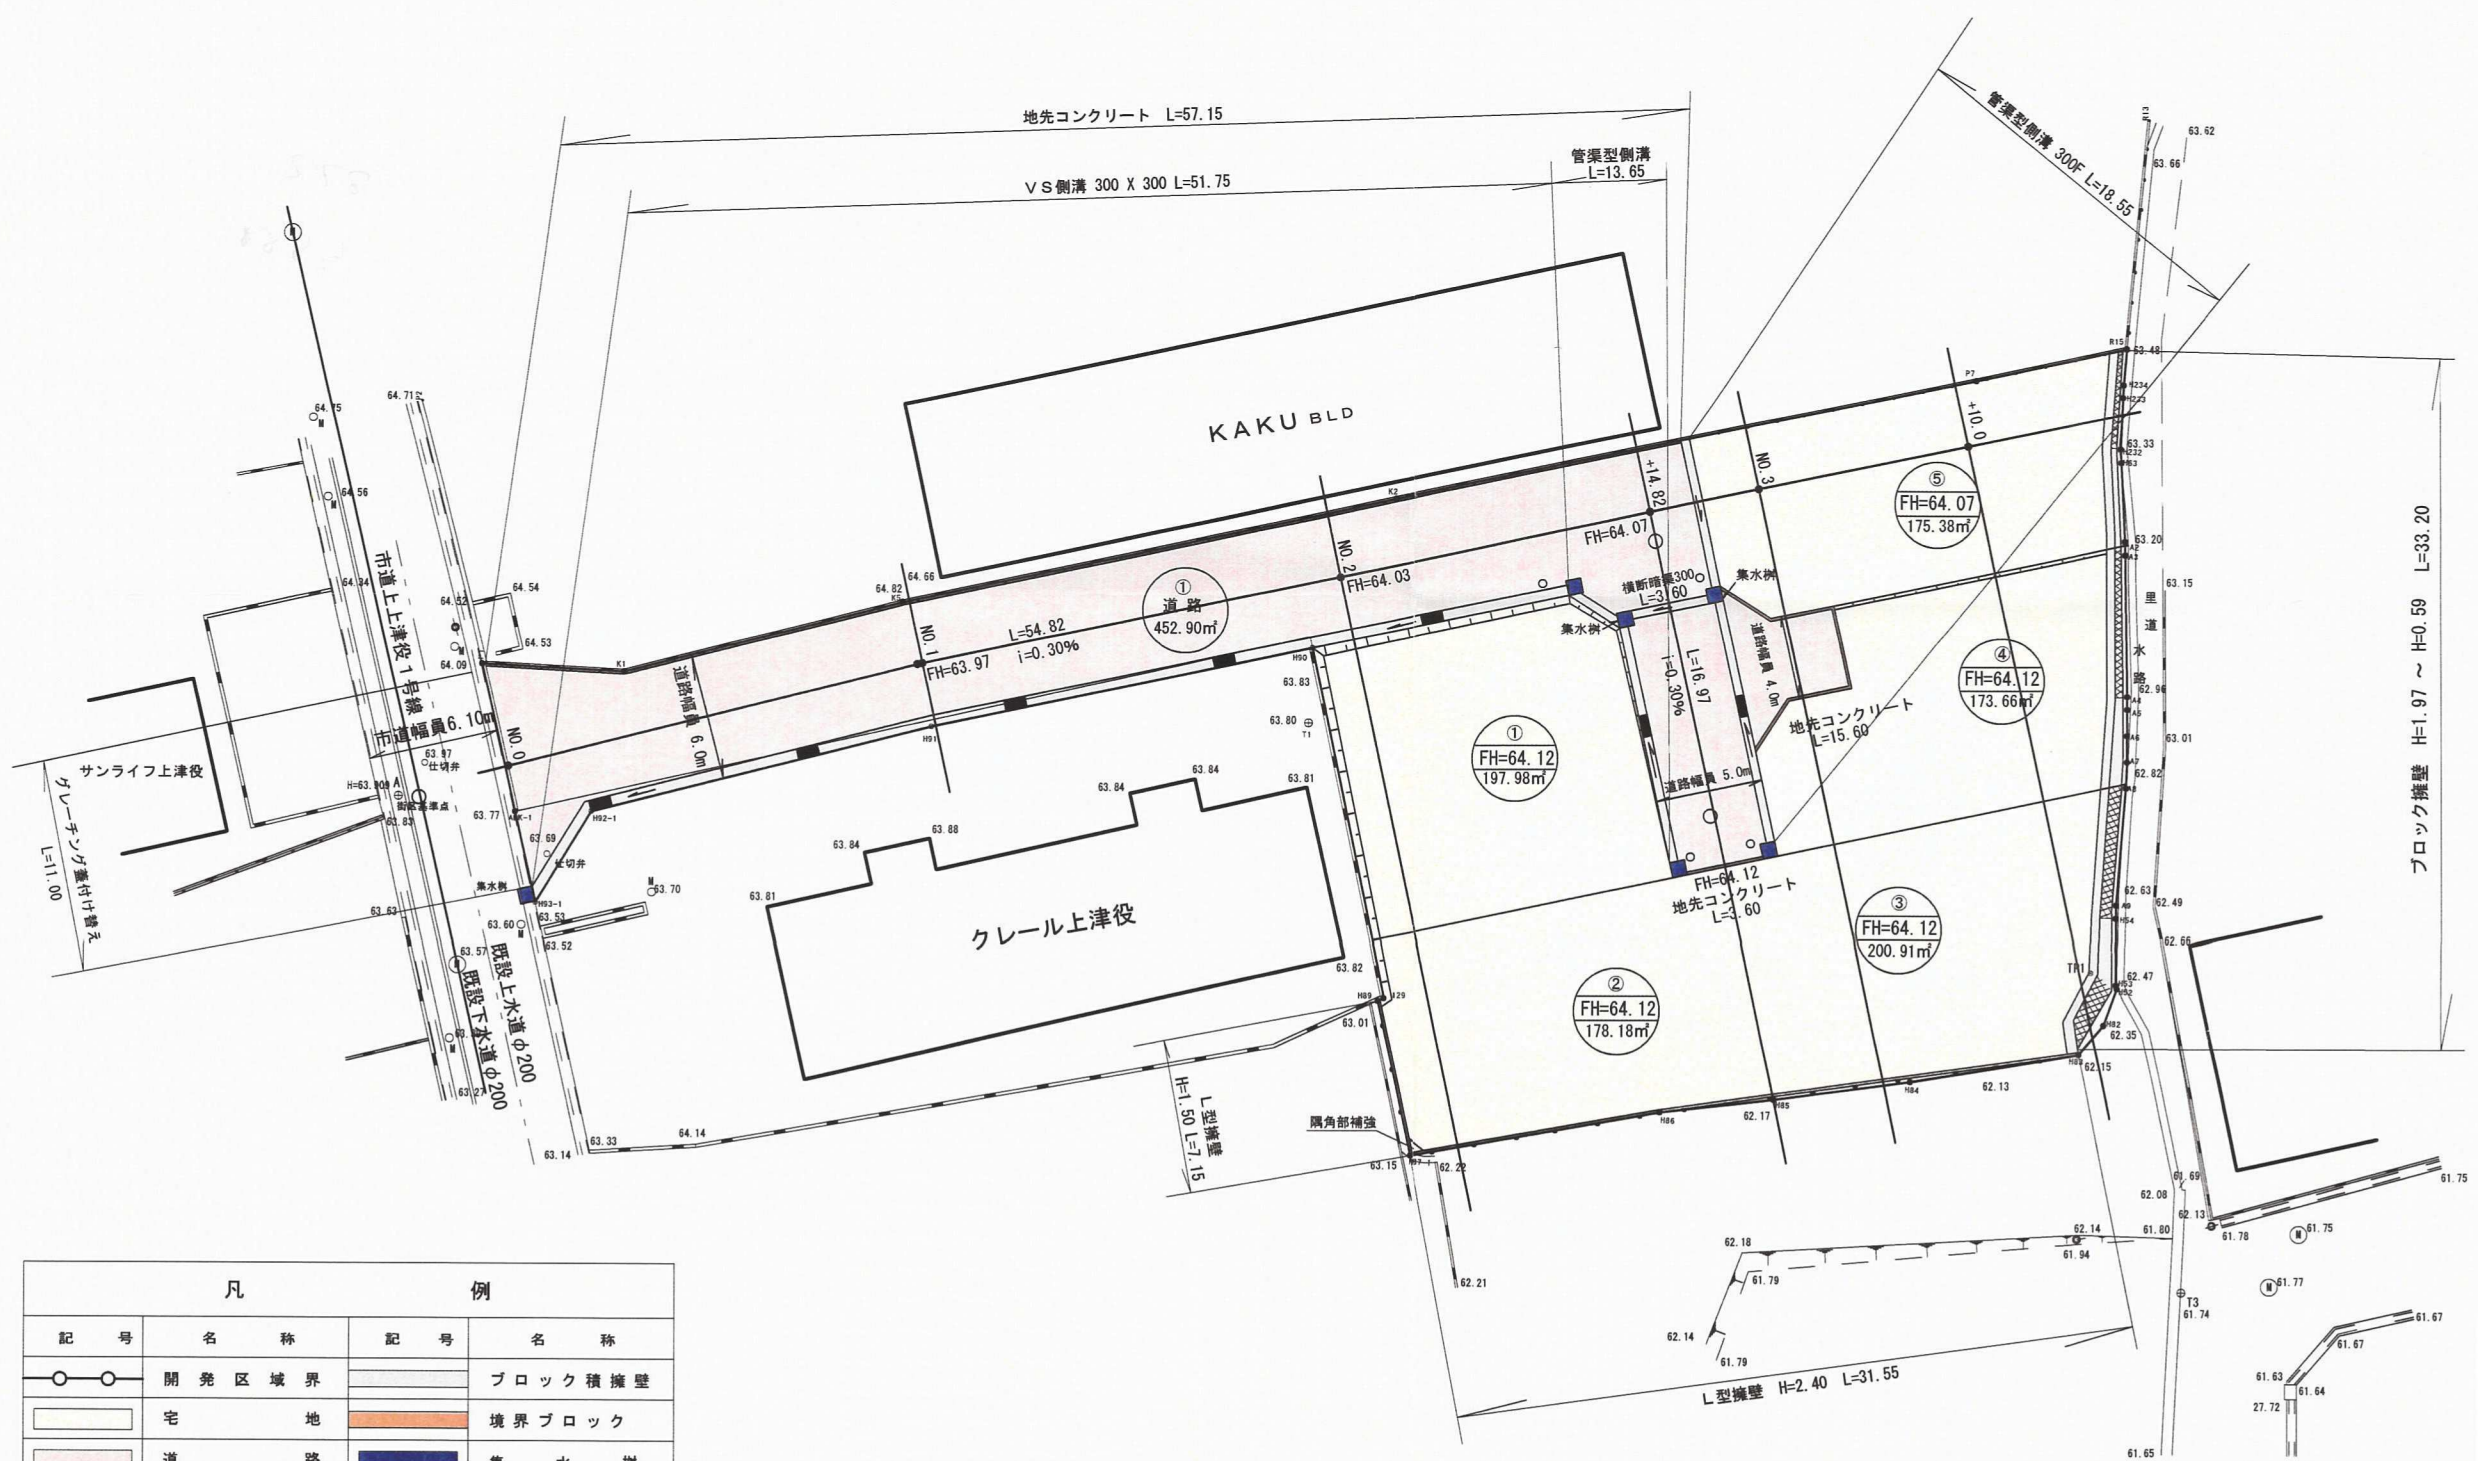


20A36
街区基準点
消火栓

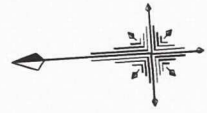

凡		例	
記号	名称	記号	名称
○—○	開発区域界	□	ブロック積擁壁
□	宅地	□	境界ブロック
□	道路	□	集水樹
□	側溝	□	L型擁壁
—	下水道	- - -	上水道

(竣工後)	
工事名	上津役開発 工事
図面名	土地利用計画平面図
所在地	北九州市八幡西区上津役二丁目
作成日	平成 21 年 1 月 5 日
図面番号	縮尺 整理番号
	1:250
図面 業 中 第 号	
作成者	下関市彦島本村町六丁目19番10号 (有) サンパティックコンサルタント TEL (083) 267-3834