


竣工図

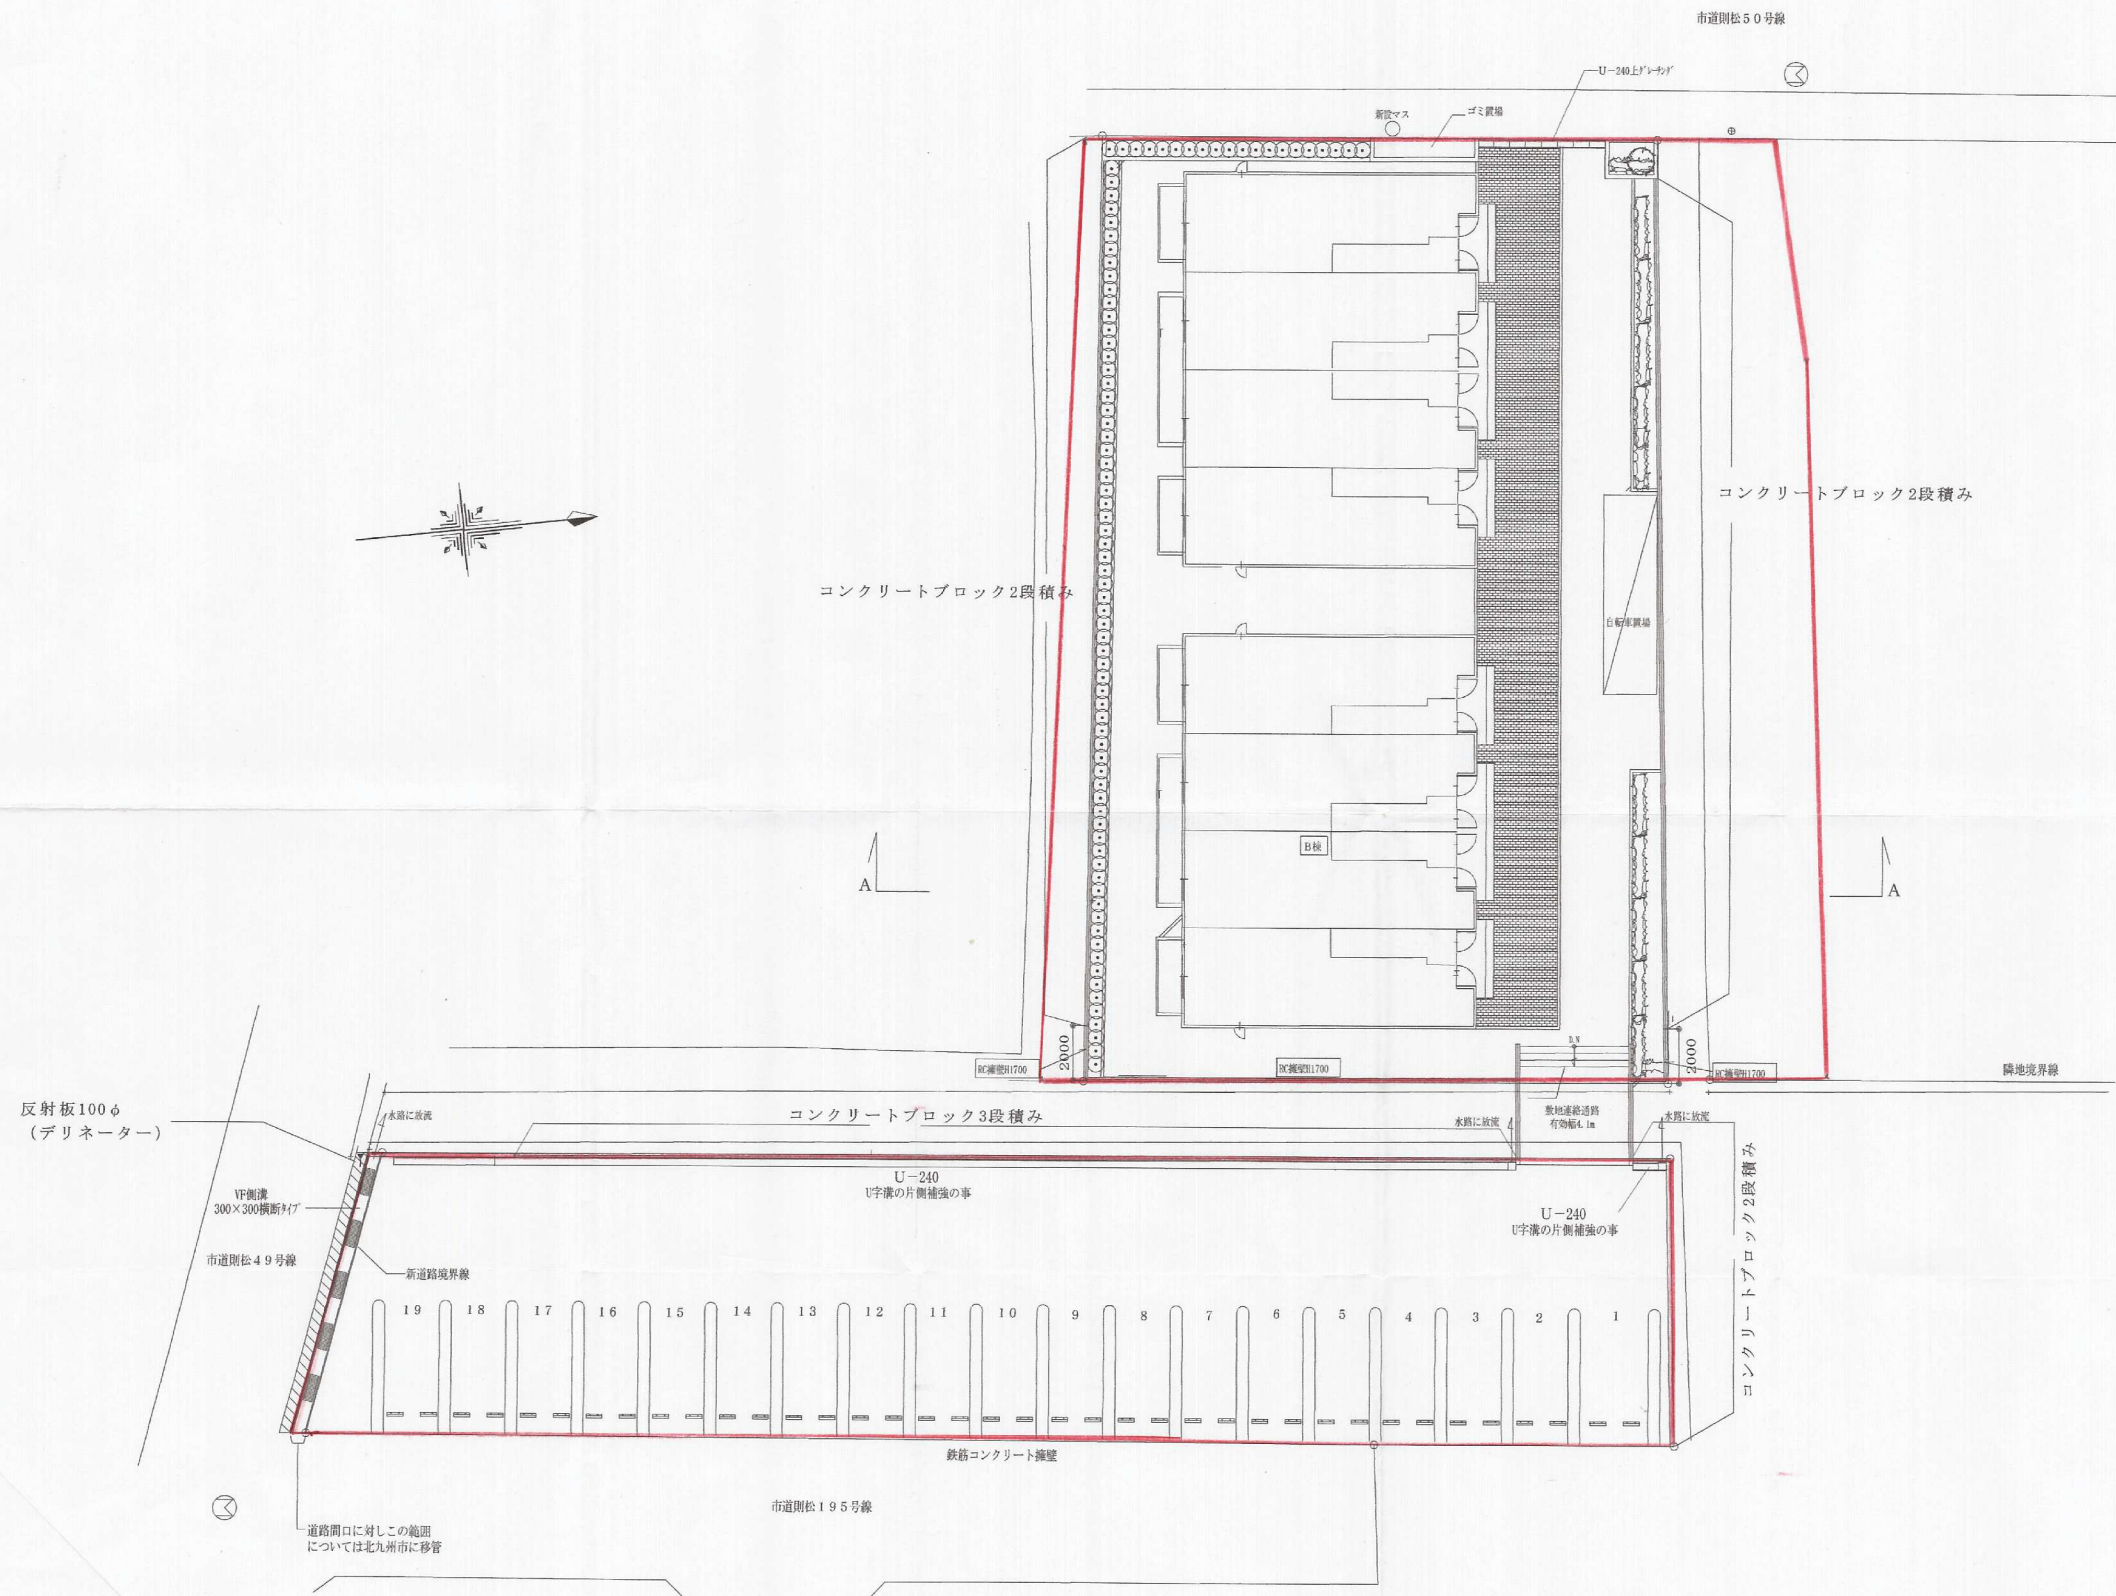

開発区域境界線	○	階段	U形側溝及び寸法 L形側溝及び寸法 グレーチング側溝 その他側溝	馬蹄形	△	管 (雨、汚水、合流)	HPφ300 流木方向 既設管渠	開加ブロック積擁壁	H=2.5 H=2.5 H=2.5 φ	制水弁	消防栓 防火水櫃は 実在の形に する。
ベンチマーク	□			矩形	□	横断暗渠	□呼び径	重力式擁壁		消防水利施設	
宅地番号 造成計画高 敷地面積	宅地番号 造成計画高 敷地面積			卵形	▽	河川	××××××××	RC擁壁		樹木	××××××
道路延長・勾配 変換点	1=3.0% 1=30.0m	併用 円形		管番号 勾配延長	管径 雨水 汚水	法面	雨水 汚水	給水管		緩衝帯	

開発者	夜部和夫		
開発区域の地名	北九州市八幡西区則松五丁目1911-1、1912		
図面種別	土地利用計画図		
図面番号	縮尺	設計年	
	1/200	H15	
設計者	北九州市八幡西区折尾一丁目8番3号 093-602-1112 土地家屋調査士 石島 靖		