


# 土地利用竣功図

縮尺 1:250

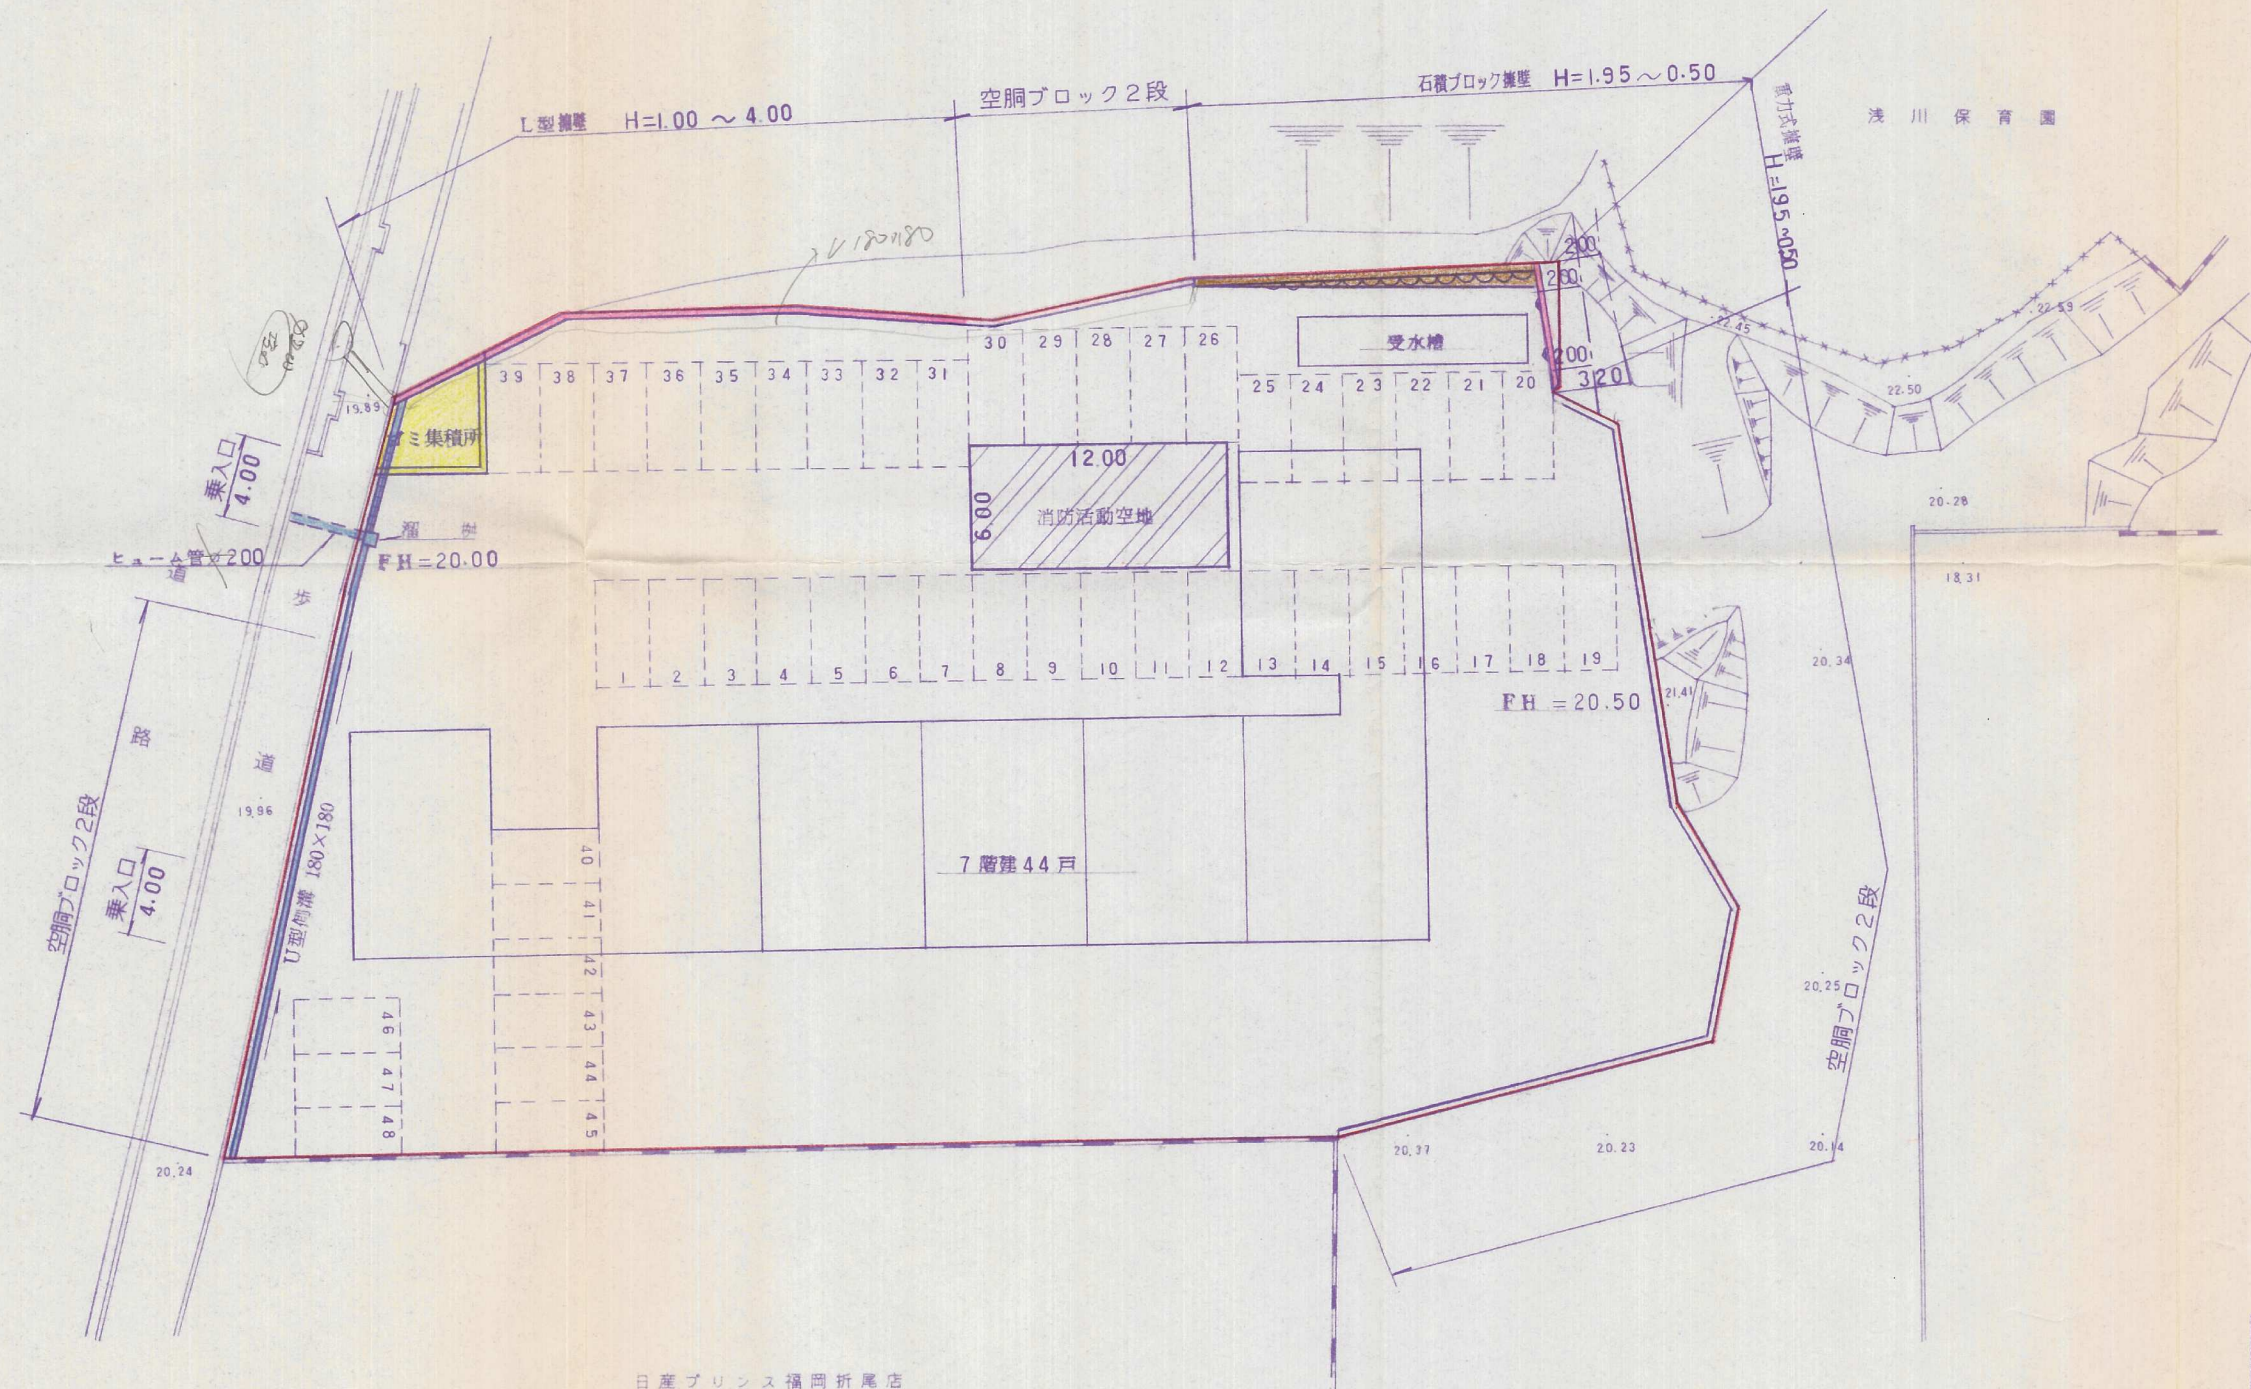

## 竣工図

開発者	511-8855	第一交通産業株式会社
開発区域の地名	八幡西区大字浅川	
図面種別	土地利用竣功図	
図面番号	縮尺	設計年月日
6	S=1:250	
設計者	北九州市小倉北区馬場3丁目3-37 (有)高尾設計事務所	
	(代) 511-4067 氏名 高尾 容 旦	