


平面图 S=1:250
所在:北九州市八幡西区大字本城字相坂下地内

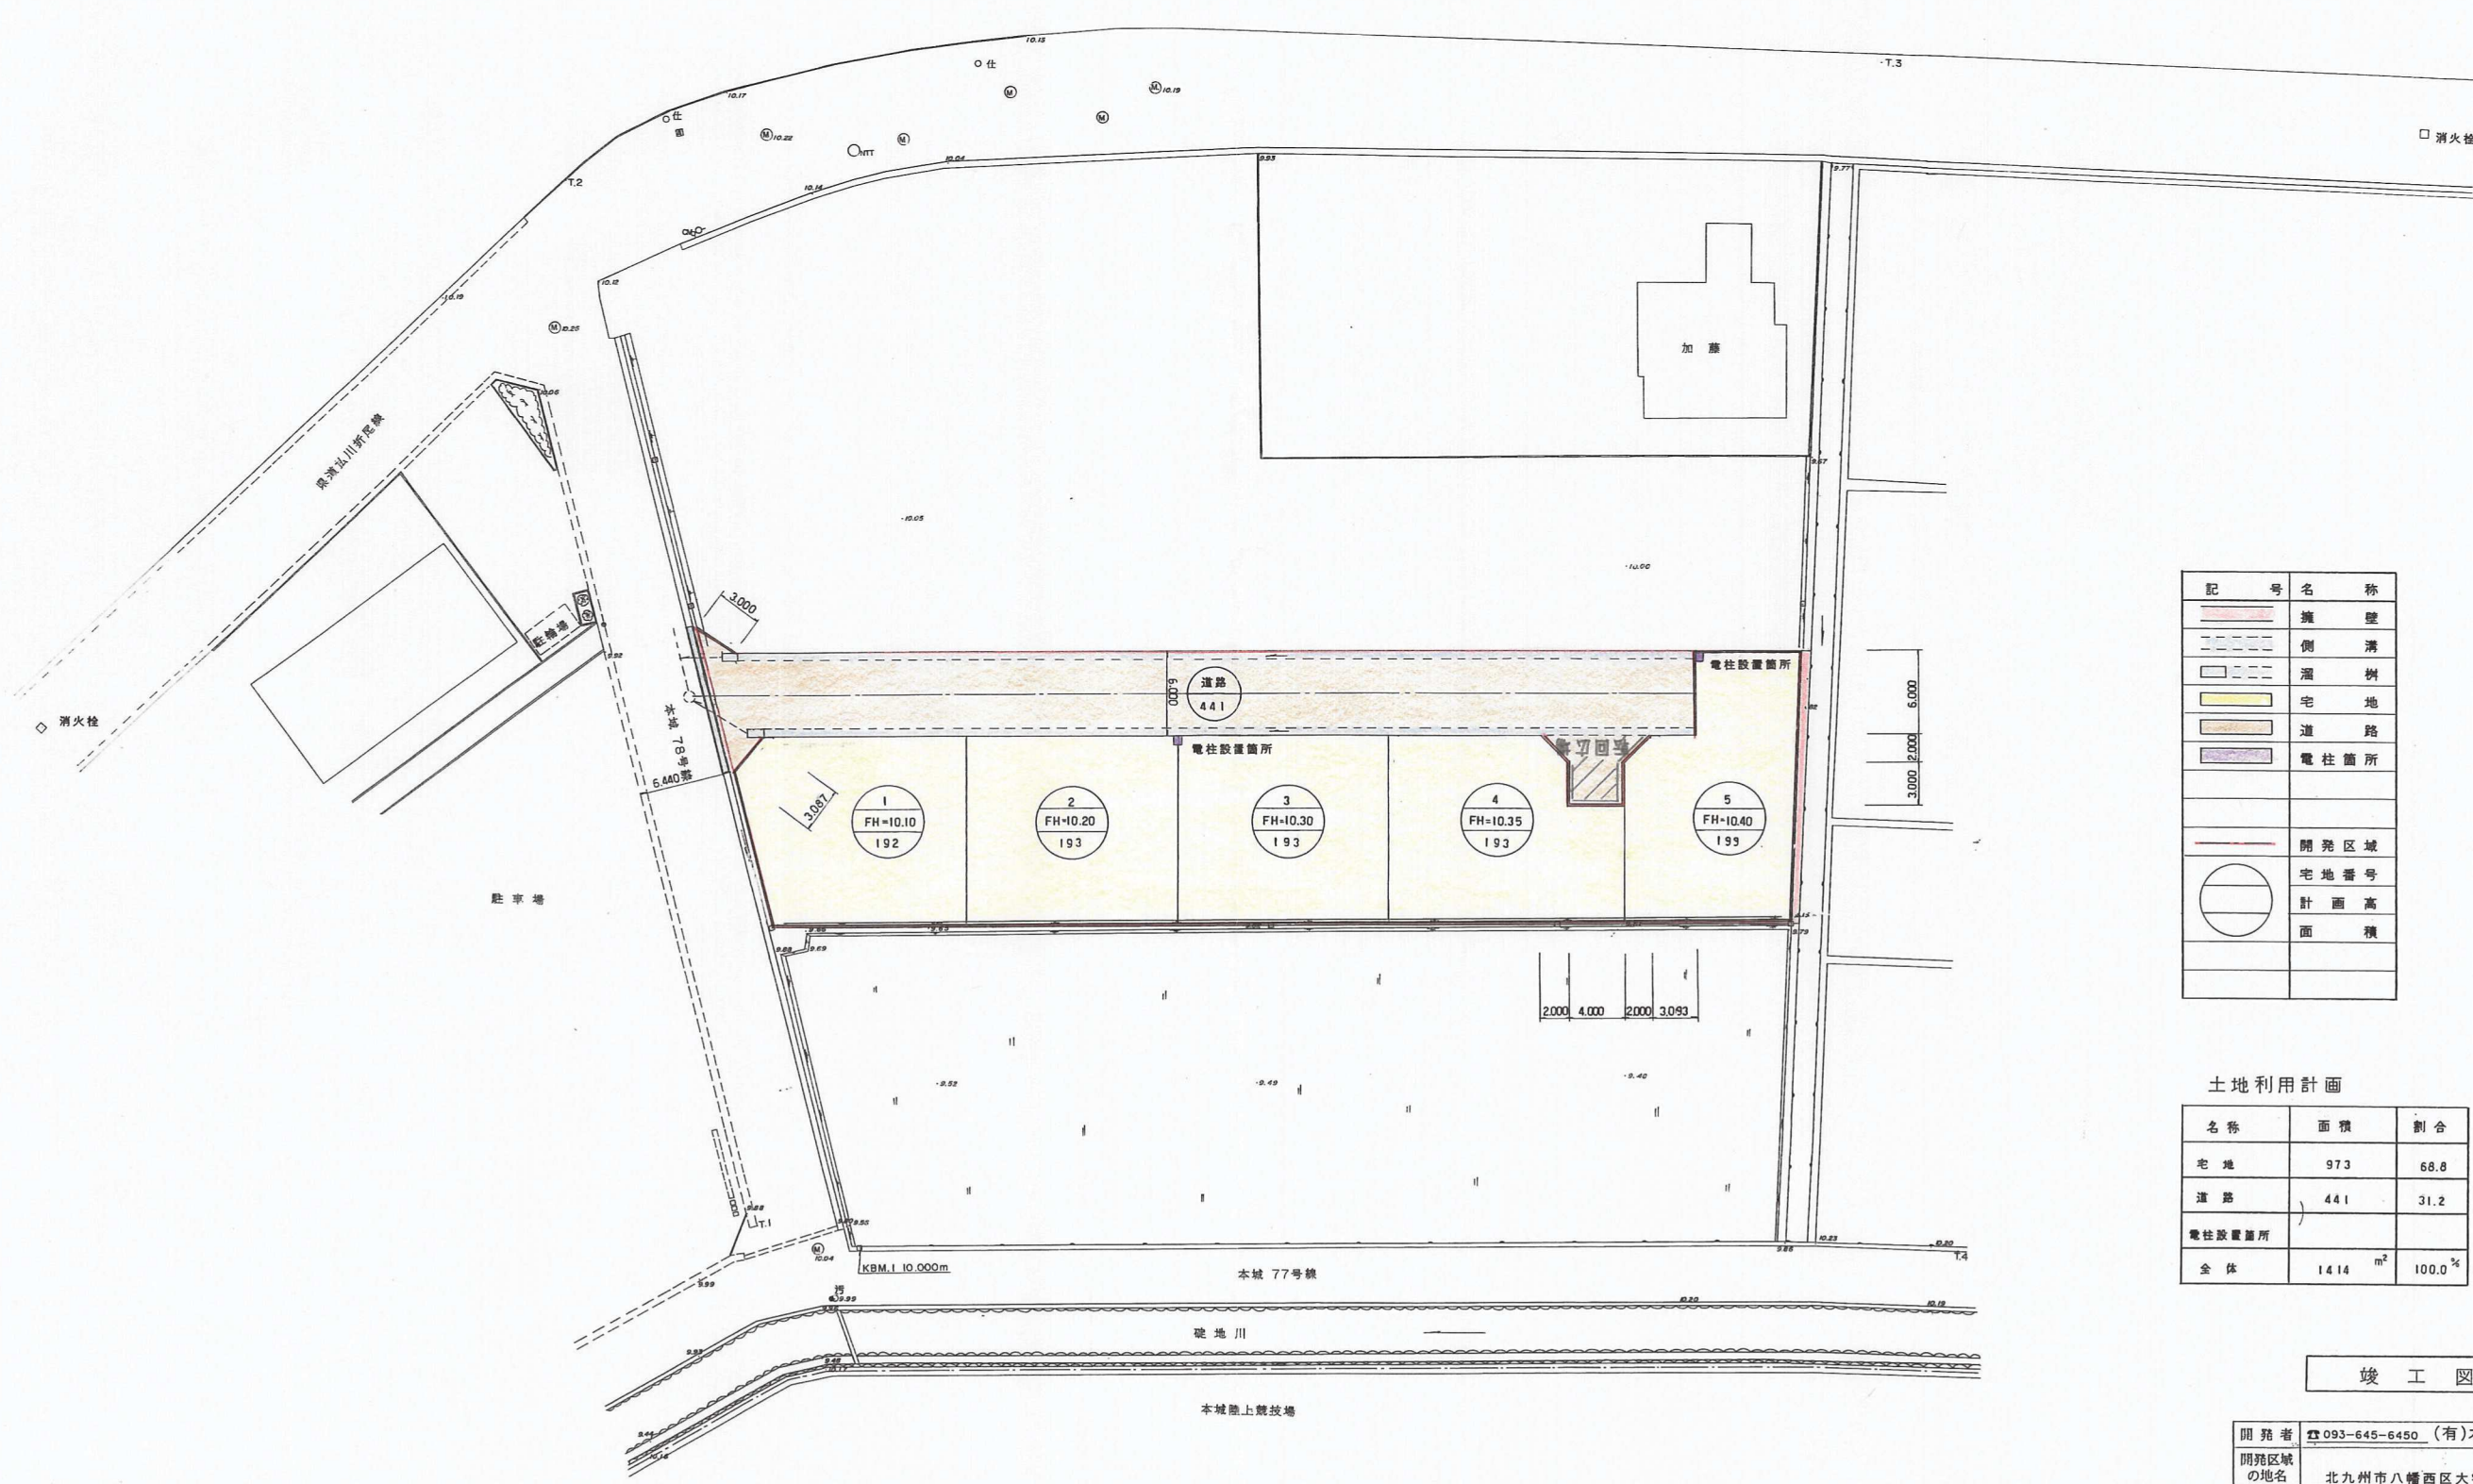

記号	名称
	擁壁
	側溝
	堀
	宅地
	道路
	電柱箇所
	開発区域
	宅地番号 計画高 面積

土地利用計画		
名称	面積	割合
宅地	973	68.8
道路	441	31.2
電柱設置箇所		
全体	1414 m ²	100.0 %

竣工図面

開 発 者	☎ 093-645-6450 (有)オズコーポレーション		
開発区域 の地名	北九州市八幡西区大字本城3398-7 外		
図面 種別	土 地 利 用 計 画 図		
図面番号	縮 尺	設計年月日	
図 示			
設 計 者	北九州市若松区高須東4丁目3-3-305 ☎ 741-2780 氏名 (株)松尾測量 印		