
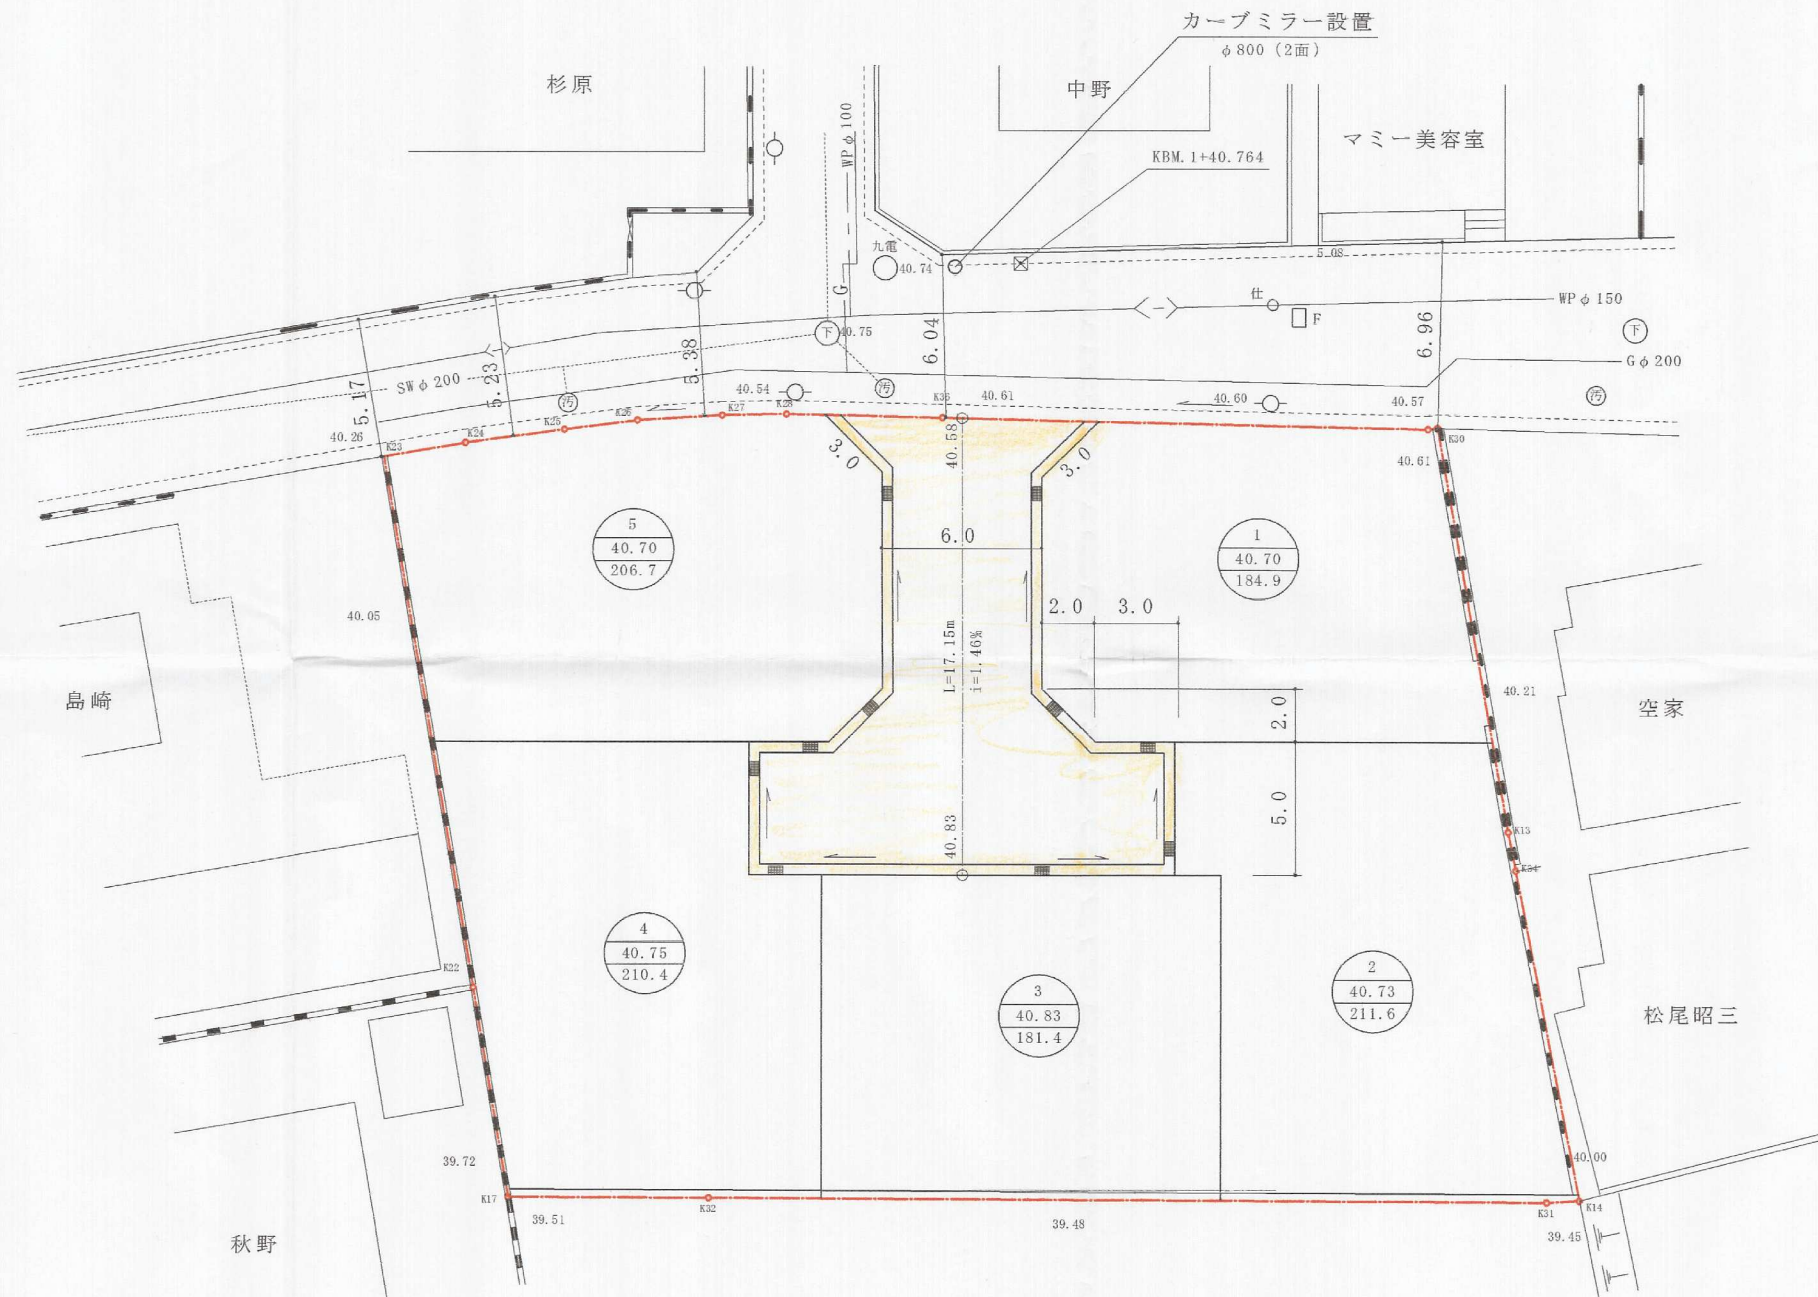


土地利用計画平面図 S=1:200

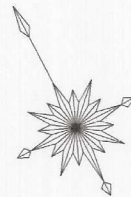

土地利用計画表

区 別	名 称	面 積 (㎡)	率 (%)
	宅 地	994.75	86.0
	道 路	161.54	14.0
	合 計	1156.29	100.0

凡 例

記 号	名 称
—○—	開発区域
○ FH=	宅地番号 宅盤高 (m) 敷地面積 (㎡)

竣 工 図

所 在 地	北九州市八幡西区町上津役西三丁目1706番2外		
図面種別	土 地 利 用 計 画 図		
図 面 番 号	縮 尺	設 計 年 月 日	
5 / 13	1 : 2 0 0	平成 1 6 年 1 1 月 日	
設 計 者	ト コ ー 開 発 有 限 公 司 氏 名 末 安 岩 男 644-7020		