


土地利用計画図 S=1/250



土地利用率表

種 別	面積 (㎡)	比率 (%)
宅 地	3,236.57	46.05
公 園	300.00	4.27
防火水槽	25.21	0.36
道 路	1,325.22	18.86
法 面	2,141.03	30.46
合 計	7,028.03	100.00

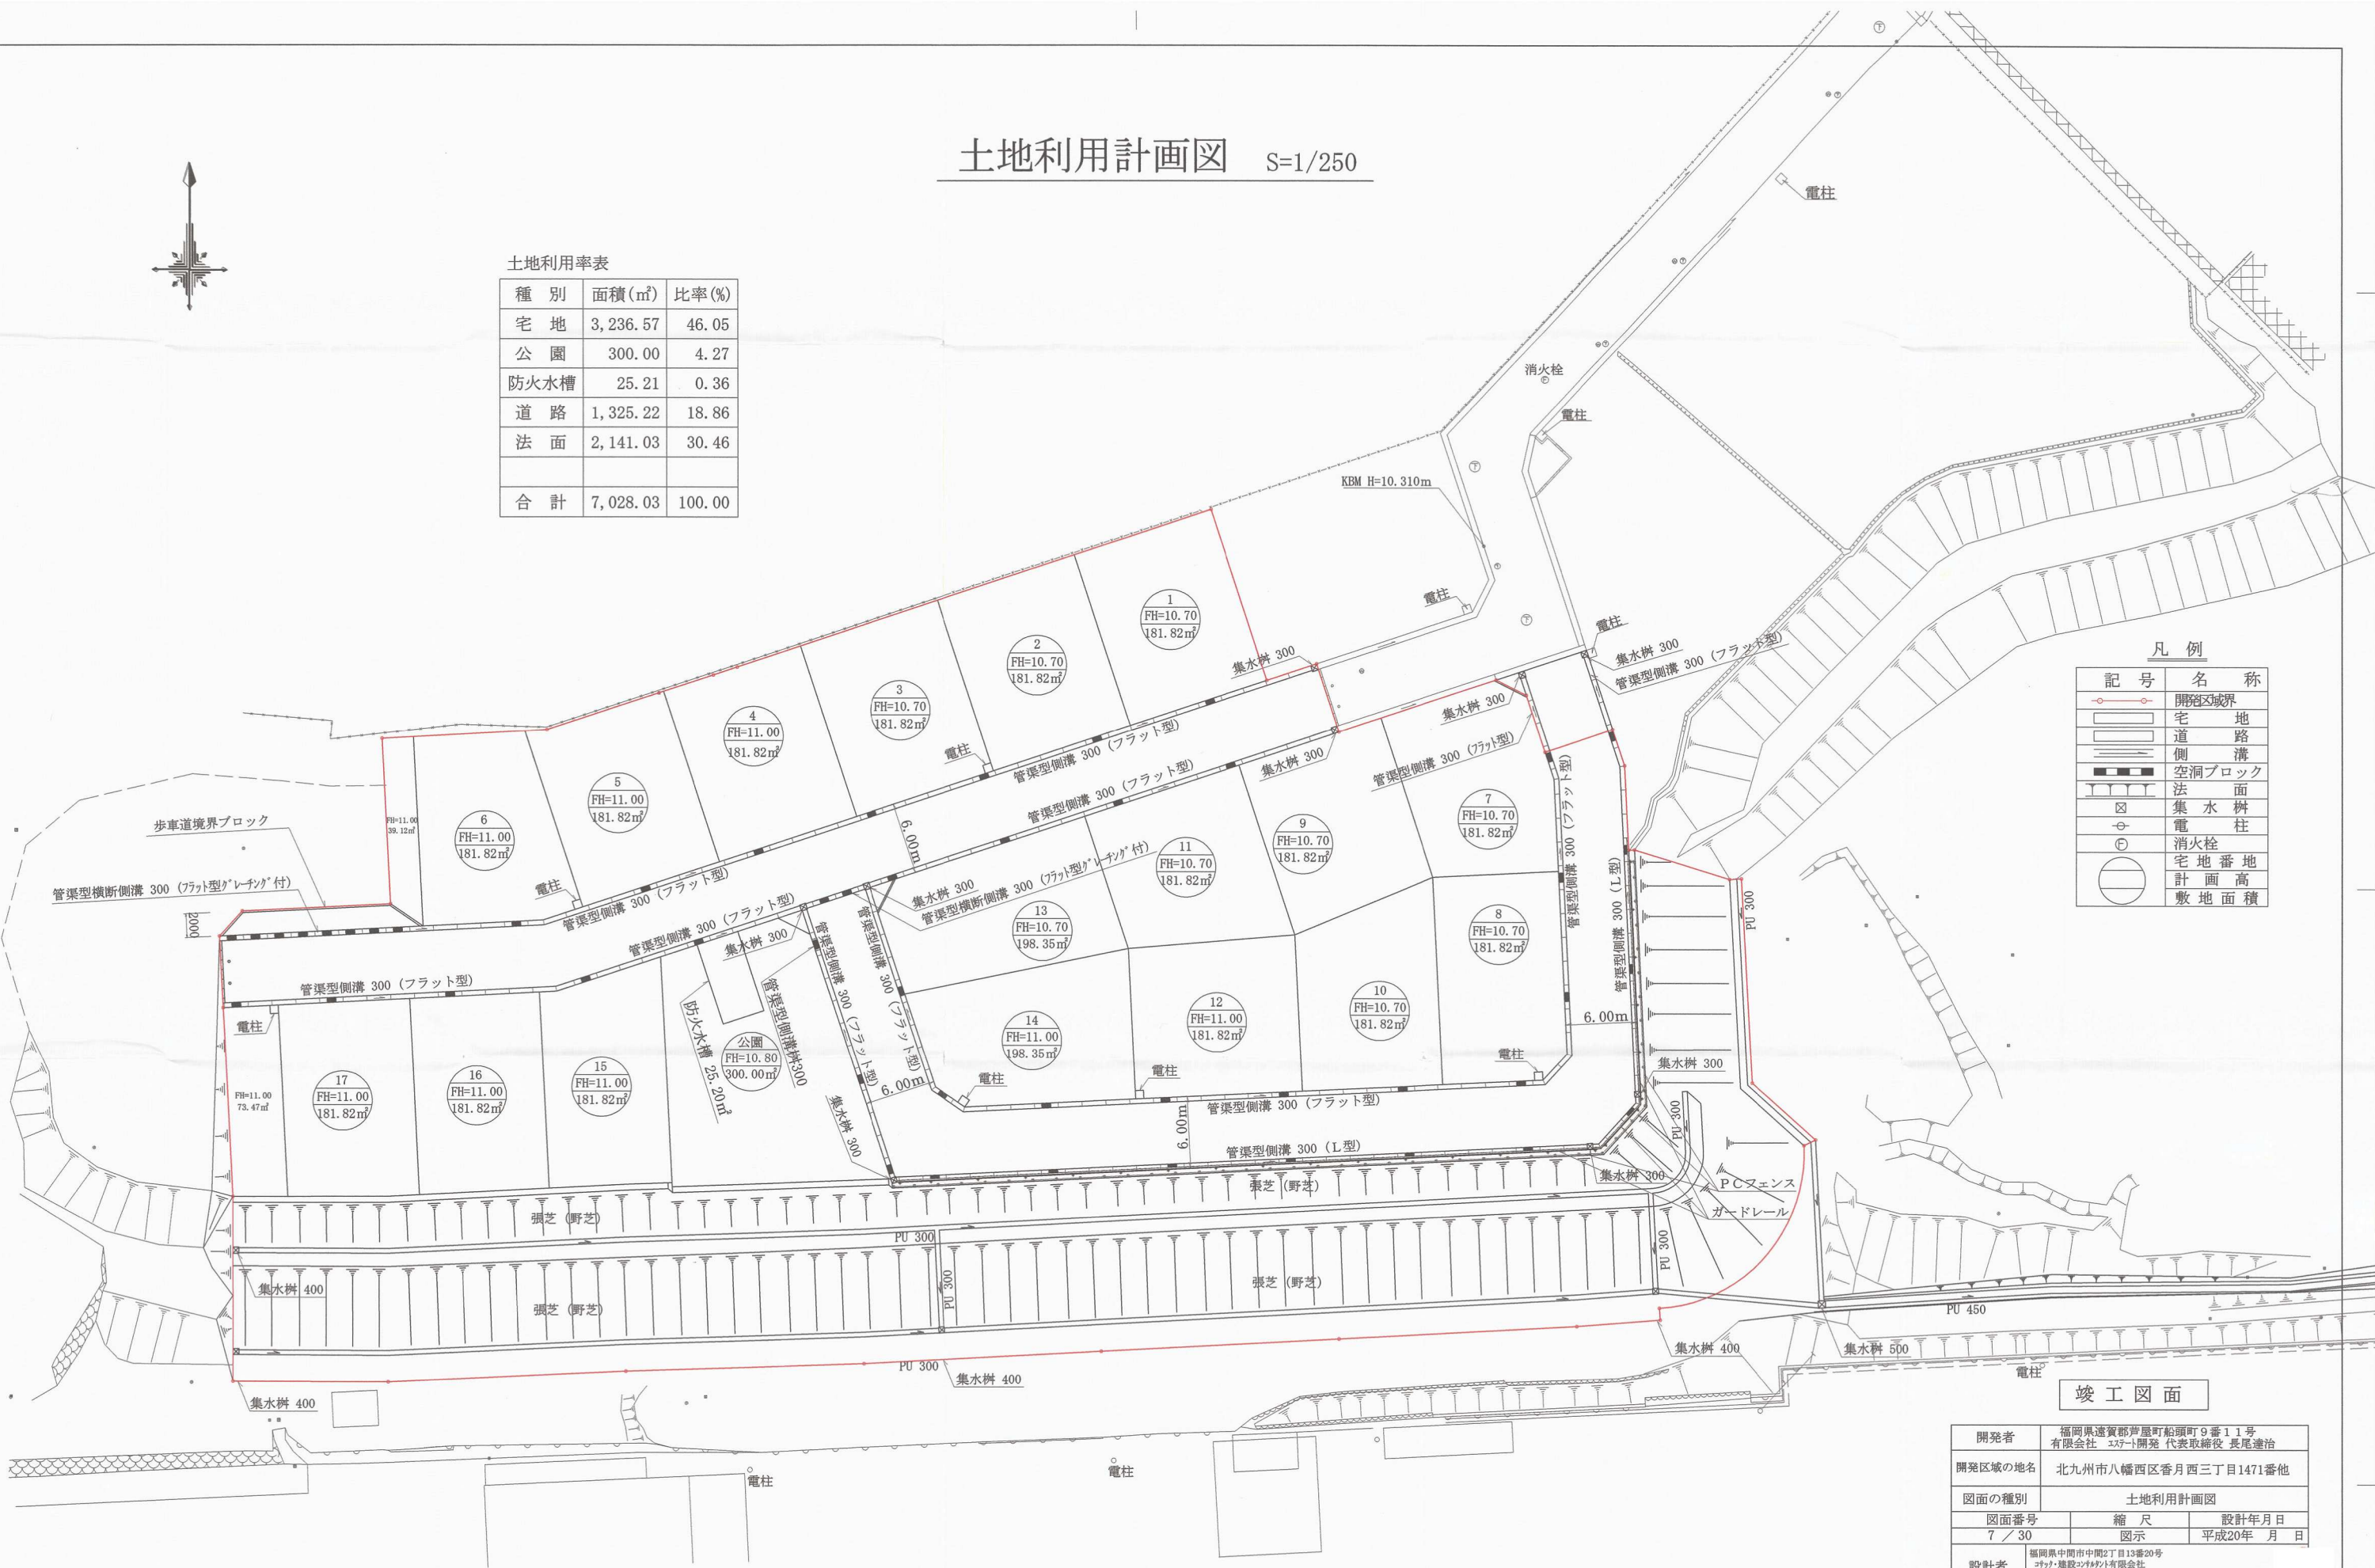

凡 例

記 号	名 称
—○—	開発区域界
□	宅 地
▬	道 路
▬▬▬	側 溝
▬▬▬▬	空洞ブロック
▬▬▬▬▬	法 面
⊠	集 水 樹
⊙	電 柱
⊕	消火栓
○	宅 地 番 地
○	計 画 高
○	敷 地 面 積

竣工図面

開発者	福岡県遠賀郡芦屋町船頭町9番11号 有限会社 エヌエー開発 代表取締役 長尾達治	
開発区域の地名	北九州市八幡西区香月西三丁目1471番他	
図面の種別	土地利用計画図	
図面番号	縮 尺	設計年月日
7 / 30	図示	平成20年 月 日
設計者	福岡県中間市中間2丁目13番20号 コサック・建設コンサルタント有限会社 TEL 093-245-7799 氏名 手嶋 龍良	

訂正 年 月 日	訂 正 事 項	担 当	承認
1 . . .			
2 . . .			
3 . . .			
4 . . .			

承 認	検 討	CoSAC コサック・建設コンサルタント有限会社 福岡県中間市中間2丁目13番20号 TEL093-245-7799 FAX093-245-3749	工事名称	(仮称) 香月西団地 (Ⅱ期) 工事	完 成
	設 計		図面名称	土地利用計画図	縮 尺 図 示
	製 図				図面番号 7 / 30