


土地利用計画平面図

S=1:500

凡 例

	面積 (㎡)	率 (%)	摘 要
道 路	418.94	19 %	
宅 地	1,769.66	81 %	
開発区域界			
合 計	2,188.60	100 %	

旧行政界	
新行政界	

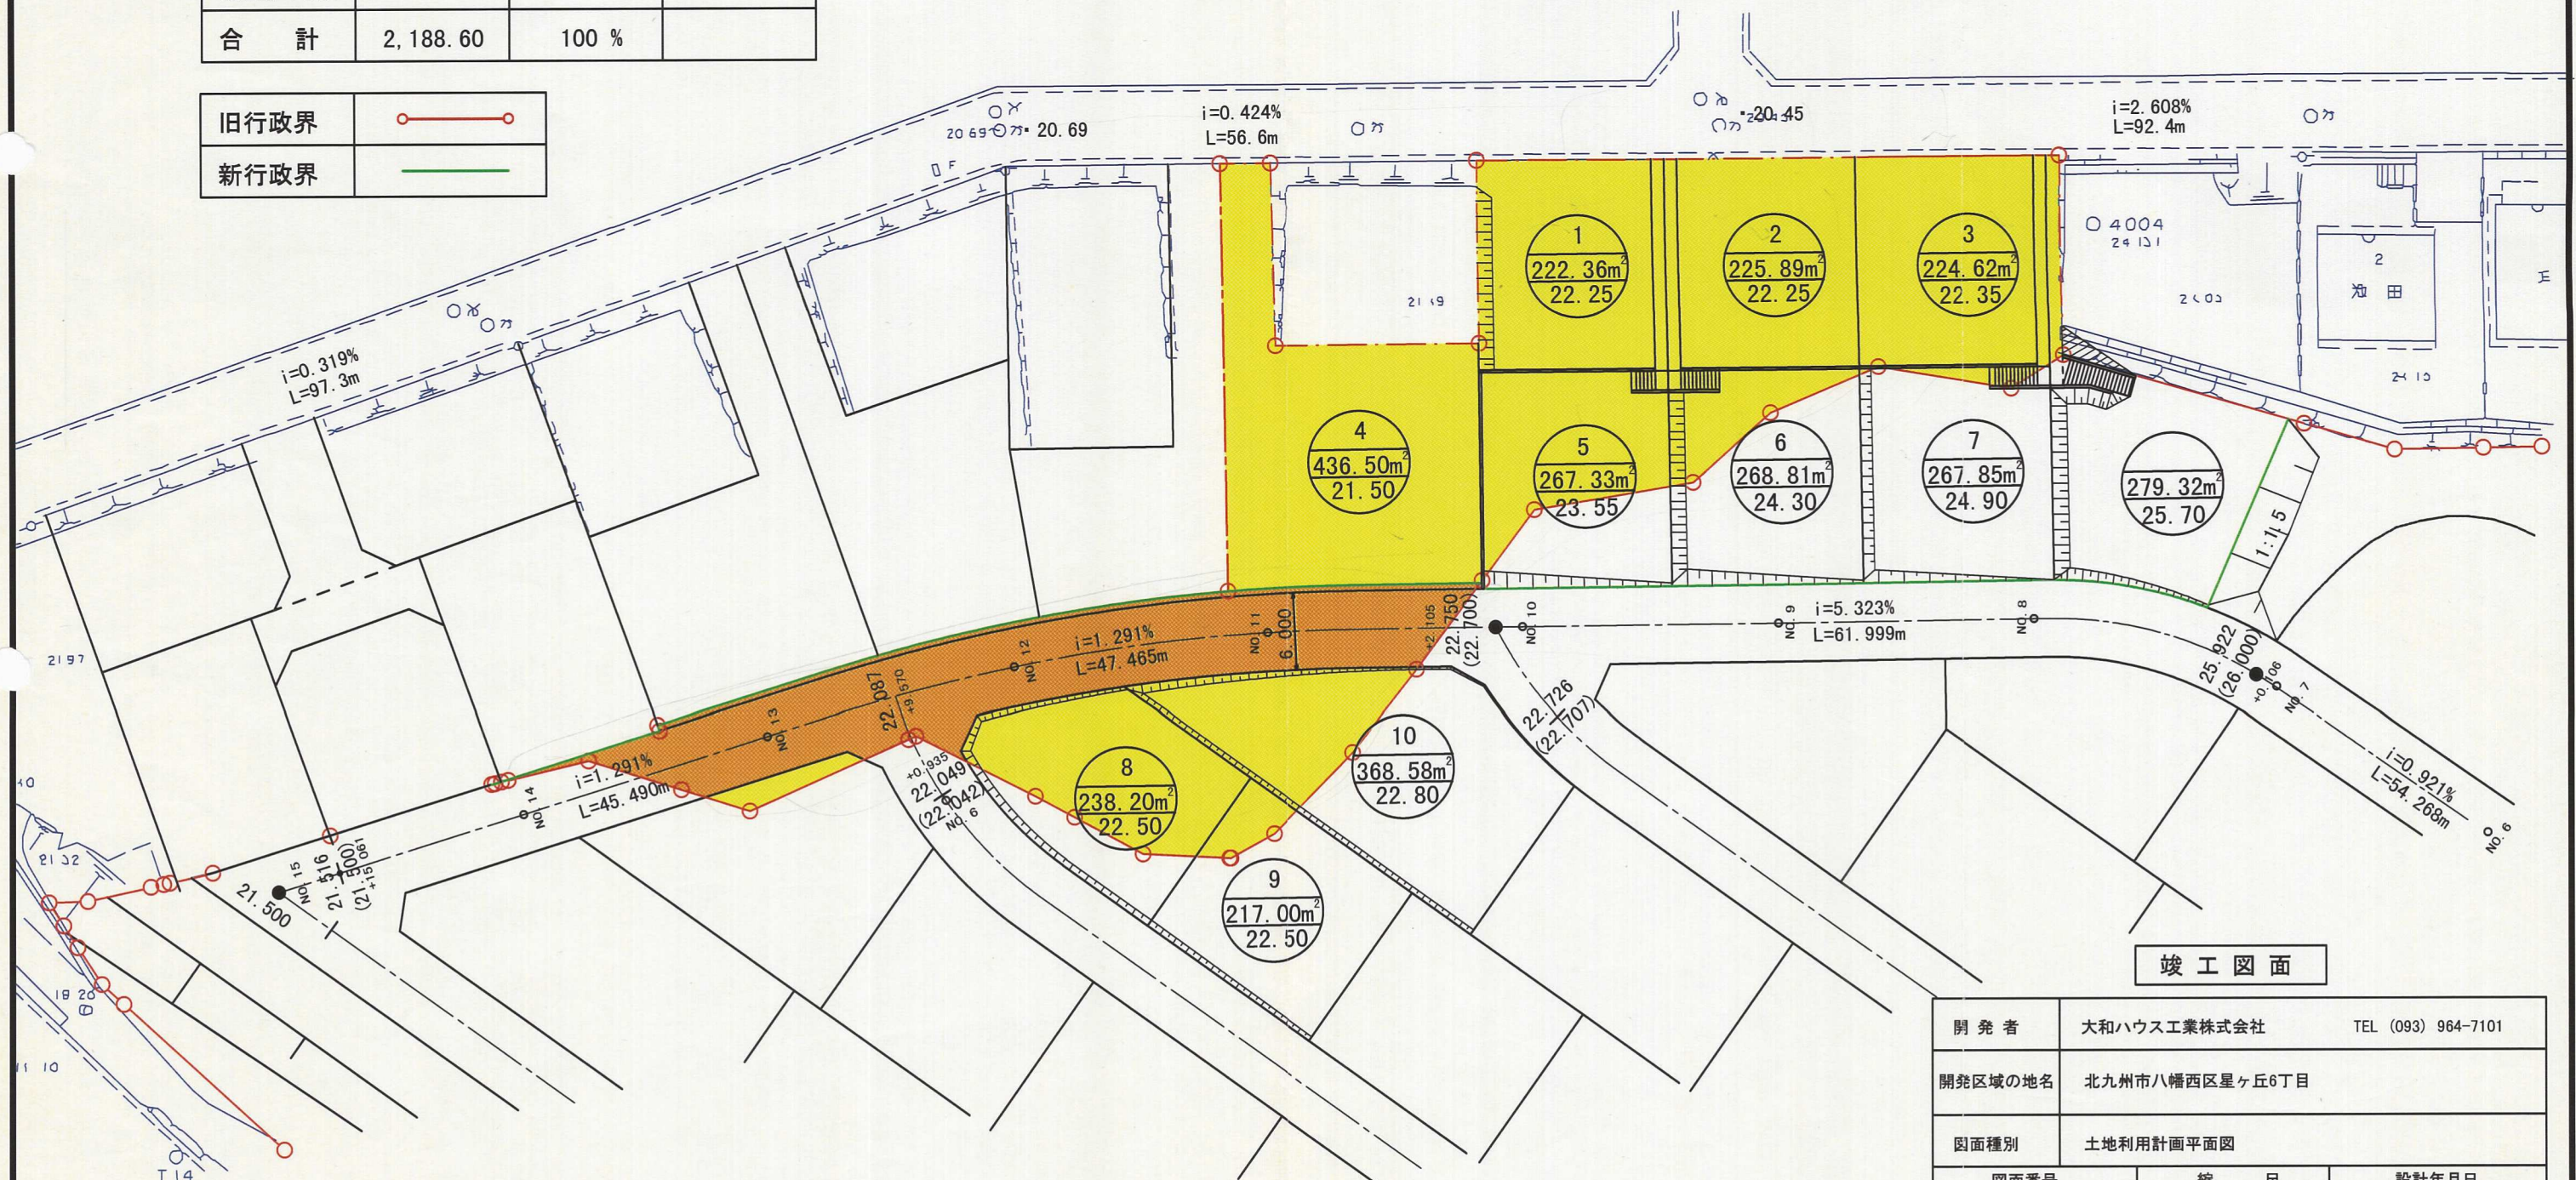

竣工図面

開 発 者	大和ハウス工業株式会社	TEL (093) 964-7101
開発区域の地名	北九州市八幡西区星ヶ丘6丁目	
図面種別	土地利用計画平面図	
図面番号	縮 尺	設計年月日
/	1:500	平成17年5月 日
設 計 者	第一復建株式会社	氏名 上野 守之
	TEL (092) 575-0256	