


土地利用計画図 S=1:250

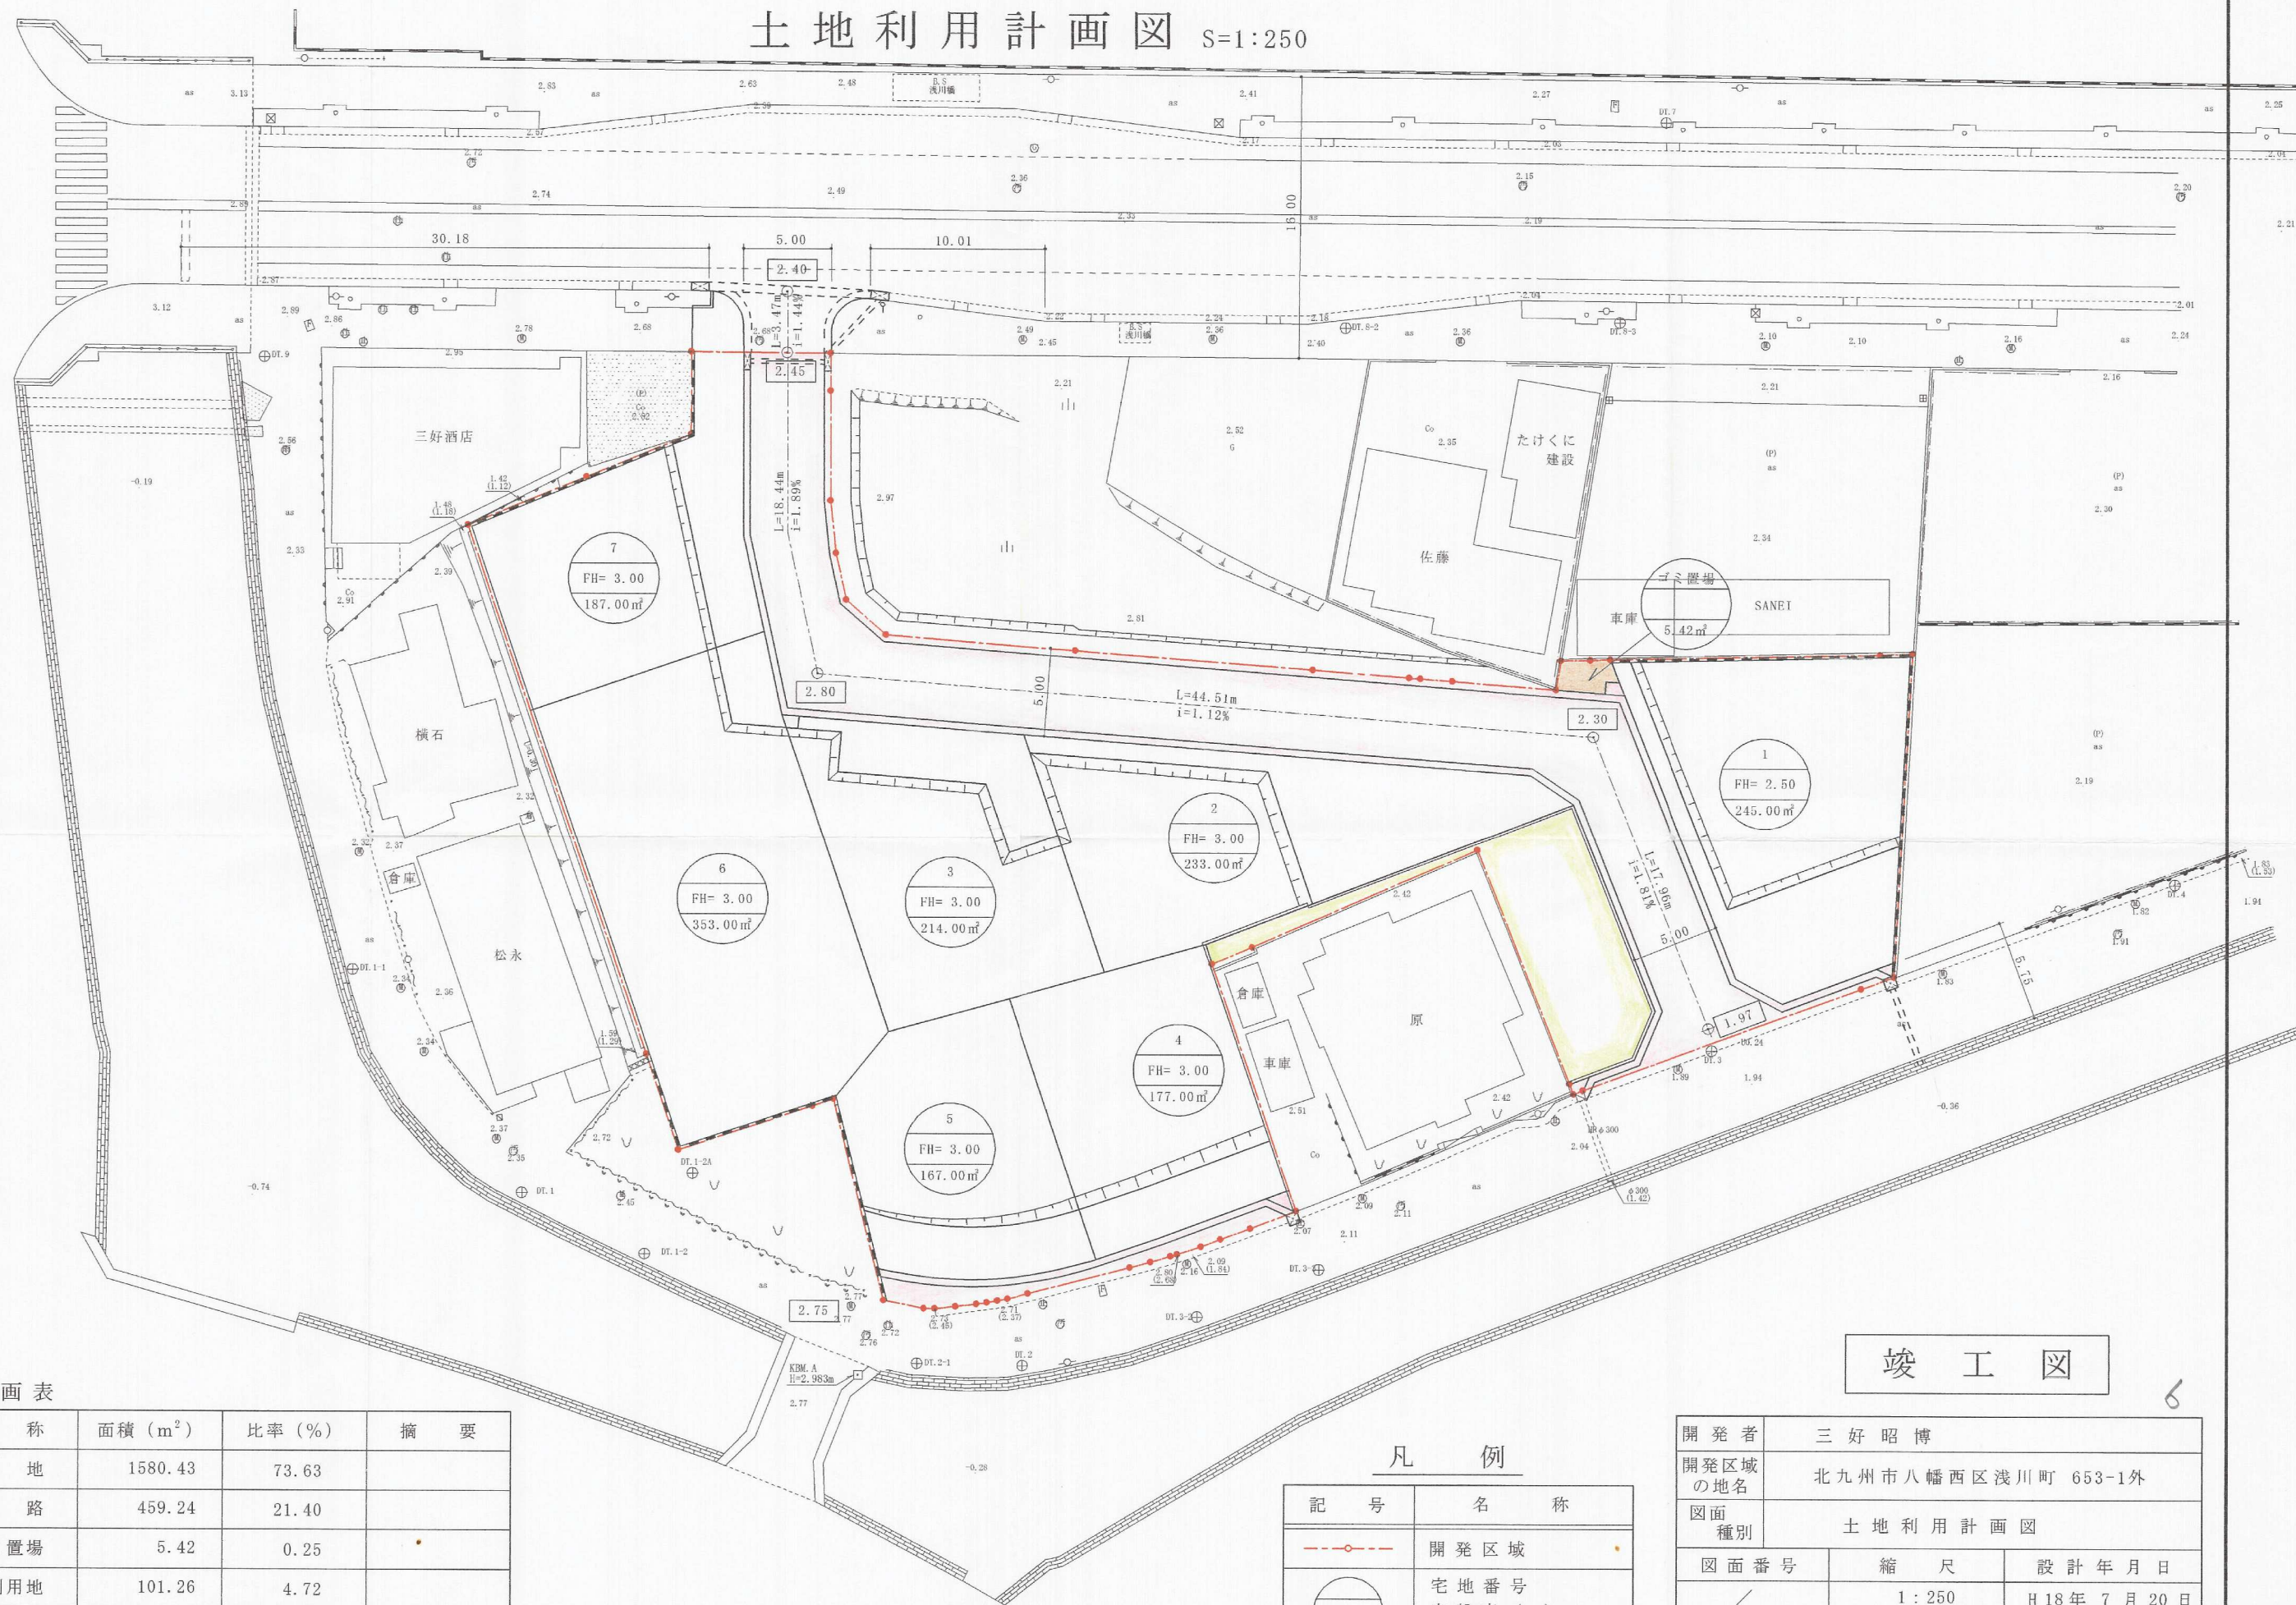

土地利用計画表

色 別	名 称	面積 (㎡)	比率 (%)	摘 要
	宅 地	1580.43	73.63	
	道 路	459.24	21.40	
	ゴミ置場	5.42	0.25	
	未利用地	101.26	4.72	
	計	2,146.35	100.00	

凡 例

記 号	名 称
---	開発区域
○	宅地番号
FH=	宅盤高 (m)
	敷地面積 (㎡)

竣 工 図

開 発 者	三 好 昭 博		
開発区域 の地名	北九州市八幡西区浅川町 653-1外		
図面 種別	土 地 利 用 計 画 図		
図 面 番 号	縮 尺	設 計 年 月 日	
/	1 : 250	H 18 年 7 月 20 日	
設 計 者	(株) 第一調査設計 氏 名 増 田 豊 693-0945		