


平面図



S=1/250

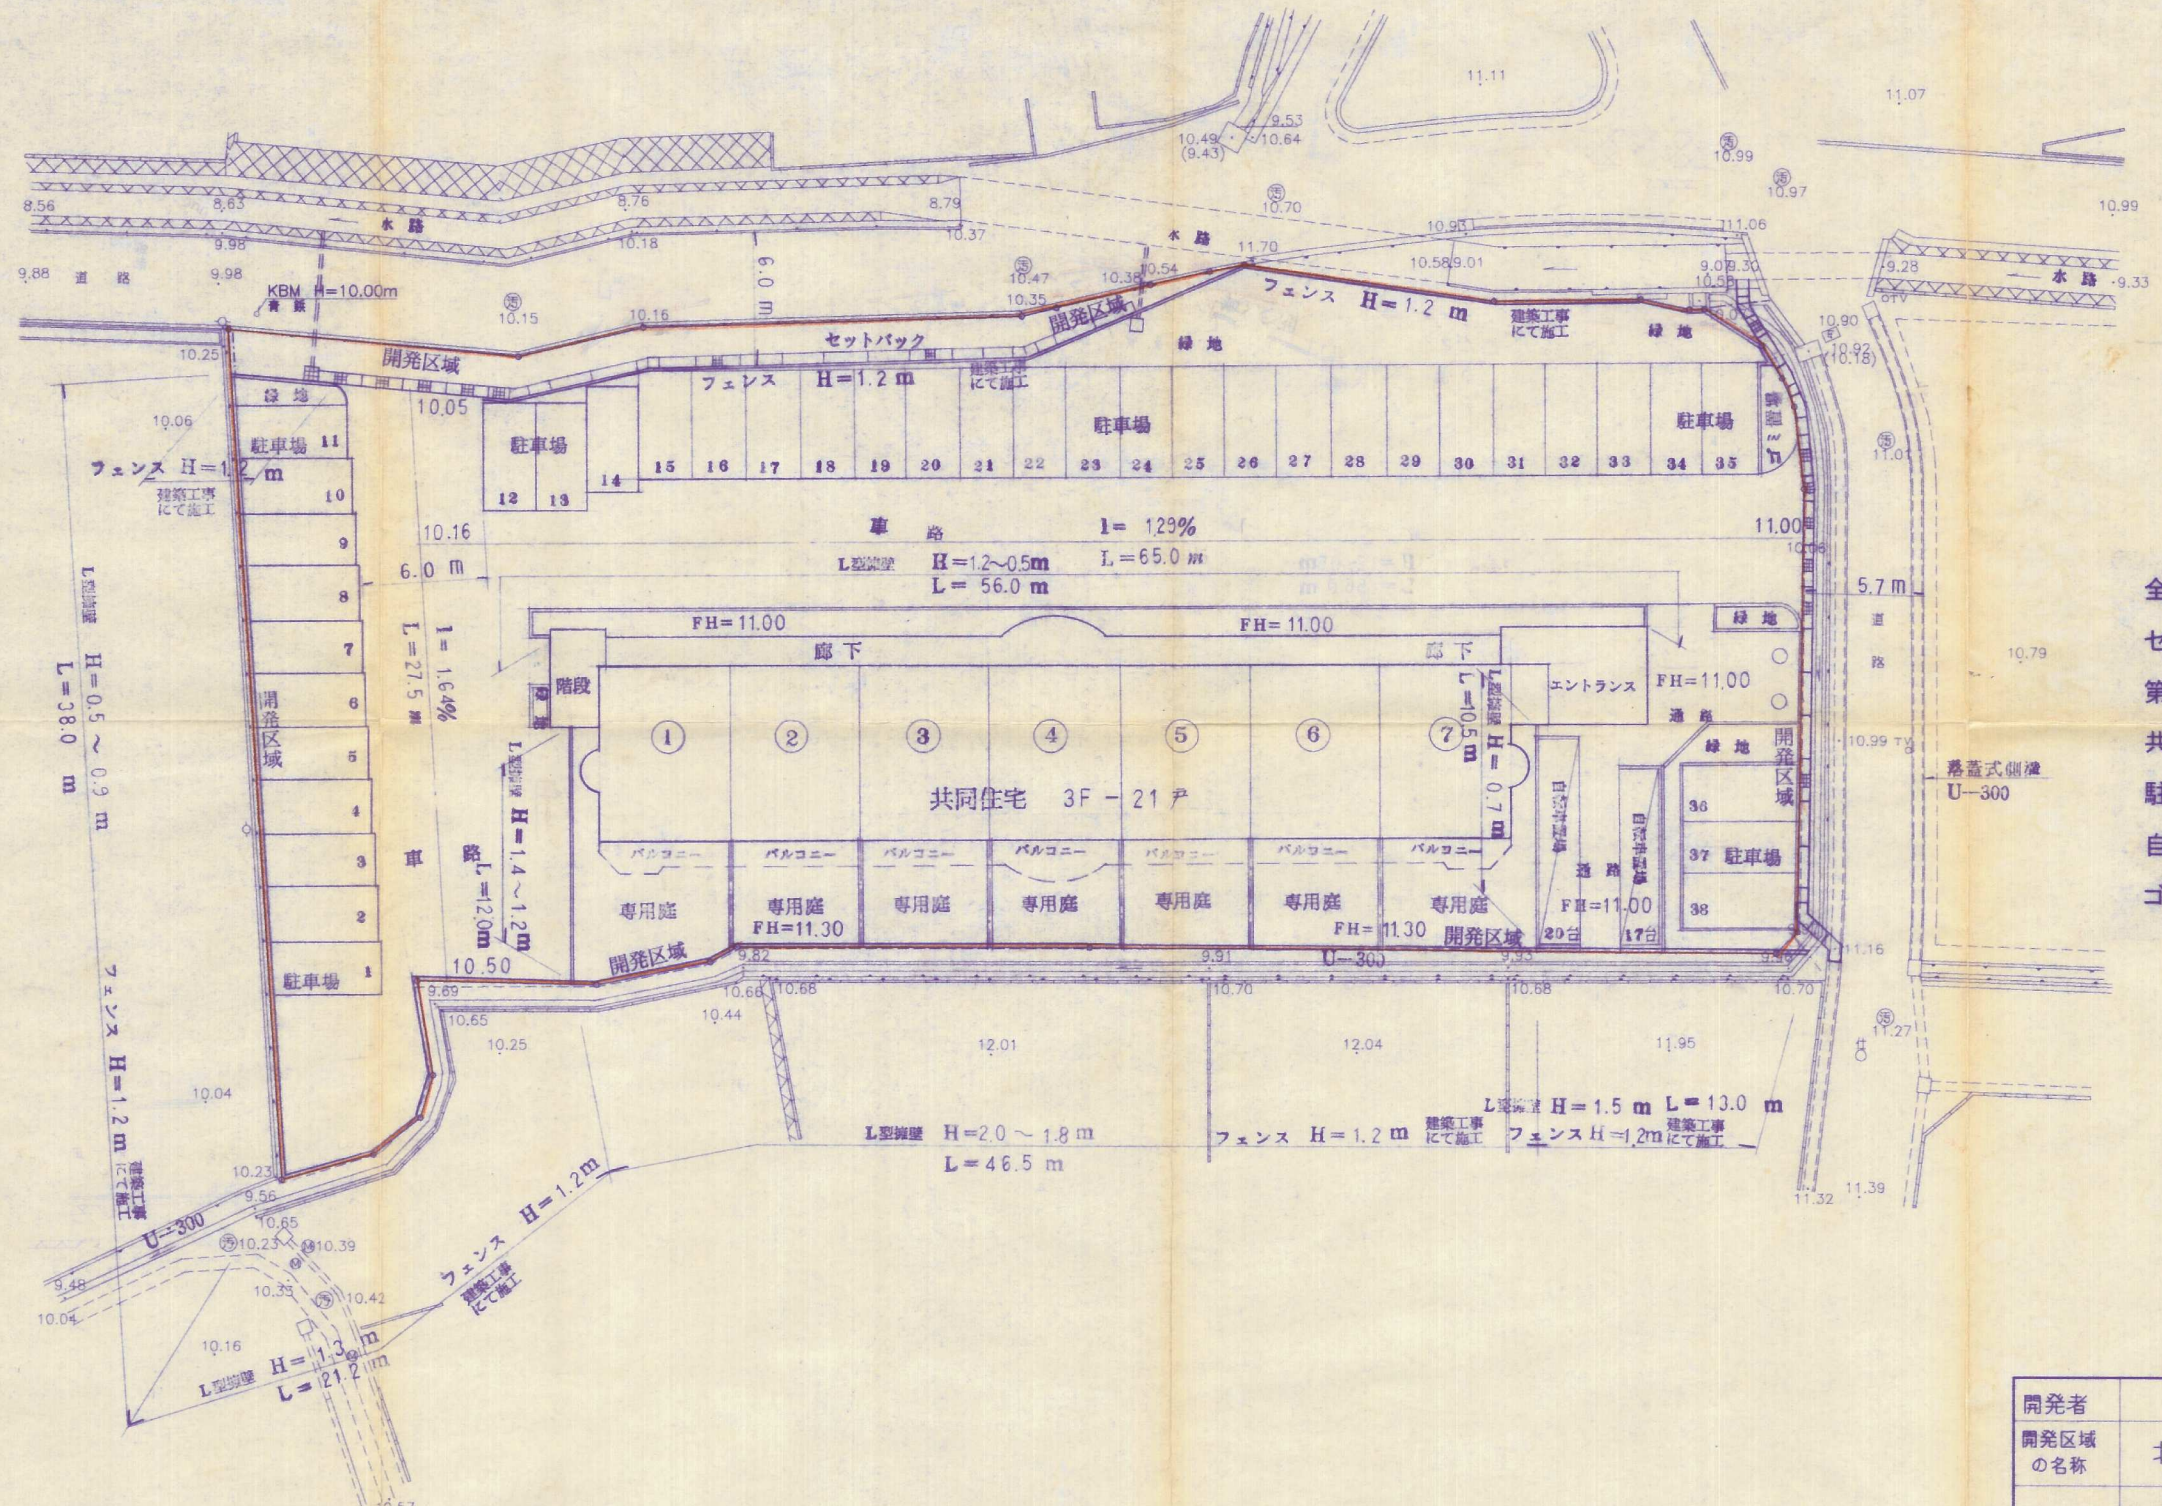

全体面積	: 2241.24㎡
セットバック	: 74.70㎡
第一種低層住居専用地域	:
共同住宅	: 三階、21戸
駐車場	: 38台
自転車置き場	: 37台
ゴミ置き場	: 1カ所

竣工図面

開発者	村 田 雅 俊		
開発区域 の名称	北九州市八幡西区楠橋南一丁目847外		
図面種別	土地利用平面図		
図面番号	縮 尺	設計年月日	
6	S=1/250		
設計者	北九州市戸畑区牧山2丁目3番5号 TEL 881-5555 株式会社浮城工務店 浮城富男		