




横断面図 S=1:200

① - ① 横断面図

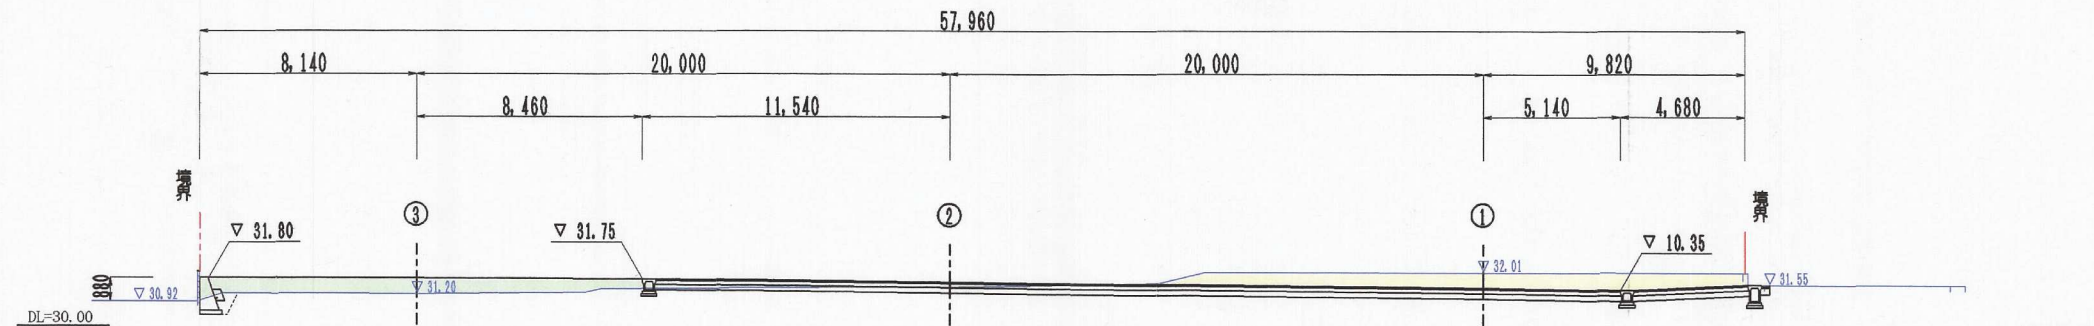


① - ① 横断面図

② - ② 横断面図

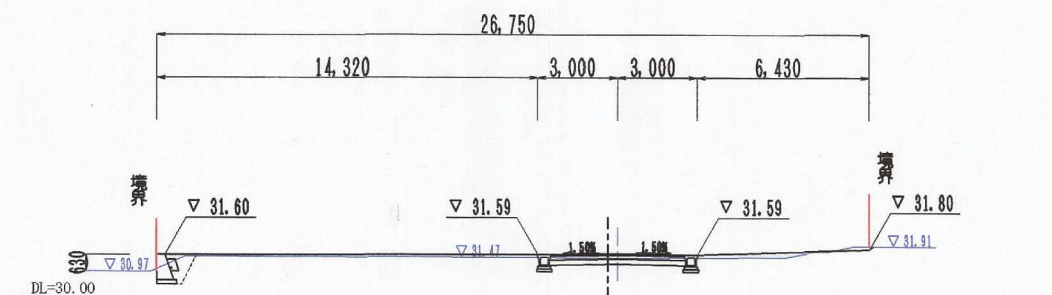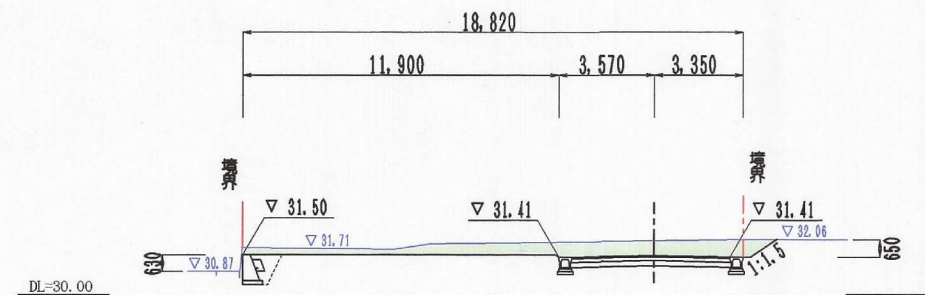

③ - ③ 横断面図

切土	
盛土	

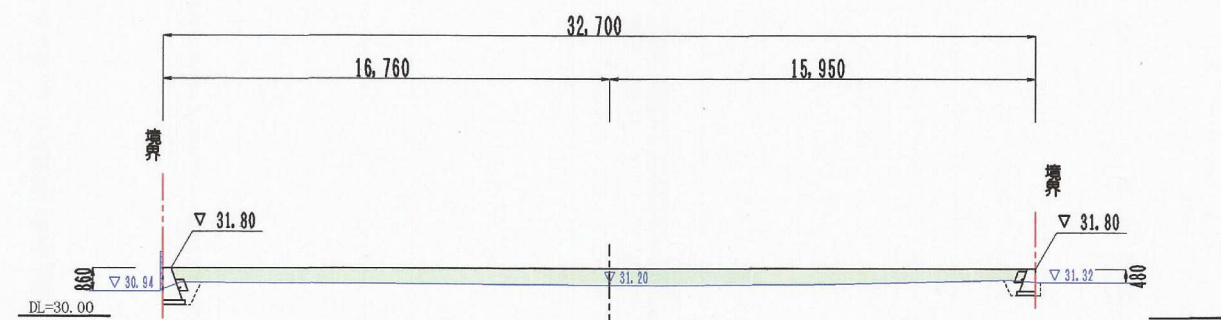

完了図面

開発者	093 (612) 8372	株式会社 セイコー木材
開発区域の地名	北九州市八幡西区町上津役西三丁目1802-9, 10	
図面種別	造成計画断面図	
図面番号	縮尺	設計年月日
6	1:200	2009年10月05日
設計者	株式会社創建コンサルタント 093 (964) 2257 森川 辰昭	