


土地利用計画図 縮尺=1:250  
北九州市八幡西区上の原2丁目 283番-1他

283-3  
古賀 マツエ 他

283-4  
古賀 マツエ 他

251-1  
上野 晴一

55-1  
56  
上野 晴一

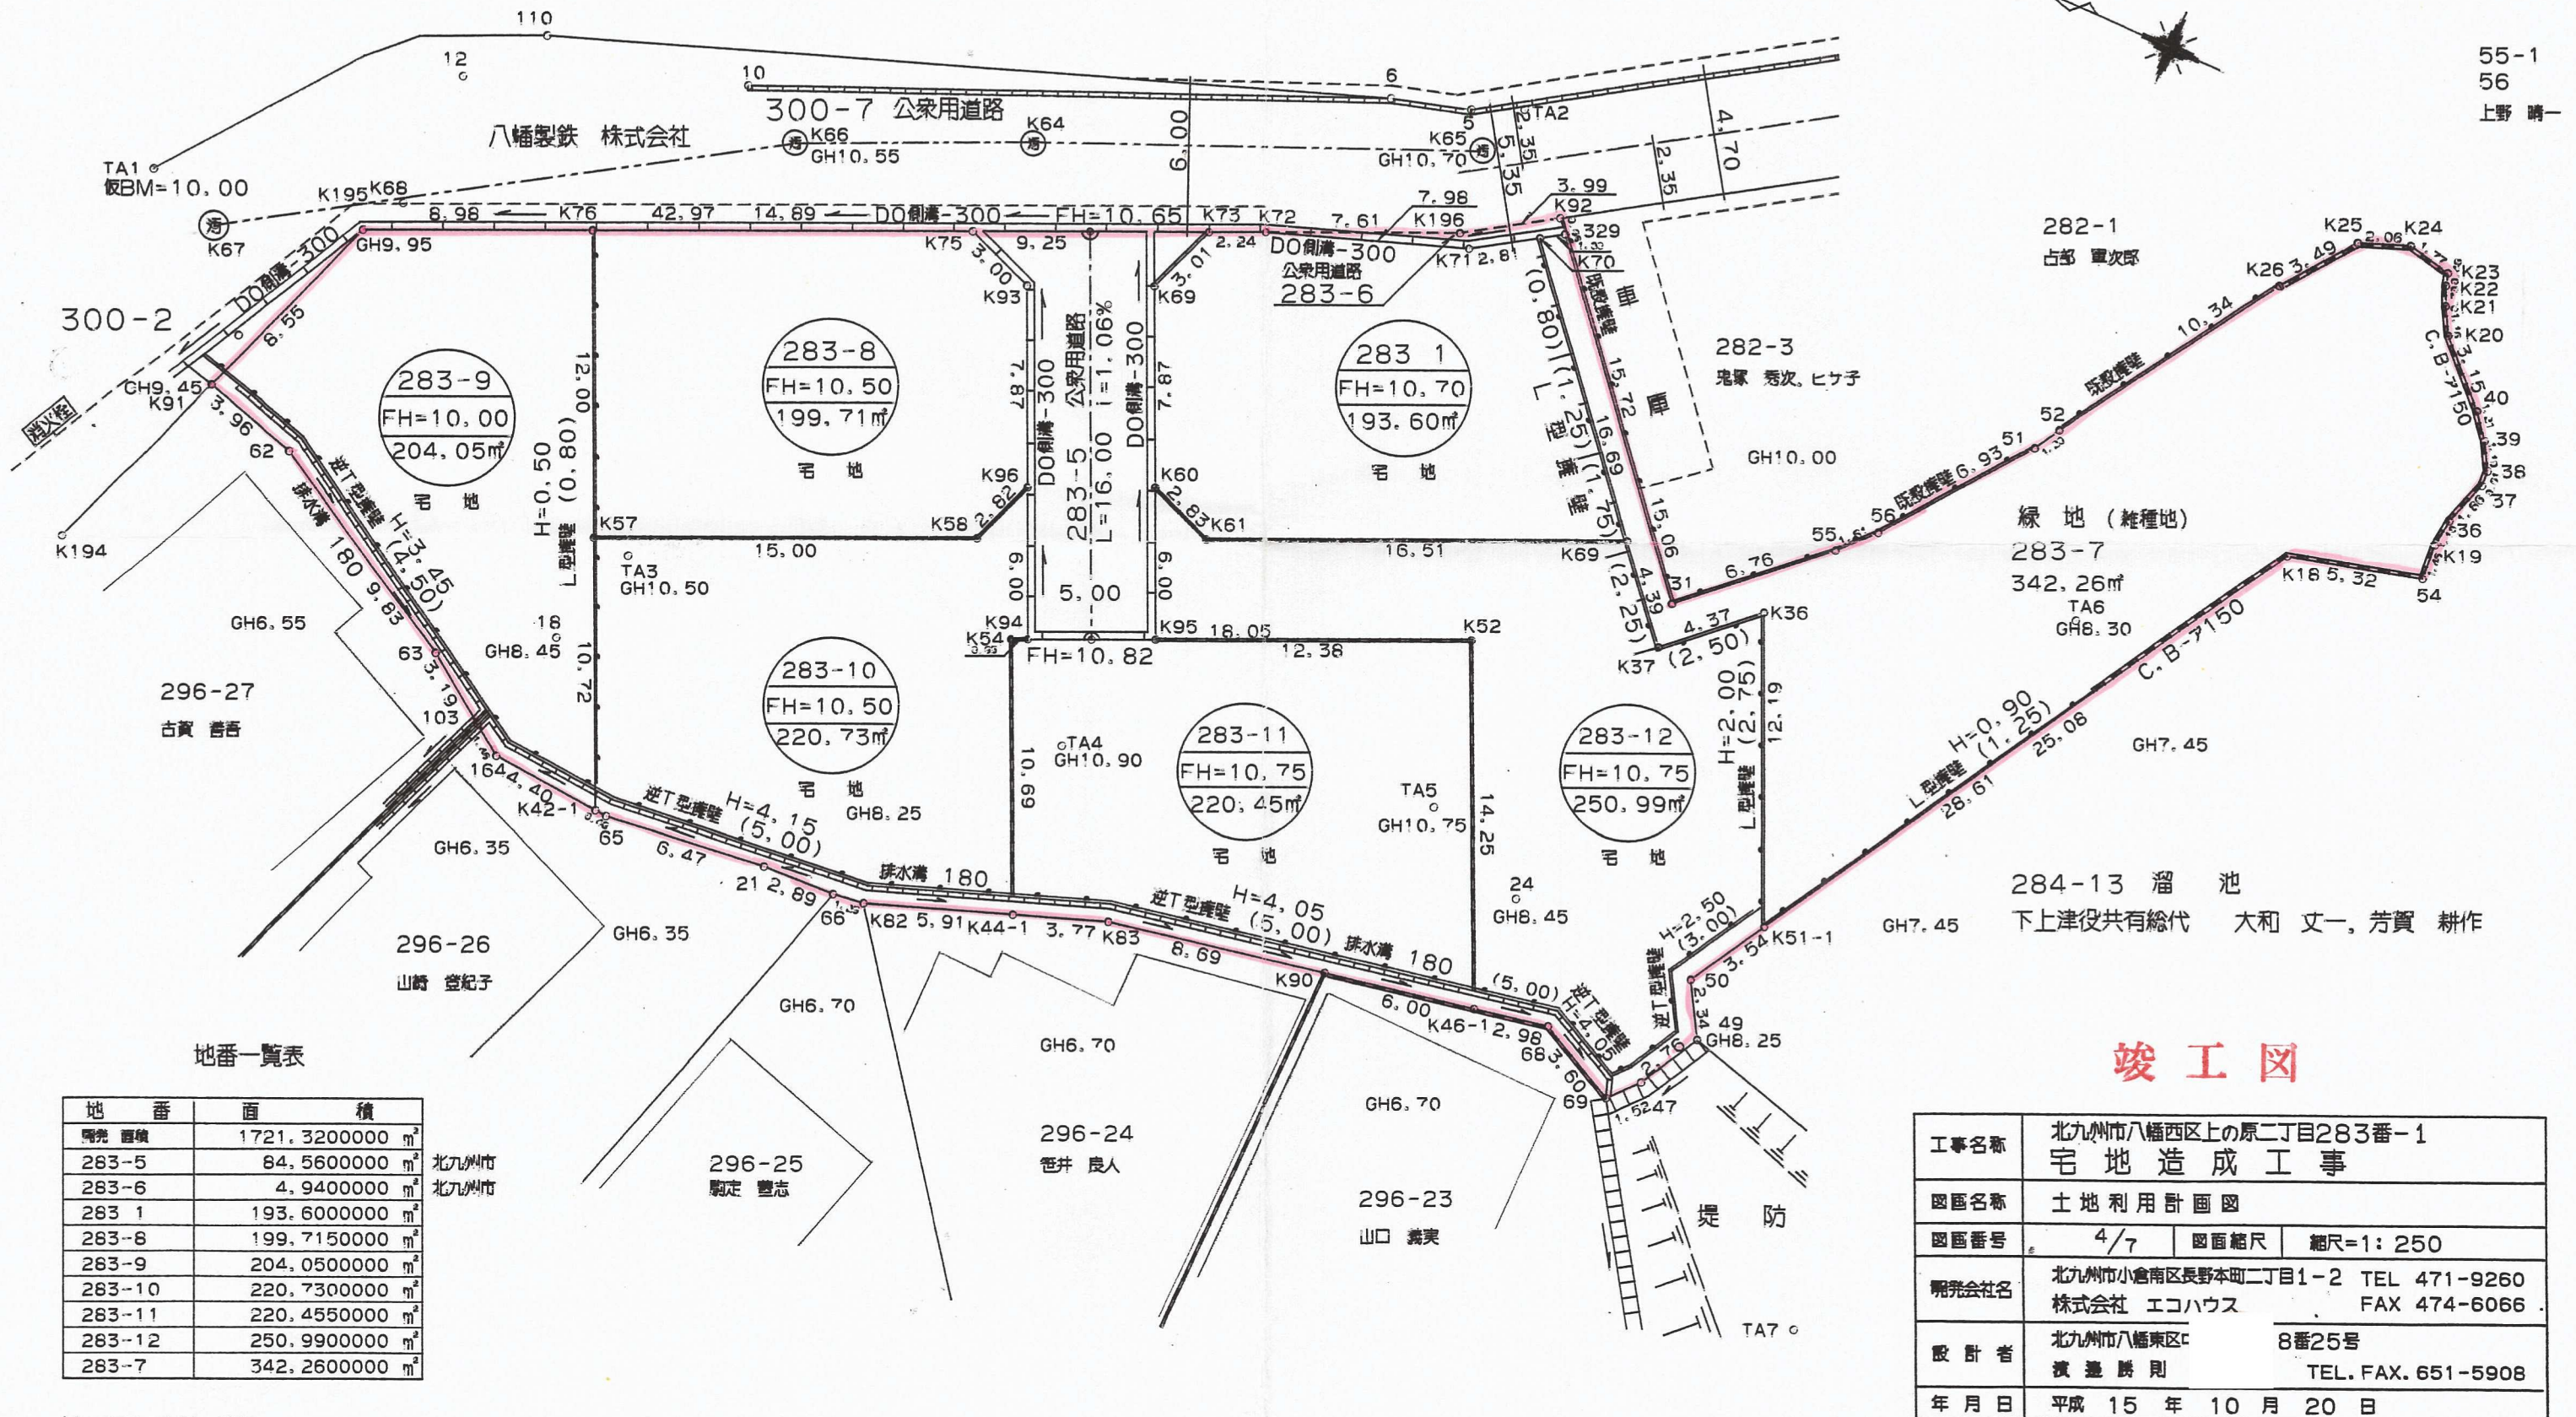

H. 15, 12, 25,