


土地利用計画図 S=1/500

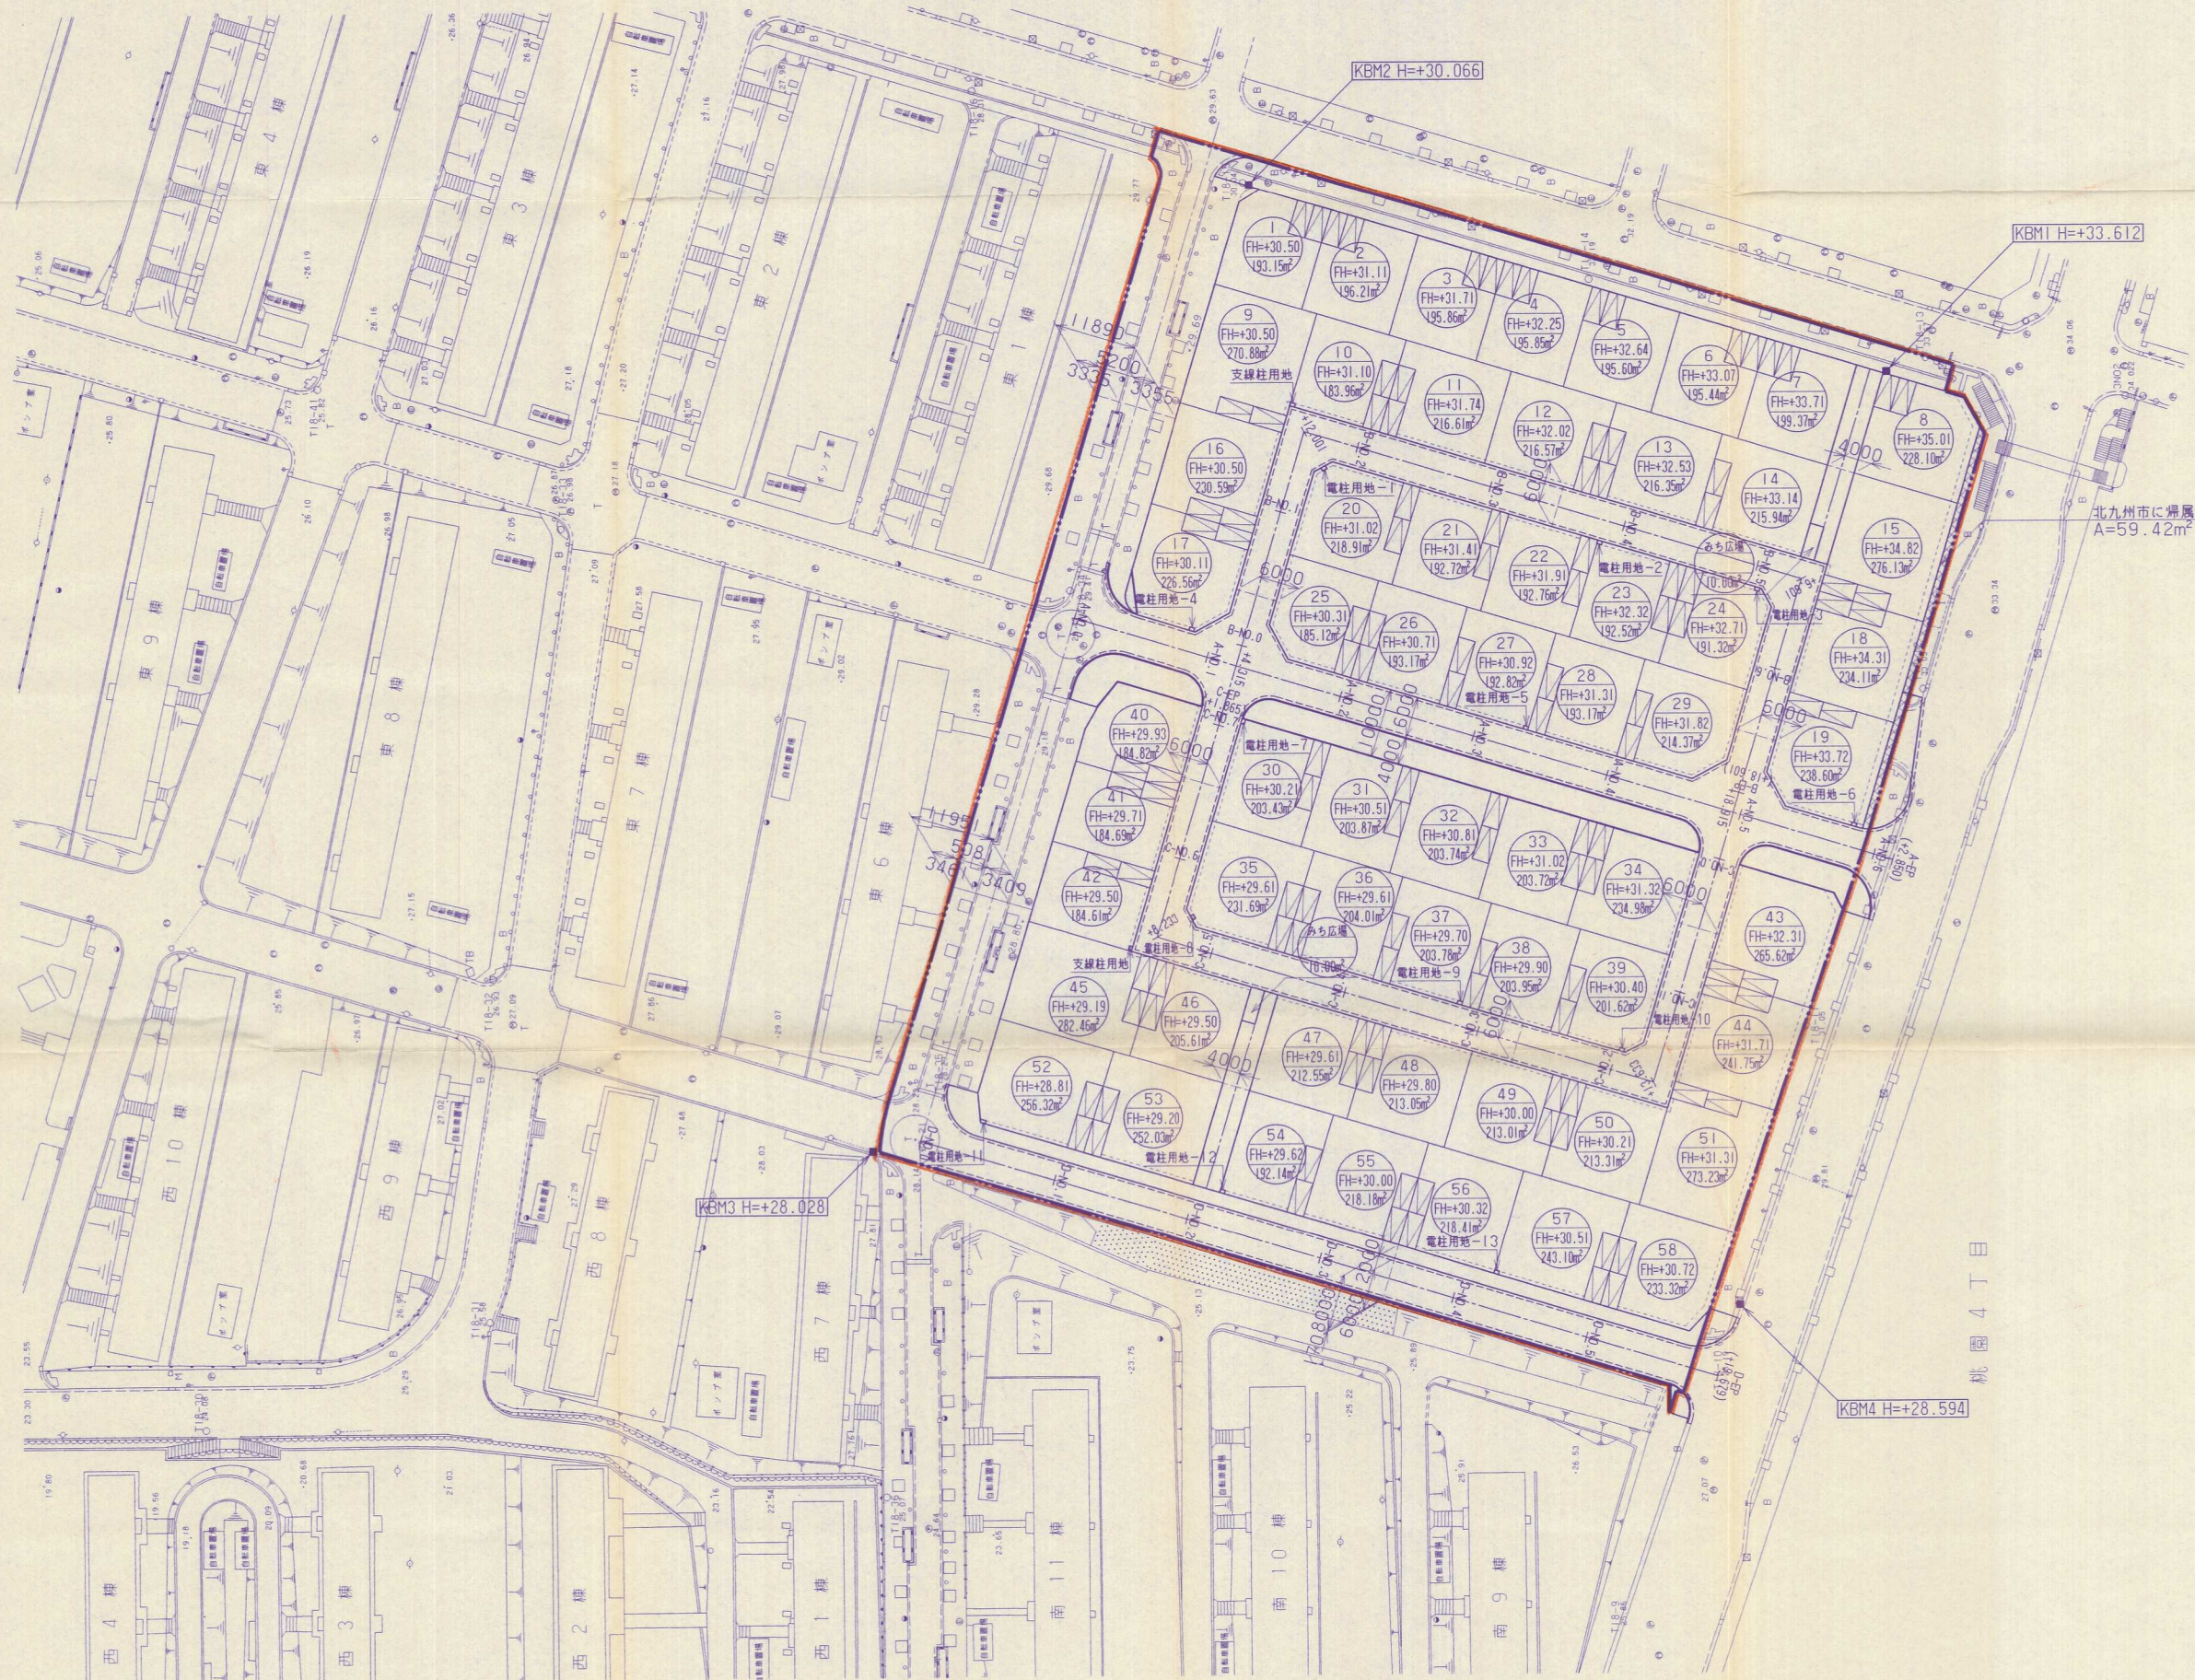

土地利用面積一覧

名 称	面 積 (m ²)	備 考
道 路 (W=12m)	2,253.04	(既設道路) 既設道路改造 (歩道部)
道 路 (W=10m)	1,142.99	
道 路 (W= 8m)	907.07	
道 路 (W= 6m)	1,724.49	
フットパス (W=4m)	234.40	みち広場含む
道 路 小 計	6,261.99	
宅 地 (58戸)	12,484.81	セットバック緑地含む
電柱用地	5.70	N=15ヶ所
その他	59.42	
開発区域	18,811.92	

竣 工 図 面

開発者	093-672-6674 新日本製鐵株式会社 八幡製鐵所
開発区域の地名	093-661-3811 株式会社新日鉄都市開発 九州支店 北九州市八幡東区桃園1丁目23, 外
図面種別	土地利用計画図
図面番号	縮 尺 設計年月日 12 / 57 図 示 平成15年11月
設計者	093 株式会社 松尾設計 661-4970 氏 名 古賀 教彦