


土地利用竣工図

S=1:500

1 250

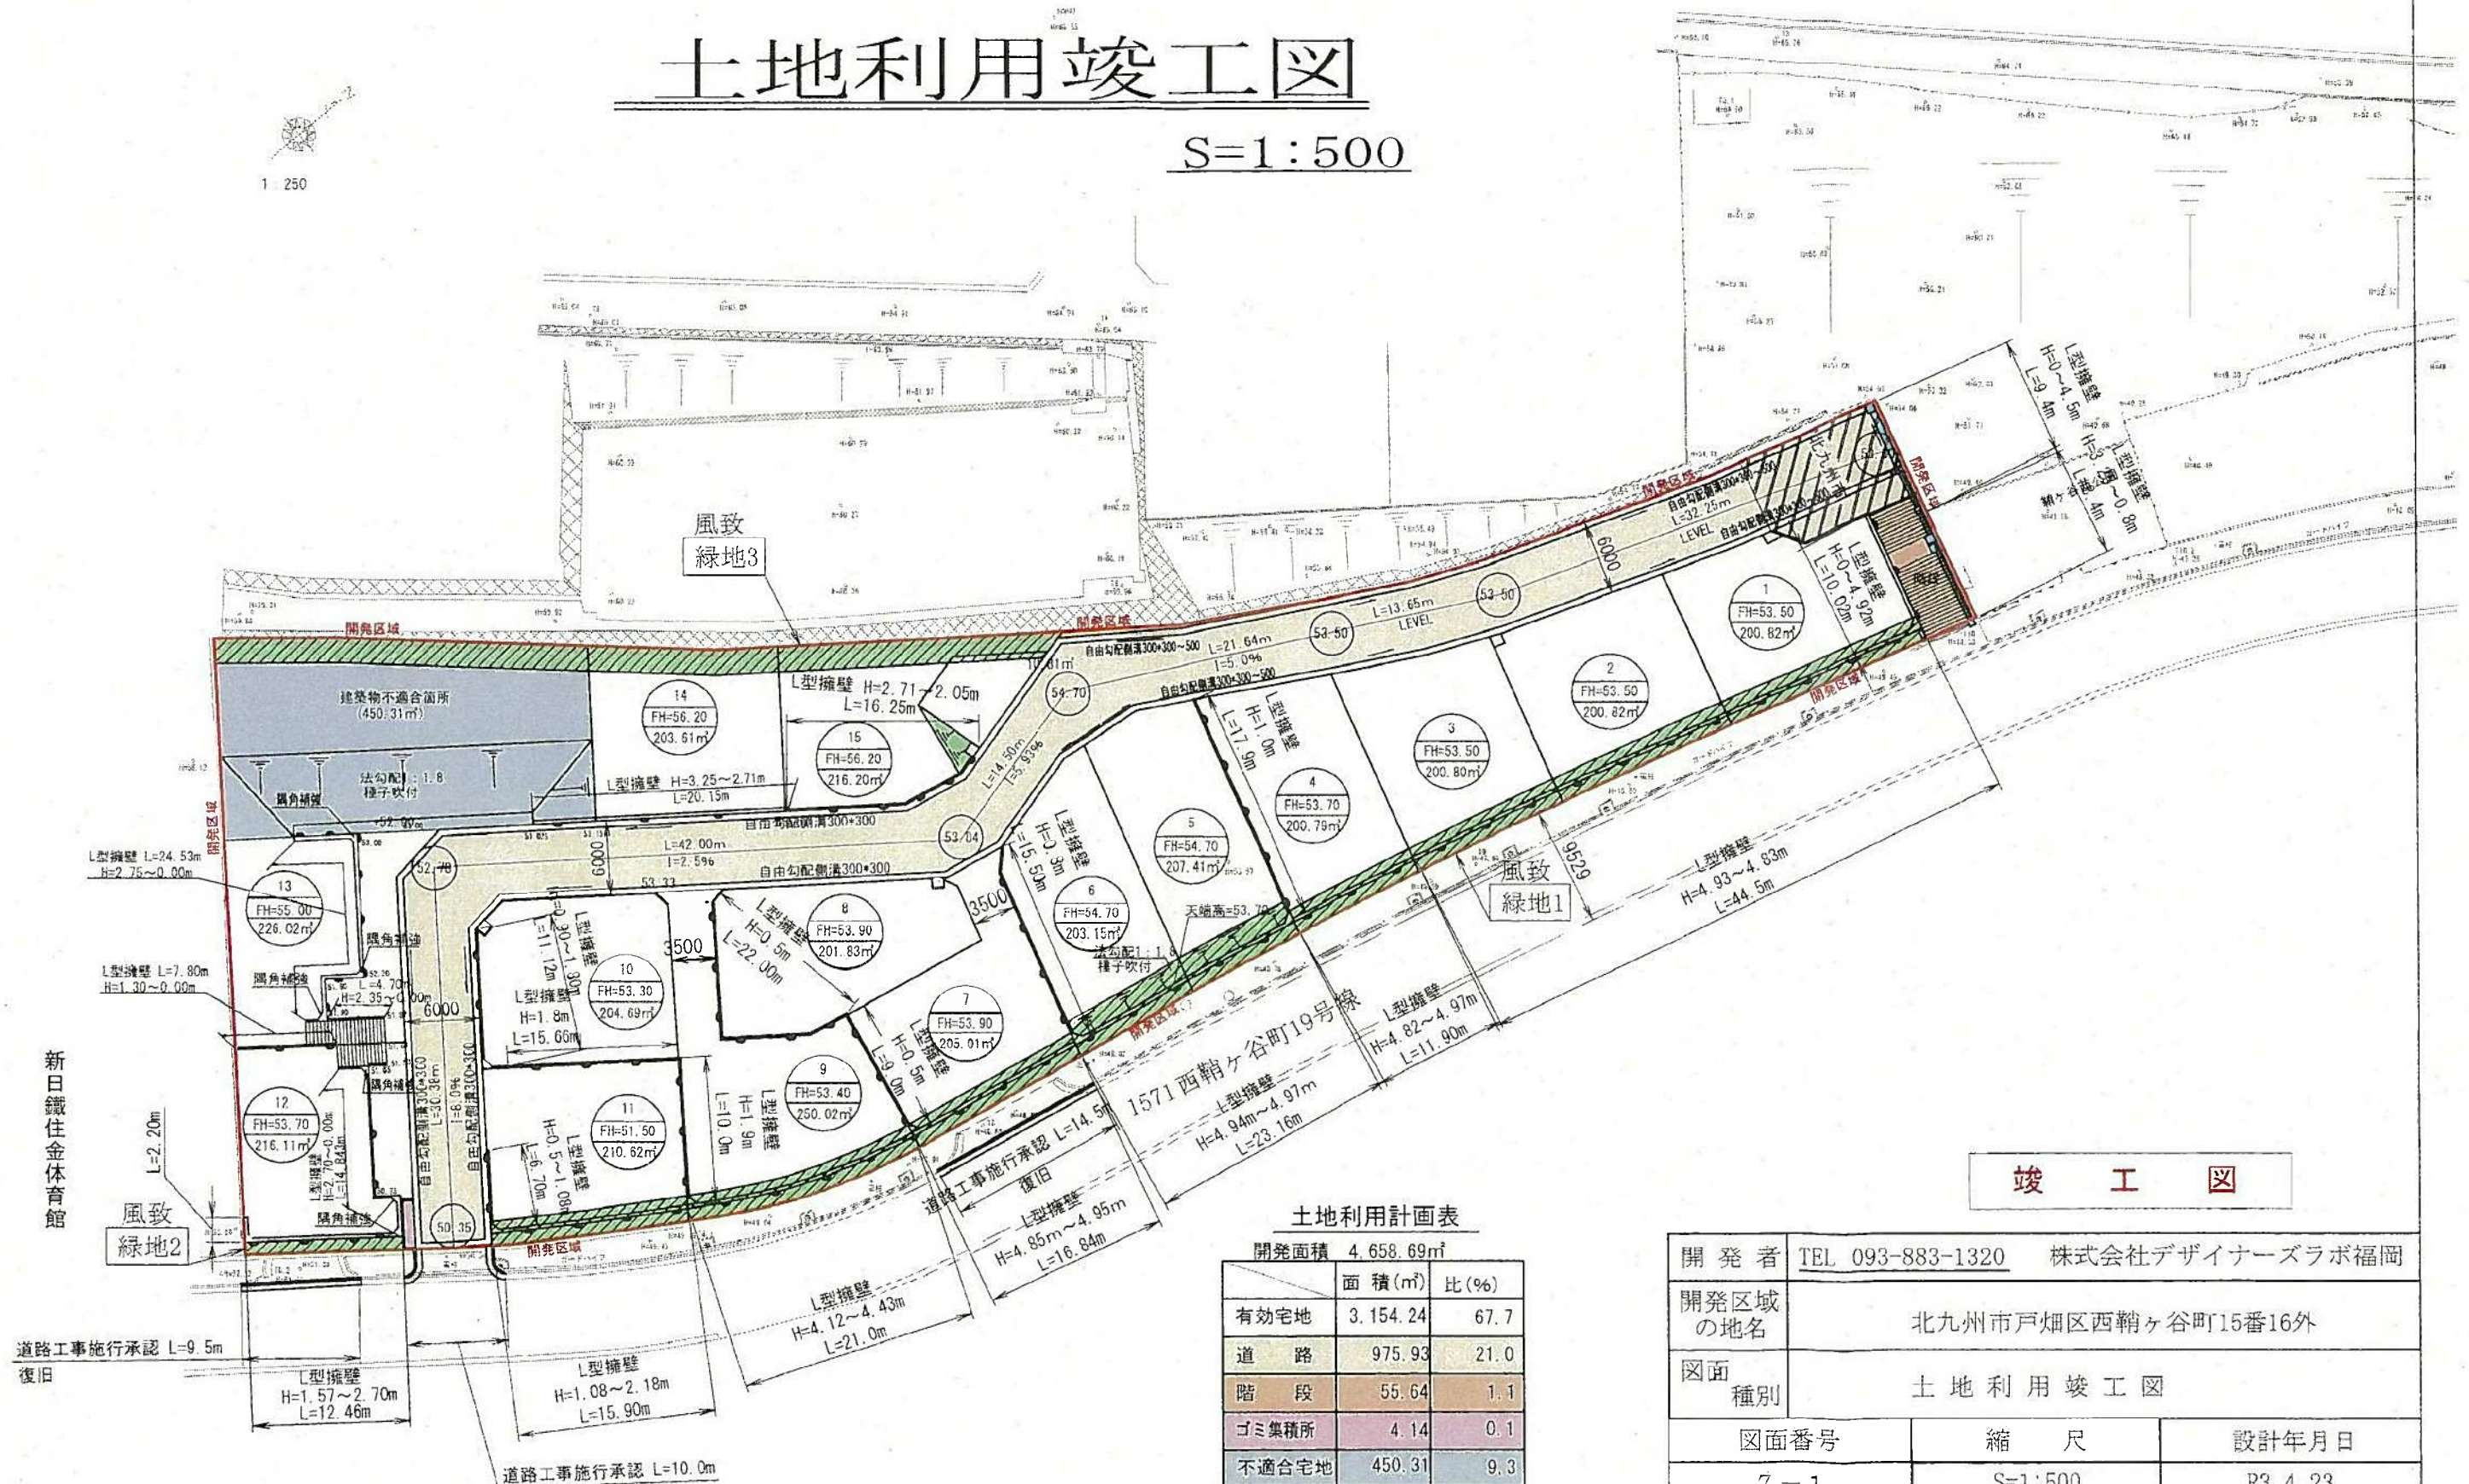

土地利用計画表

開発面積	4,658.69㎡	
面積(㎡)	比(%)	
有効宅地	3,154.24	67.7
道路	975.93	21.0
階段	55.64	1.1
ゴミ集積所	4.14	0.1
不適宅地	450.31	9.3
残地②	18.43	0.8

開 発 者	TEL 093-883-1320 株式会社デザイナーズラボ福岡		
開発区域 の地名	北九州市戸畑区西鞆ヶ谷町15番16外		
図面 種別	土 地 利 用 竣 工 図		
図面番号	縮 尺	設計年月日	
7 - 1	S=1:500	R3. 4. 23	
設計者	北九州市小倉北区馬借三丁目3番37号 (有)高尾設計事務所 TEL 093-511-4067 氏名 高 尾 容 旦		