
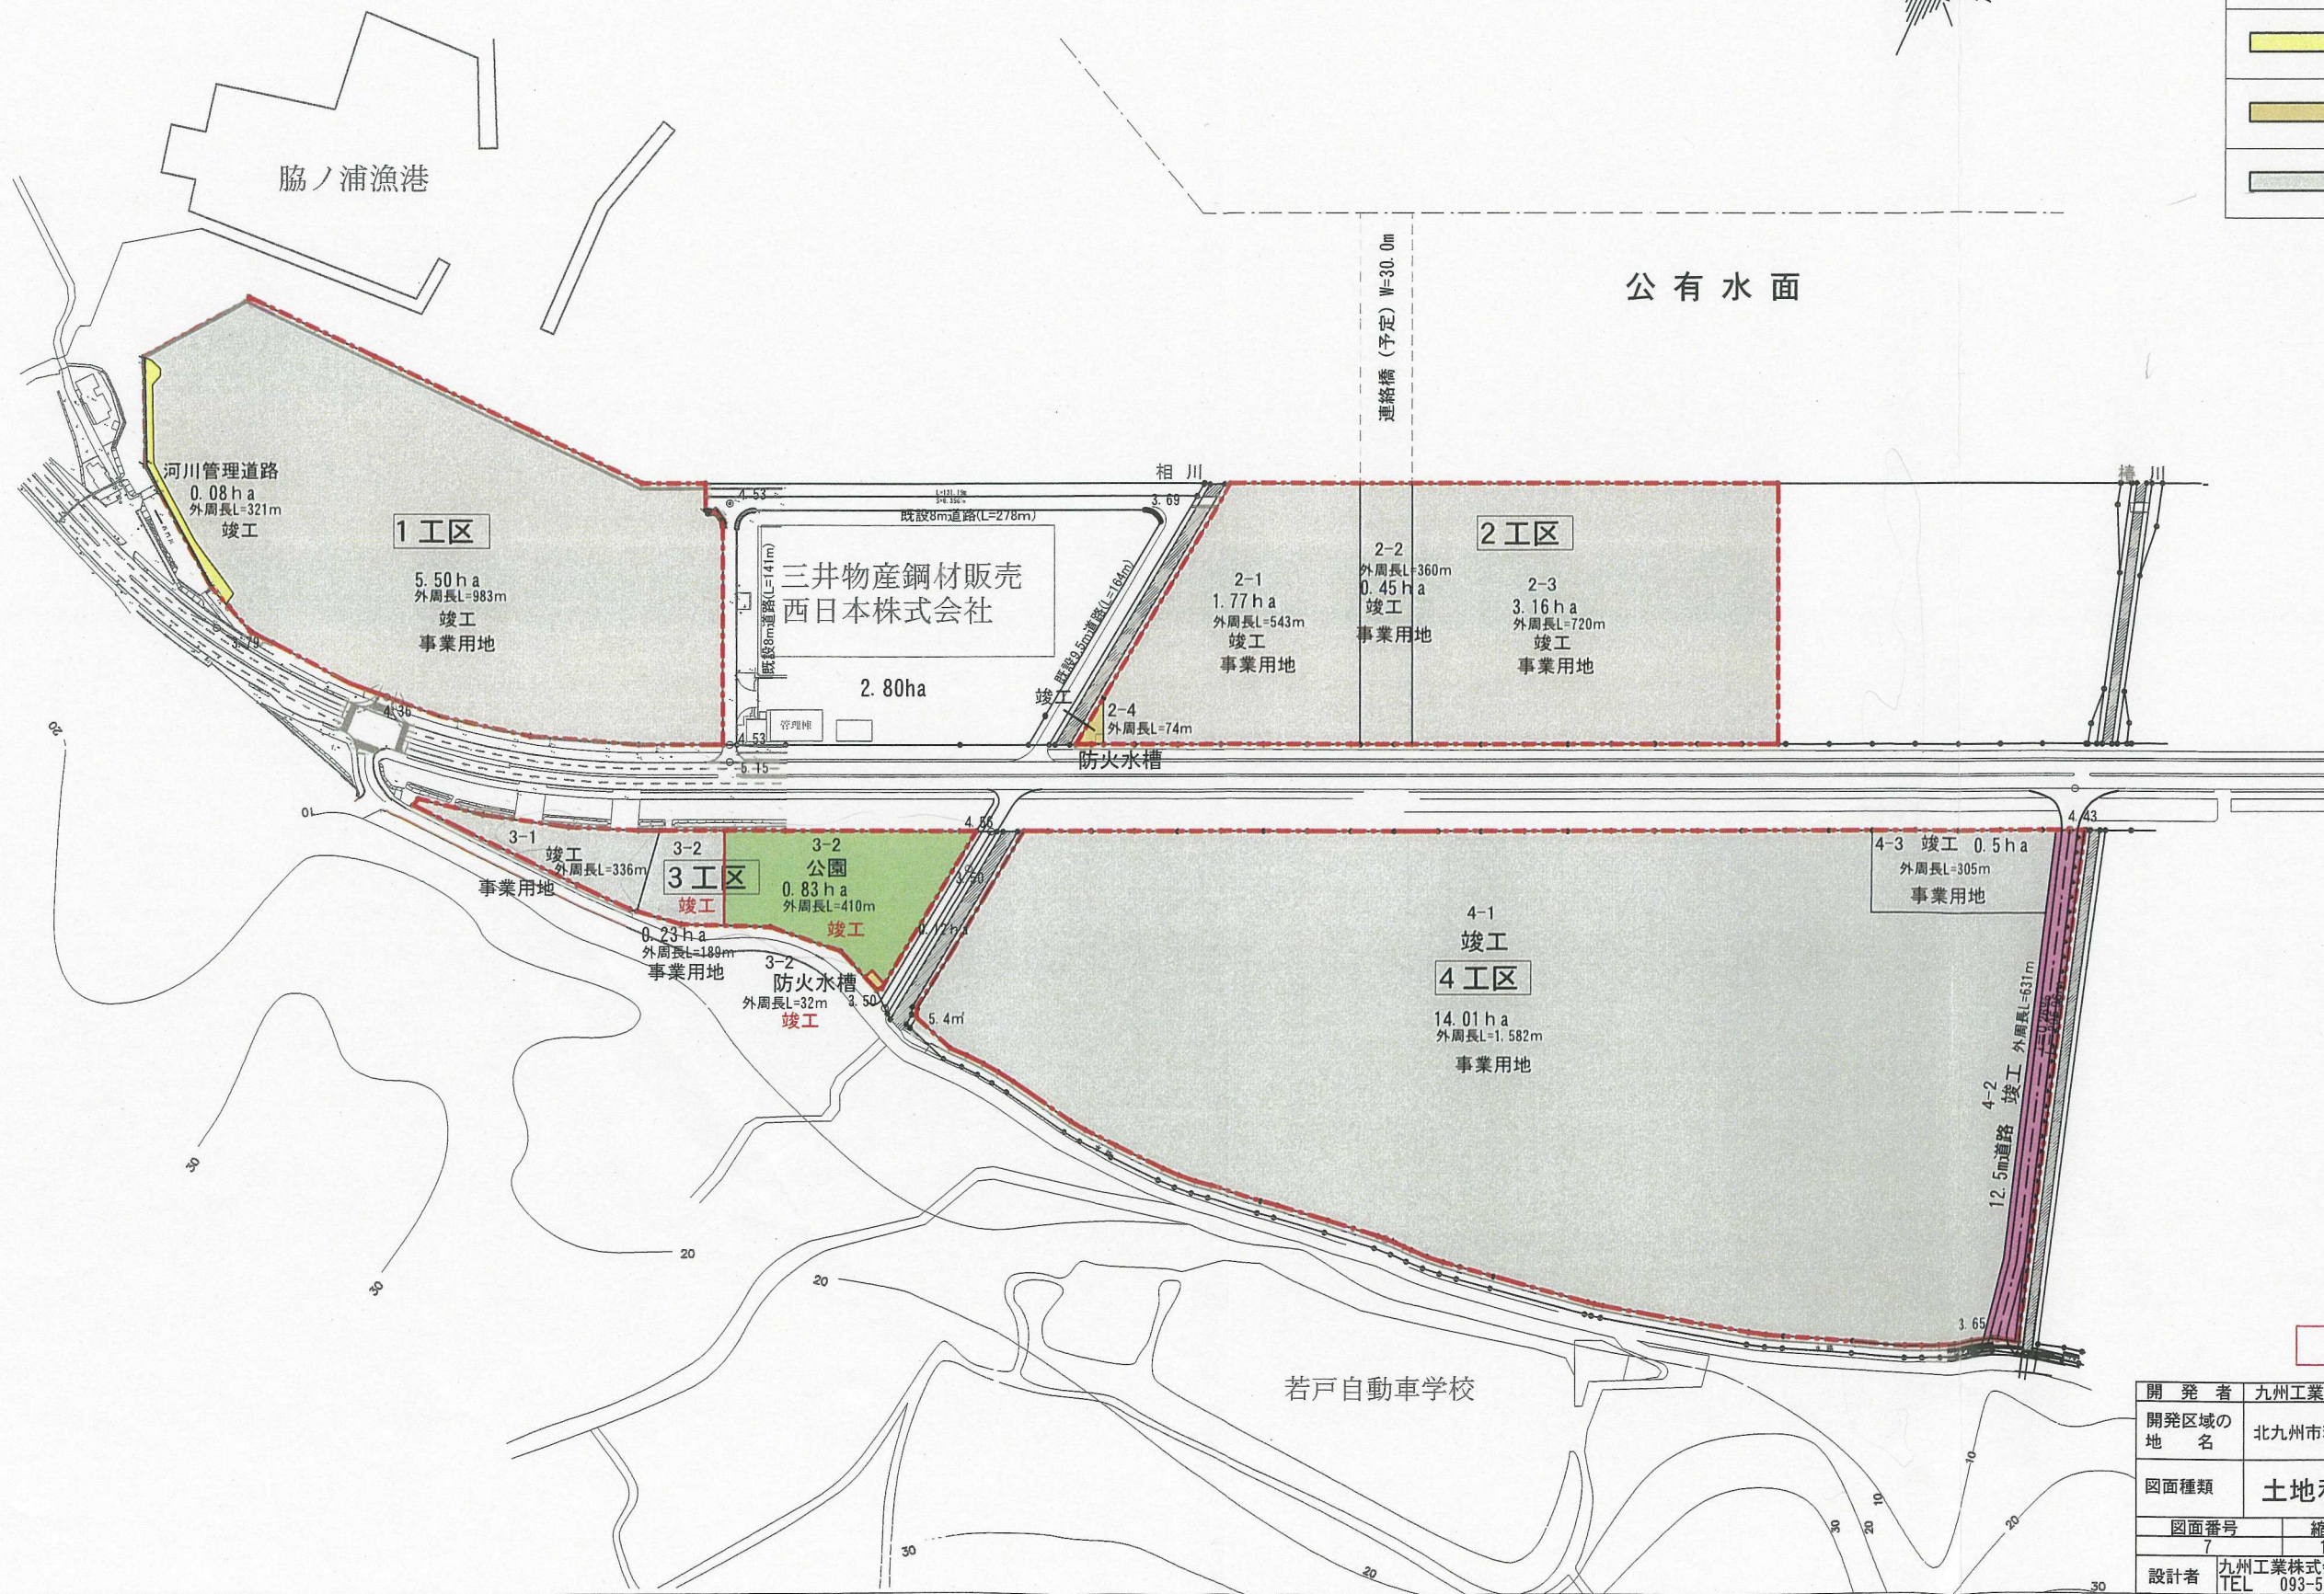


# 土地利用計画図 S=1/4,000

凡 例

	開発区域境界
	12.5m道路
	公 園
	河川管理道路
	防火水槽
	事業用地

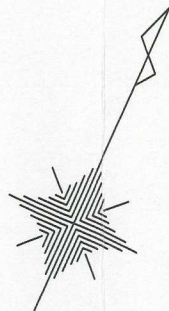

竣工図

開 発 者	九州工業株式会社	TEL	093-511-1314
開発区域の 地 名	北九州市若松区向洋町		
図面種類	土地利用計画図		
図面番号	縮 尺	設計年月日	
7	1:4,000	平成26年 10月 日	
設計者	九州工業株式会社	氏 名	大島 一郎
	TEL 093-511-1314		

最終版